CITTA' DI TORINO

Divisione Servizi Culturali
Settore Edifici per la Cultura
Via San Francesco da Paola n. 3
10123 Torino

PROGETTO DI RESTAURO E RIQUALIFICAZIONE FUNZIONALE DI VILLA AMORETTI ED ARANCIERA DEL PARCO RIGNON,
Via Filadelfia, n. 205, Torino

Gruppo di progettazione:
Progettazione Settore Edifici per la Cultura

Progetto architettonico: Arch. Rosalba Stura, Ing. Rodolfo Zarrelli, Geom. Mauro Bono
Coordinamento progetto architettonico: Arch. Rosalba Stura

Progettazione Associazione Temporanea di Professionisti

Progetto strutturale: Ing. Mario Ronchetta
Progetto impianti fluidomeccanici: Ing. Giovanni Francesco Le Cigno
Progetto impianti elettrici e speciali: Ing. Mario Ferrero
Redazione piano di sicurezza e coordinamento: Ing. Gianluca Chiese
Coordinamento Associazione Temporanea di Professionisti: Arch. Stefano Trucco
Responsabile di Procedimento e
Dirigente del Settore Edifici per la Cultura:
Ing. Sergio Rivero

AS-BUILT — VILLA AMORETTI

OGGETTO:
Progetto impianti elettrici e speciali
IMPIANTO FORZA MOTRICE E FONIA/DATI
pianta piano seminterrato – Villa Amoretti

FILE: 02070_E11 (Ev25As) FM-FD_PSEM.DWG

SCALA: 1:50

IMPRESA ESECUTRICE

IMPIANTI TECNOLOGICI
via S.Gennaro, n.220 - Nola/Pazzola (NA)
c.a.p. 80037 - tel./pbx: 0818115460
e-mail: cems@cems.it - fax: 0818115490

ELABORATO
E.v.
25As

Rev.ne	Data	Descrizione	Elabor.	Verif.	Approv.
0	05/02/2007	AS-BUILT	Fugice	Fugice	Grill

IL PRESENTE ELABORATO GRAFICO
E' VALIDO UNICAMENTE PER GLI
IMPIANTI ELETTRICI ED AFFINI

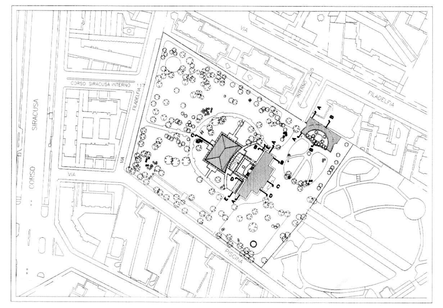

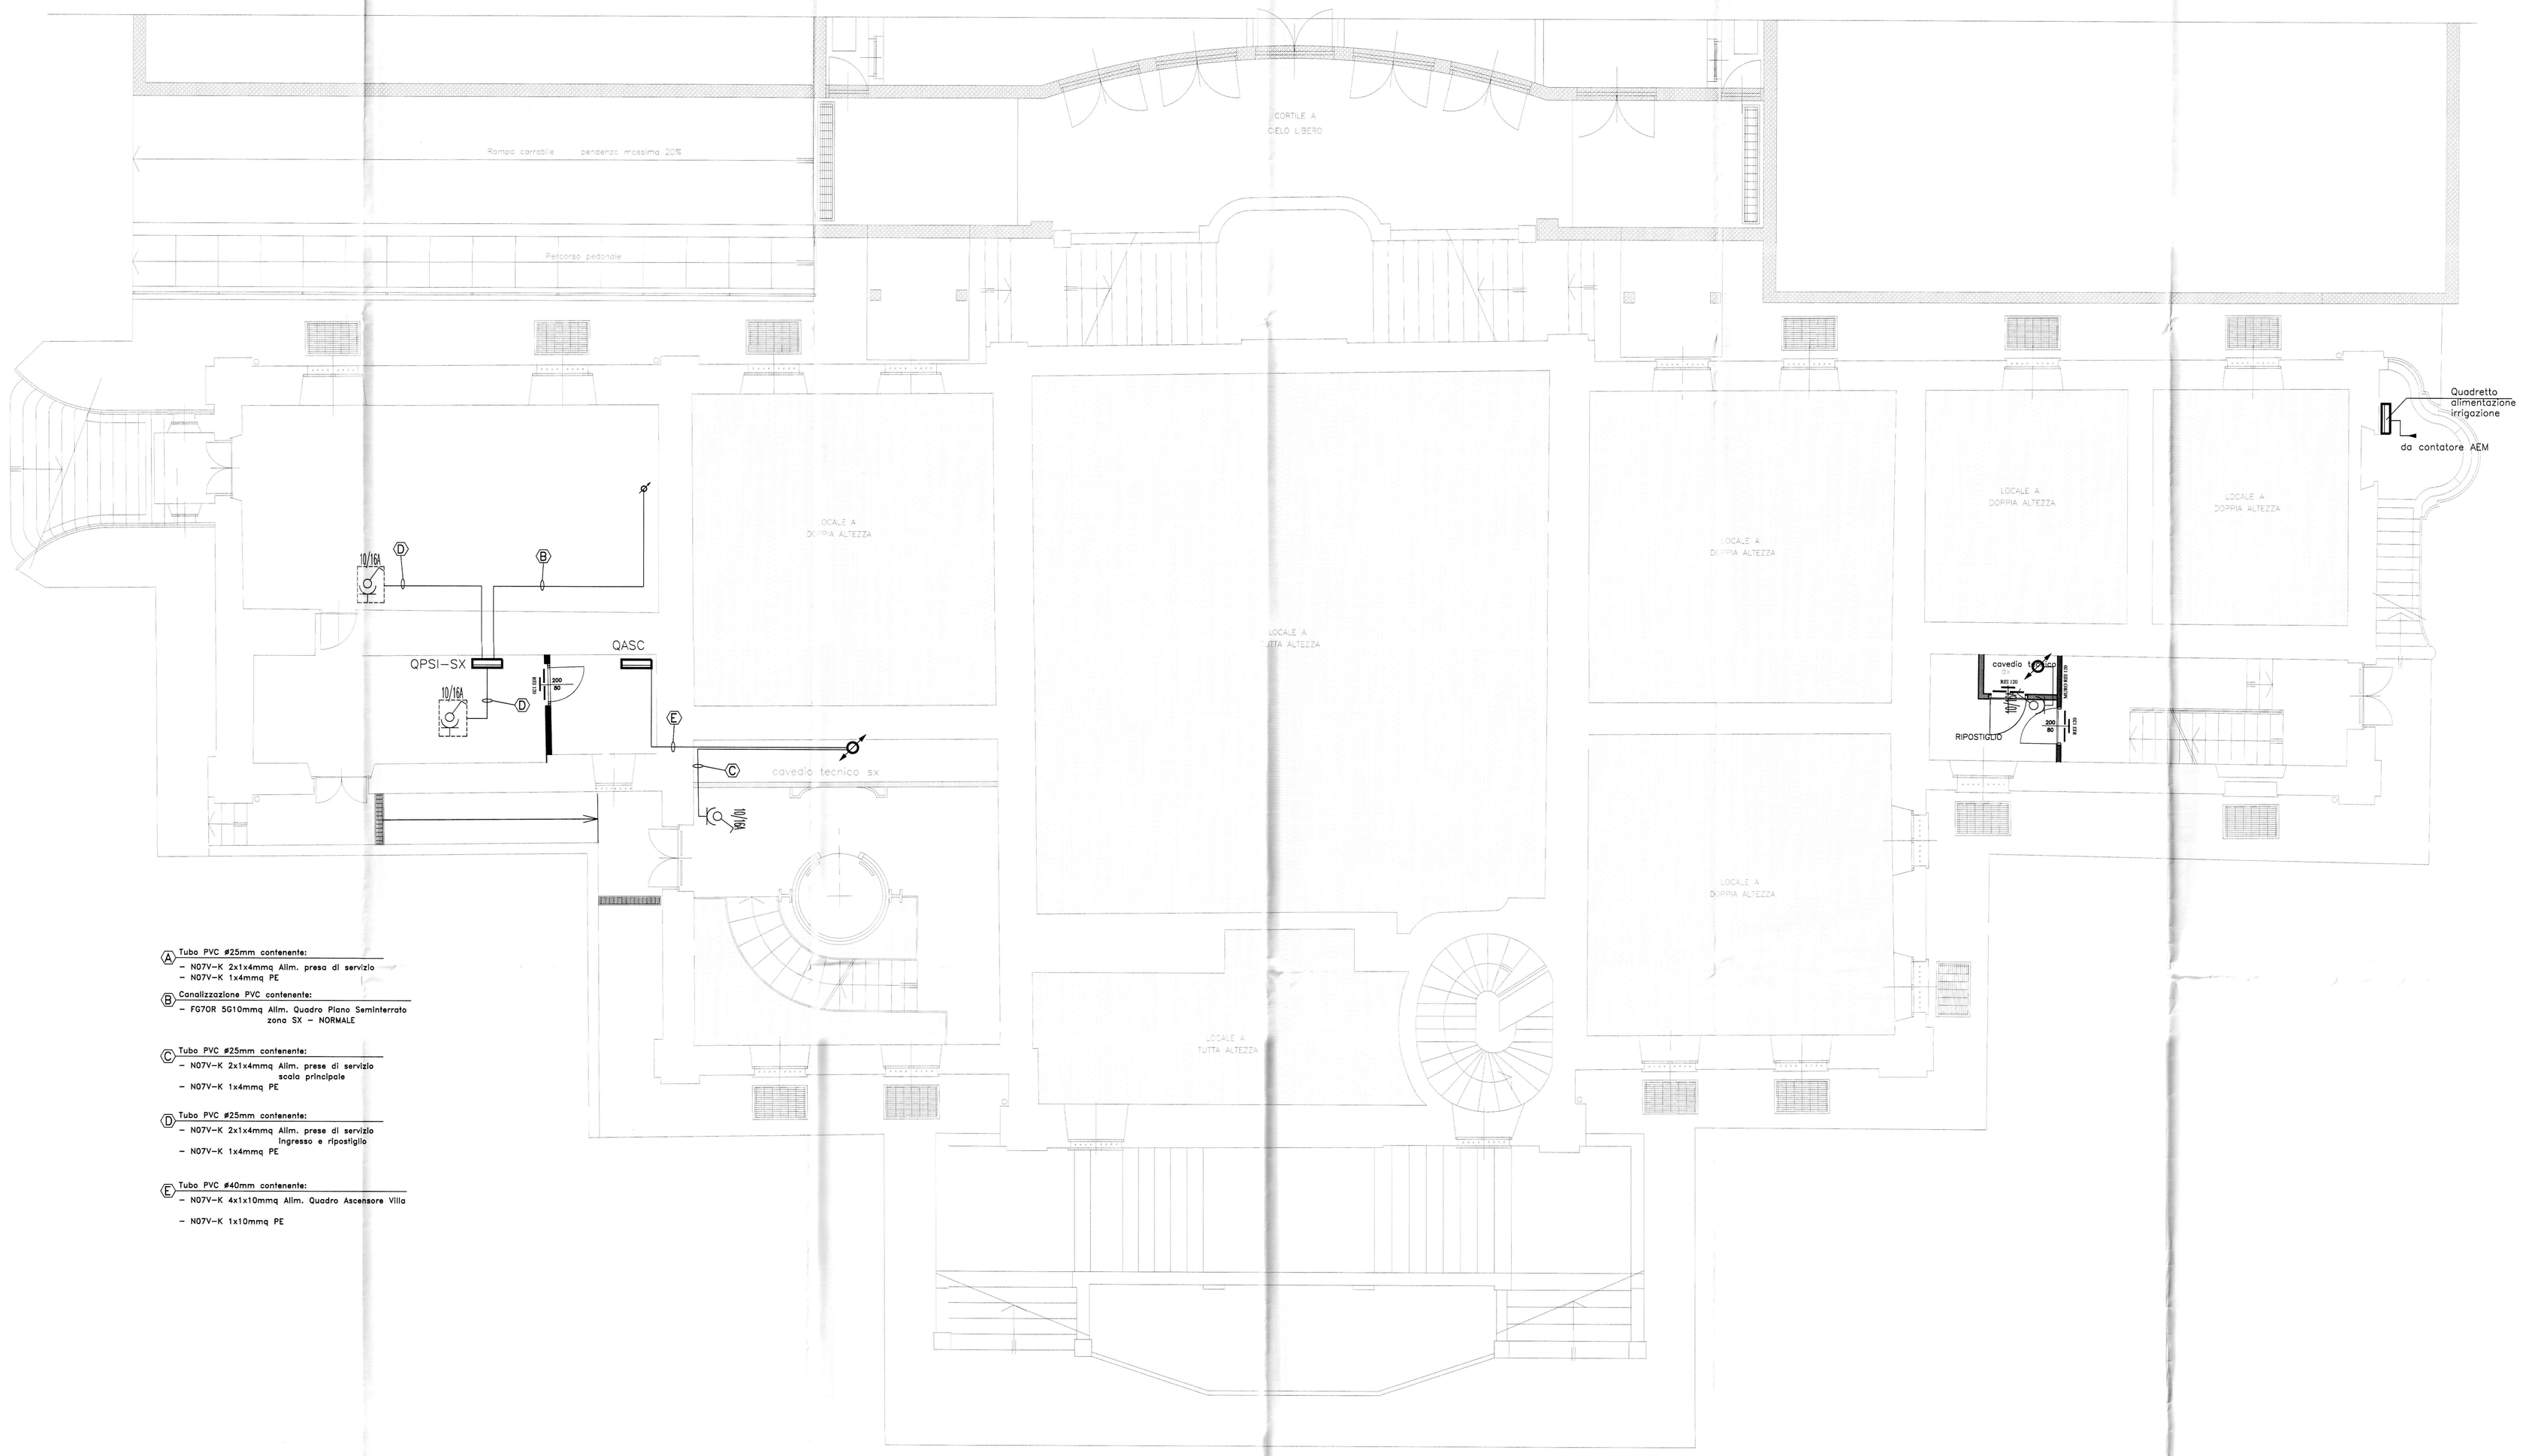

(A) Tubo PVC #25mm contenente:
- N07V-K 2x1x4mmq Alim. prese di servizio
- N07V-K 1x4mmq PE

(B) Canalizzazione PVC contenente:
- FG70R 5G10mmq Alim. Quadro Piano Seminterrato zona SX – NORMALE

(C) Tubo PVC #25mm contenente:
- N07V-K 2x1x4mmq Alim. prese di servizio scala principale
- N07V-K 1x4mmq PE

(D) Tubo PVC #25mm contenente:
- N07V-K 2x1x4mmq Alim. prese di servizio ingresso e ripostiglio
- N07V-K 1x4mmq PE

(E) Tubo PVC #40mm contenente:
- N07V-K 4x1x10mmq Alim. Quadro Ascensore Villa
- N07V-K 1x10mmq PE

SIMBOLO	DESCRIZIONE
	CANALINA METALLICA 400x100mm, COMPLETA DI COPERCHIO, DISTRIBUZIONE FORZA MOTRICE
	CANALINA METALLICA 300x100mm, COMPLETA DI COPERCHIO, DISTRIBUZIONE FORZA MOTRICE
	CANALINA METALLICA 300x80mm, COMPLETA DI COPERCHIO, DISTRIBUZIONE FORZA MOTRICE
	CANALINA METALLICA 250x100mm, COMPLETA DI COPERCHIO, DISTRIBUZIONE FORZA MOTRICE
	CANALINA METALLICA 200x100mm, COMPLETA DI COPERCHIO, DISTRIBUZIONE LUCE E FORZA MOTRICE
	CANALINA METALLICA 250x100mm, COMPLETA DI COPERCHIO, DISTRIBUZIONE AUSILIARI
	CANALE IN BATTISCOPA 127x28mm A 3 SCOMPARTI, DISTRIBUZIONE FORZA MOTRICE, FONIA/DATI E BUS FAN-COILS
	CANALINA METALLICA 300x80mm, COMPLETA DI COPERCHIO, DISTRIBUZIONE FONIA/DATI
	CANALINA METALLICA 100x50mm, COMPLETA DI COPERCHIO, DISTRIBUZIONE FONIA/DATI
	CONDOTTO PROTETTO 3P+N+T DA 40A, IP54, DISTRIBUZIONE FORZA MOTRICE IN NORMALE
	CONDOTTO PROTETTO 3P+N+T DA 40A, IP54, DISTRIBUZIONE FORZA MOTRICE IN CONTINUITA'
	TUBO PVC DISTRIBUZIONE IMPIANTO FORZA MOTRICE
	TUBO PVC PREDISPOSIZIONE DISTRIBUZIONE FONIA/DATI
	TUBO PVC DISTRIBUZIONE BUS FAN COILS
	QUADRO ELETTRICO
	COLONNA MONTANTE
	PUNTO DI ALIMENTAZIONE FUTURO ARMADIO FONIA/DATI
	CENTRALINO PER APPARTAMENTO
	GRUPPO PRESE PER CANALE A BATTISCOPA COMPOSTO DA: – N.no 1 SCATOLA PORTAPPARECCHI, DISTRIBUZIONE FORZA MOTRICE NORMALE, COMPLETA DI: N.no 1 INTERRUTTORE AUTOMATICO MAGNETOTERMICO UNIPOLARE+NEUTRO 10A N.no 1 PRESA TIPO SCHUKO UNIVERSALE 2P+T 10/16A N.no 2 PRESE TIPO POLI IN LINEA 2P+T 10/16A – N.no 1 SCATOLA PORTAPPARECCHI, DISTRIBUZIONE FORZA MOTRICE CONTINUITA', COMPLETA DI: N.no 1 INTERRUTTORE AUTOMATICO MAGNETOTERMICO UNIPOLARE+NEUTRO 10A N.no 2 PRESE TIPO SCHUKO UNIVERSALE 2P+T 10/16A
	GRUPPO PRESE PER CANALE A BATTISCOPA COMPOSTO DA: – N.no 1 SCATOLA PORTAPPARECCHI PREDISPOSIZIONE PER IMPIANTO FONIA/DATI
	GRUPPO PRESE PER CANALE A BATTISCOPA COMPOSTO DA: – N.no 1 SCATOLA PORTAPPARECCHI PER ALIMENTAZIONE FAN-COILS COMPLETA DI: N.no 1 INTERRUTTORE AUTOMATICO MAGNETOTERMICO UNIPOLARE+NEUTRO 10A N.no 1 PRESA TIPO POLI IN LINEA 2P+T 10A – N.no 1 SCATOLA PORTAPPARECCHI, BUS FAN-COILS, COMPLETA DI: N.no 1 PRESA BIPOLARE DI COLLEGAMENTO BUS FAN-COILS
	GRUPPO PRESE PER CANALE A BATTISCOPA COMPOSTO DA: – N.no 1 SCATOLA PORTAPPARECCHI COMPLETA DI: N.no 1 INTERRUTTORE AUTOMATICO MAGNETOTERMICO UNIPOLARE+NEUTRO 10A N.no 1 PRESA TIPO POLI IN LINEA 2P+T 10/16A
	TORRETTA DA INCASSO A PAVIMENTO COSTITUITA DA: – SEZIONE NORMALE N.no 1 INTERRUTTORE AUTOMATICO MAGNETOTERMICO UNIPOLARE+NEUTRO 10A N.no 3 PRESA TIPO SCHUKO UNIVERSALE 2P+T 10/16A N.no 1 PRESA TIPO POLI IN LINEA 2P+T 10/16A – SEZIONE CONTINUITA' N.no 1 INTERRUTTORE AUTOMATICO MAGNETOTERMICO UNIPOLARE+NEUTRO 10A N.no 2 PRESE TIPO SCHUKO UNIVERSALE 2P+T 10/16A – SEZIONE FONIA/DATI PREDISPOSIZIONE
	BOX DI DERIVAZIONE A PAVIMENTO
	PRESA TIPO POLI IN LINEA 2P+T 10/16A CON INTER. AUT. MAGNETOT. UNIPOLARE + NEUTRO 10A
	PRESA TIPO POLI IN LINEA 2P+T 10/16A IP55 CON INTER. AUT. MAGNETOT. UNIP. + NEUTRO 10A
	PRESA TIPO POLI IN LINEA 2P+T 10/16A
	PRESA TIPO CEE 2P+T 16A CON INTERRUTTORE DI BLOCCO E FUSIBILI
	QUADRETTO PRESE COSTITUITO DA: – N.no 1 PRESA TIPO CEE 2P+T 16A CON INTERRUTTORE DI BLOCCO E FUSIBILI – N.no 1 PRESA TIPO CEE 3P+N+T 32A CON INTERRUTTORE DI BLOCCO E FUSIBILI
	GRUPPO PRESE PER ALIMENTAZIONE FAN-COILS COMPOSTO DA: – N.no 1 INTERRUTTORE AUTOMATICO MAGNETOTERMICO UNIPOLARE+NEUTRO 10A N.no 1 PRESA TIPO POLI IN LINEA 2P+T 10A N.no 1 PRESA BIPOLARE DI COLLEGAMENTO BUS FAN-COILS
	PRESA TELEFONICA
	SCATOLA PORTAPPARECCHI STAGNA DA ESTERNO PREDISPOSIZIONE IMPIANTO FONIA/DATI
	PRESA COASSIALE PER IMPIANTI DI ANTENNA
63A	SEZIONATORE ROTATIVO DI COMANDO IN CASSETTA STAGNA IP65 63A 3P
32A	SEZIONATORE ROTATIVO DI COMANDO IN CASSETTA STAGNA IP65 32A 3P
	SEZIONATORE DI EMERGENZA
	PULSANTE DI SGANCIO DI EMERGENZA
	PULSANTE A TIRANTE SERVIZI PORTATORI DI HANDICAP
	SEGNALAZIONE OTTICO/ACUSTICA ALLARME SERVIZI PORTATORI DI HANDICAP
	PUNTO DI ALIMENTAZIONE CALDAIA
UW	UTENZA ELETTRICA
A	PUNTO DI ALIMENTAZIONE ESTRATTORE ARIA SERVIZI IGIENICI