PROGETTISTA E DD.LL.:
ROBERTO DAL DEGAN ARCHITETTO
Via Santa Teresa 15 - 10121 Torino
tel. 011.538.500/fax 011.537.150
Email: studio@archidaldegan.it

COMMITTENTE:
Organizing Commettee for the XX Olympic Winter Games Torino 2006
C.so Novara 96 - 10152 Torino

TIPO di LAVORO:
Ristrutturazione per allestimento uffici del fabbricato in Torino, Via Bologna n.74

TAVOLA:
Pianta piano seminterrato
Impianto rivelazione incendio e impianto di sicurezza

TAV. 292-12

SCALA : 1:100

DATA: 12.02.2004

AGGIORNAMENTI :
AS-BUILT
LATO "A" 23.06.2005
LATO "B" 23.06.2005

PROGETTISTA E DD.LL. IMPIANTI: TERMO-MECCANICI
simtec Progettazione, Consulenze, Direzione Lavori Impianti Tecnologici Civili ed Industriali
C.so ROSSELLI n°96 - 10129 TORINO - TEL.011/58.059.77 Fax 011/56.90.730 info@simtec.it

PROGETTISTA E DD.LL. IMPIANTI ELETTRICI
STUDIO TECNICO PROFESSIONALE DI C. CAPELLO & C. S.n.c.
VIA MAFFIANO, 91 - 10090 MAFFIANO (TO)
TEL. 011/9858081 - P. IVA 00619090019
e-mail: stp.62@tiscali.it

TEKIND srl
Tekind s.r.l. Tecnologie Industriali
10044 Pianezza - (TO) - Via Collegno, 45 bis
Tel. ++39 011 9661027 (r.a.) - fax ++39 011 9664021
E-mail: info@tekindsrl.it

QUESTA TAVOLA E' VALIDA SOLO PER L'IMPIANTO ELETTRICO

LEGENDA SIMBOLI

SIMBOLO	DESCRIZIONE
	QUADRO ELETTRICO (SIMBOLO GENERALE)
	CANALINA IN PVC 100x60 INSTALLATA A SOFFITTO IMPIANTO SICUREZZA/DATI
M M	CANALINA METALLICA 100x75 INSTALLATA SOPRA CONTROSOFFITTO IMPIANTO SICUREZZA/DATI
	CANALINA IN PVC 100x60 INSTALLATA A PAVIMENTO IMPIANTO SICUREZZA
	SCATOLA DI DERIVAZIONE
	CANALIZZAZIONE VERSO L'ALTO/VERSO IL BASSO
	TELECAMERA
	MAGNETE PORTE REI
B	BADGE
	SENSORE VOLUMETRICO
A	ARCO
	POZZETTO PASSAGGIO CAVI
	PULSANTE ALLARME INCENDIO
	MAGNETE BLOCCA PORTE
	MICRO ANTINTRUSIONE
	PANNELLO OTTICO ACUSTICO
	SIRENA
P	PULSANTE SBLOCCO MAGNETE PORTA REI

LEGENDA SIMBOLI

SIMBOLO	DESCRIZIONE
	PULSANTE APERTURA MAGNETE
	PULSANTE SOTTOVETRO APERTURA MAGNETE
S	RIVELATORE DI FUMO POSIZIONATO A SOFFITTO
S	RIVELATORE DI FUMO POSIZIONATO A SOFFITTO, RADIOCOMANDATO
P	RIVELATORE DI FUMO POSIZIONATO SOTTO PAVIMENTO RIALZATO
S	RIVELATORE DI FUMO POSIZIONATO IN CONTROSOFFITTO
A	RIVELATORE DI FUMO POSIZIONATO SU CANALE ARIA
IR	RIVELATORE INFRAROSSO - DOPPIA TECNOLOGIA
MC	MODULO DI COMANDO
G	GATEWAY
C.A.	CENTRALINA ALLARMI - IMPIANTO ANTINTRUSIONE
C.R.I	CENTRALE RIVELAZIONE INCENDI
	PANNELLO RIPORTO ALLARMI
	MONITOR CONTROLLO ACCESSI
V	VIDEOCITOFONO
	CITOFONO
T	TRASMETTITORE BARRIERA ANTINTRUSIONE
R	RICEVITORE BARRIERA ANTINTRUSIONE

LEGENDA SIMBOLI

SIMBOLO	DESCRIZIONE
	ELETTROSERRATURA
POA	PANNELLO OTTICO ACUSTICO ANTINTRUSIONE
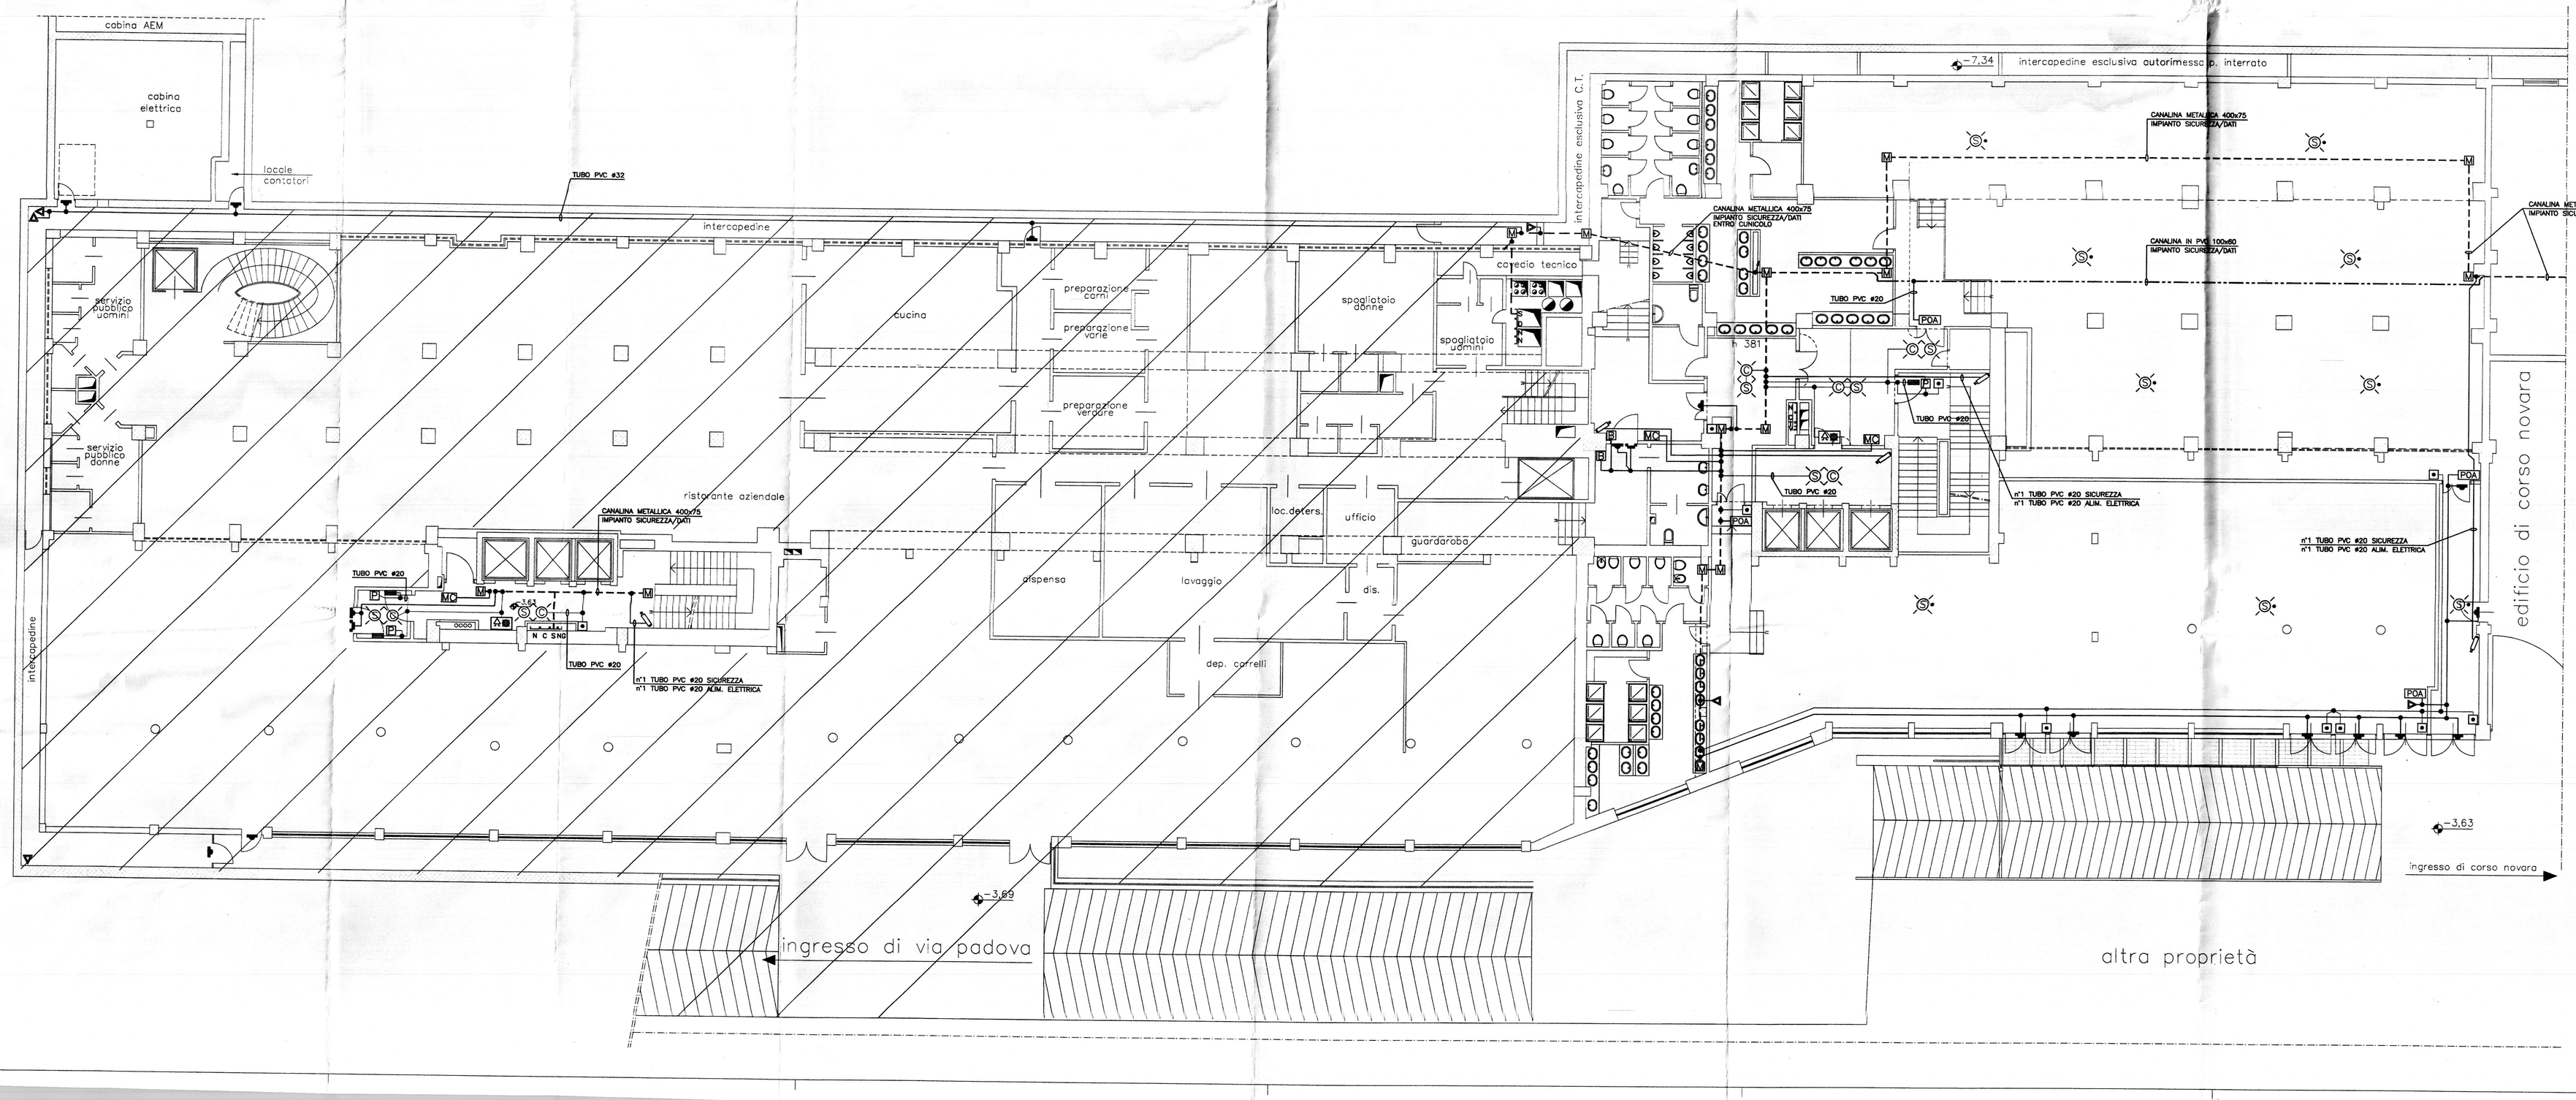
ESCLUSO DAL PRESENTE APPALTO