
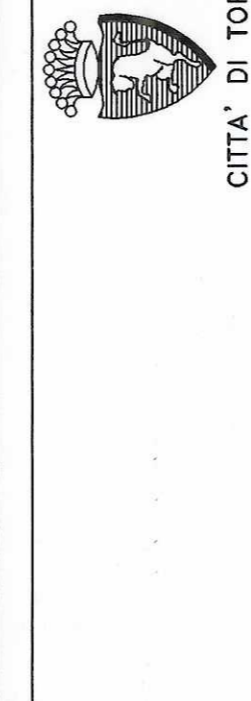



LEGENDA

- Mandato circ. palestra maschile
 - Ritorno circ. palestra maschile
 - Mandato circ. corridoi destra
 - Ritorno circ. corridoi destra
 - Mandato circ. aule destra
 - Ritorno circ. aule destra
 - Mandato circ. aule 1 piano
 - Ritorno circ. aule 1 piano
 - Mandato circ. corridoi sinistra
 - Ritorno circ. corridoi sinistra
 - Mandato circ. aule sinistra
 - Ritorno circ. aule sinistra
 - Mandato circ. palestra femminile
 - Ritorno circ. palestra femminile
 - Mandato circ. uffici
 - Ritorno circ. uffici
 - Mandato circ. radiatori piscina
 - Ritorno circ. radiatori piscina
- Collettore
 - ⊕ Colonna montante
 - ⊗ Voleva o saracinesca
 - Radiatore

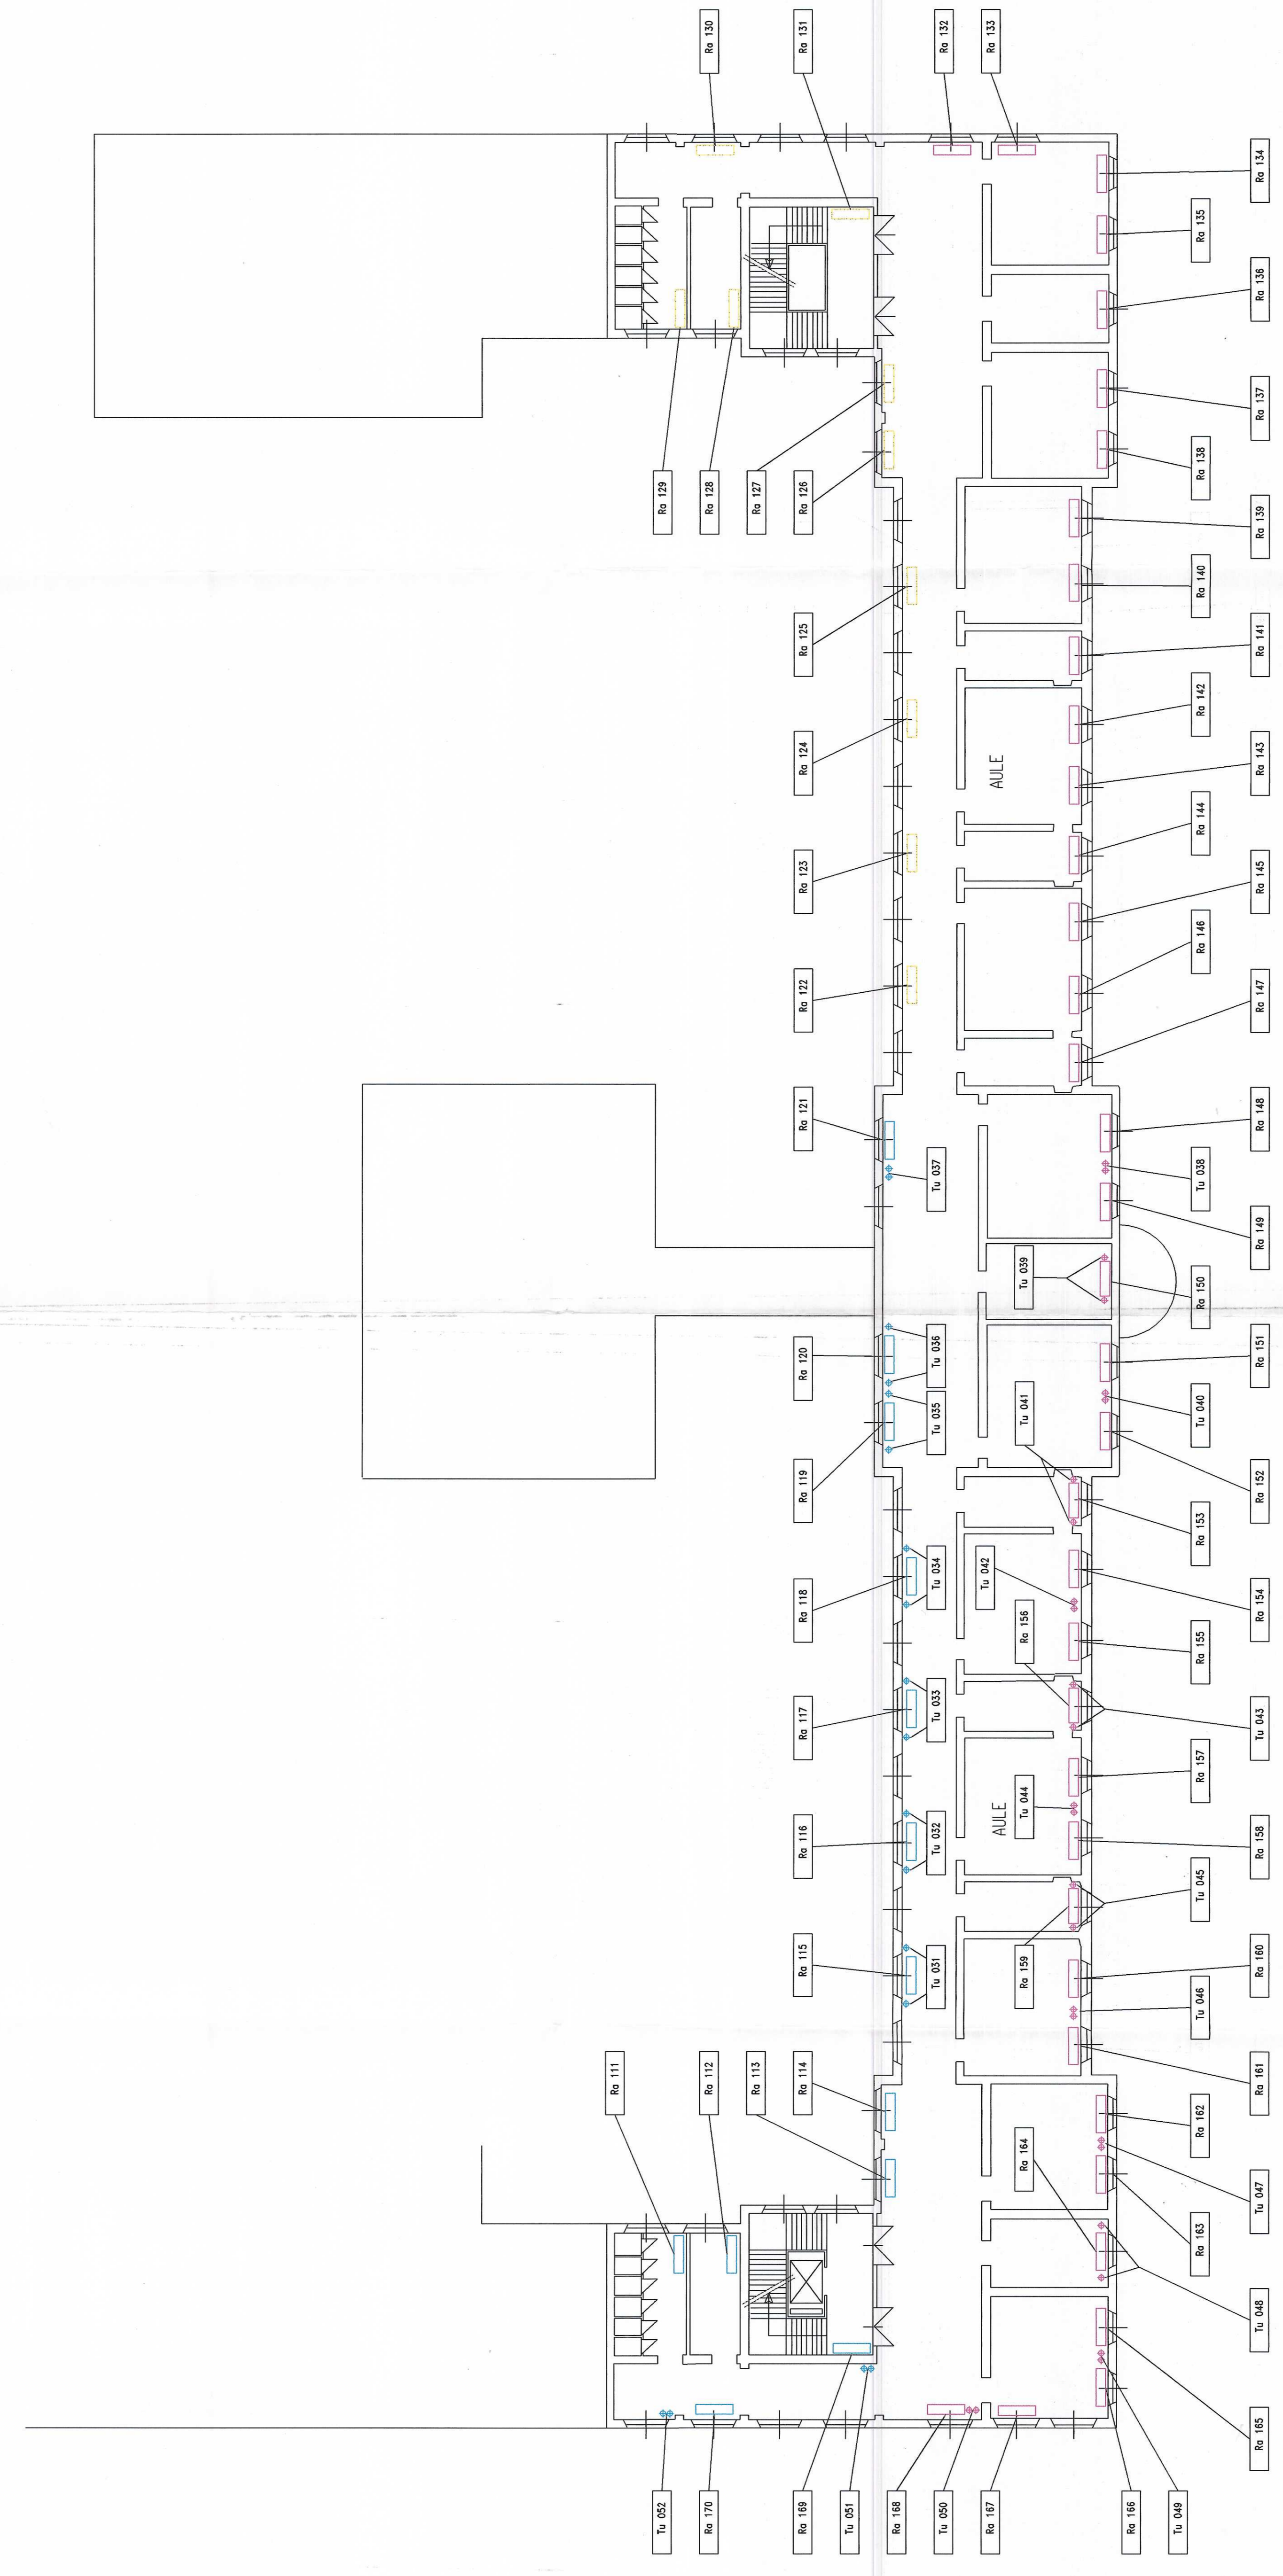

CITTÀ DI TORINO
**IMPIANTI TERMICI E DI CONDIZIONAMENTO
 DEL COMUNE DI TORINO E DELLA
 AZIENDA ENERGETICA METROPOLITANA**
**SCUOLA ELEMENTARE
 "DUCA DEGLI ABRUZZI"
 VIA MONTEVIDEO 11**

RACCOLTA E INFORMATIZZAZIONE DATI
 NELL'AMBITO DELL'APPALTO DEI SERVIZI
 GESTIONALI E MANUTENTIVI E DEGLI INTERVENTI
 PER LA RIDUZIONE DEI CONSUMI ENERGETICI

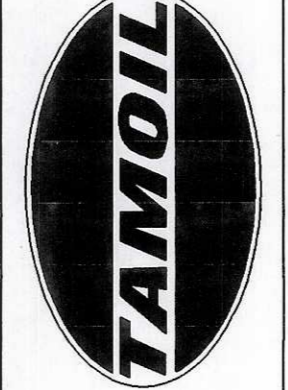

TAMOIL PETROLI S.p.A.

Commissio: IT026	Oggetto ELABORATI GRAFICI	Verificato: [Signature]
Code Imp. - A.E.M.: 09.10.1.41.II	Code Imp. - S.T.I.: COM2-30	Data: 10/11/98
Doc.: EG2-30	Tavola: 3/5	Verificato: [Signature]
	Scala: 1:100	Data:
	Date: 11.98	Agg.:

PROGETTO

 Ing. AEM
 SERVIZIO TECNICO
 S.p.A.

Titolare dell'Attività

TAMOIL
 SERVIZIO TECNICO
 S.p.A.