IRIDE Aggiornamento documentale
N. 1371

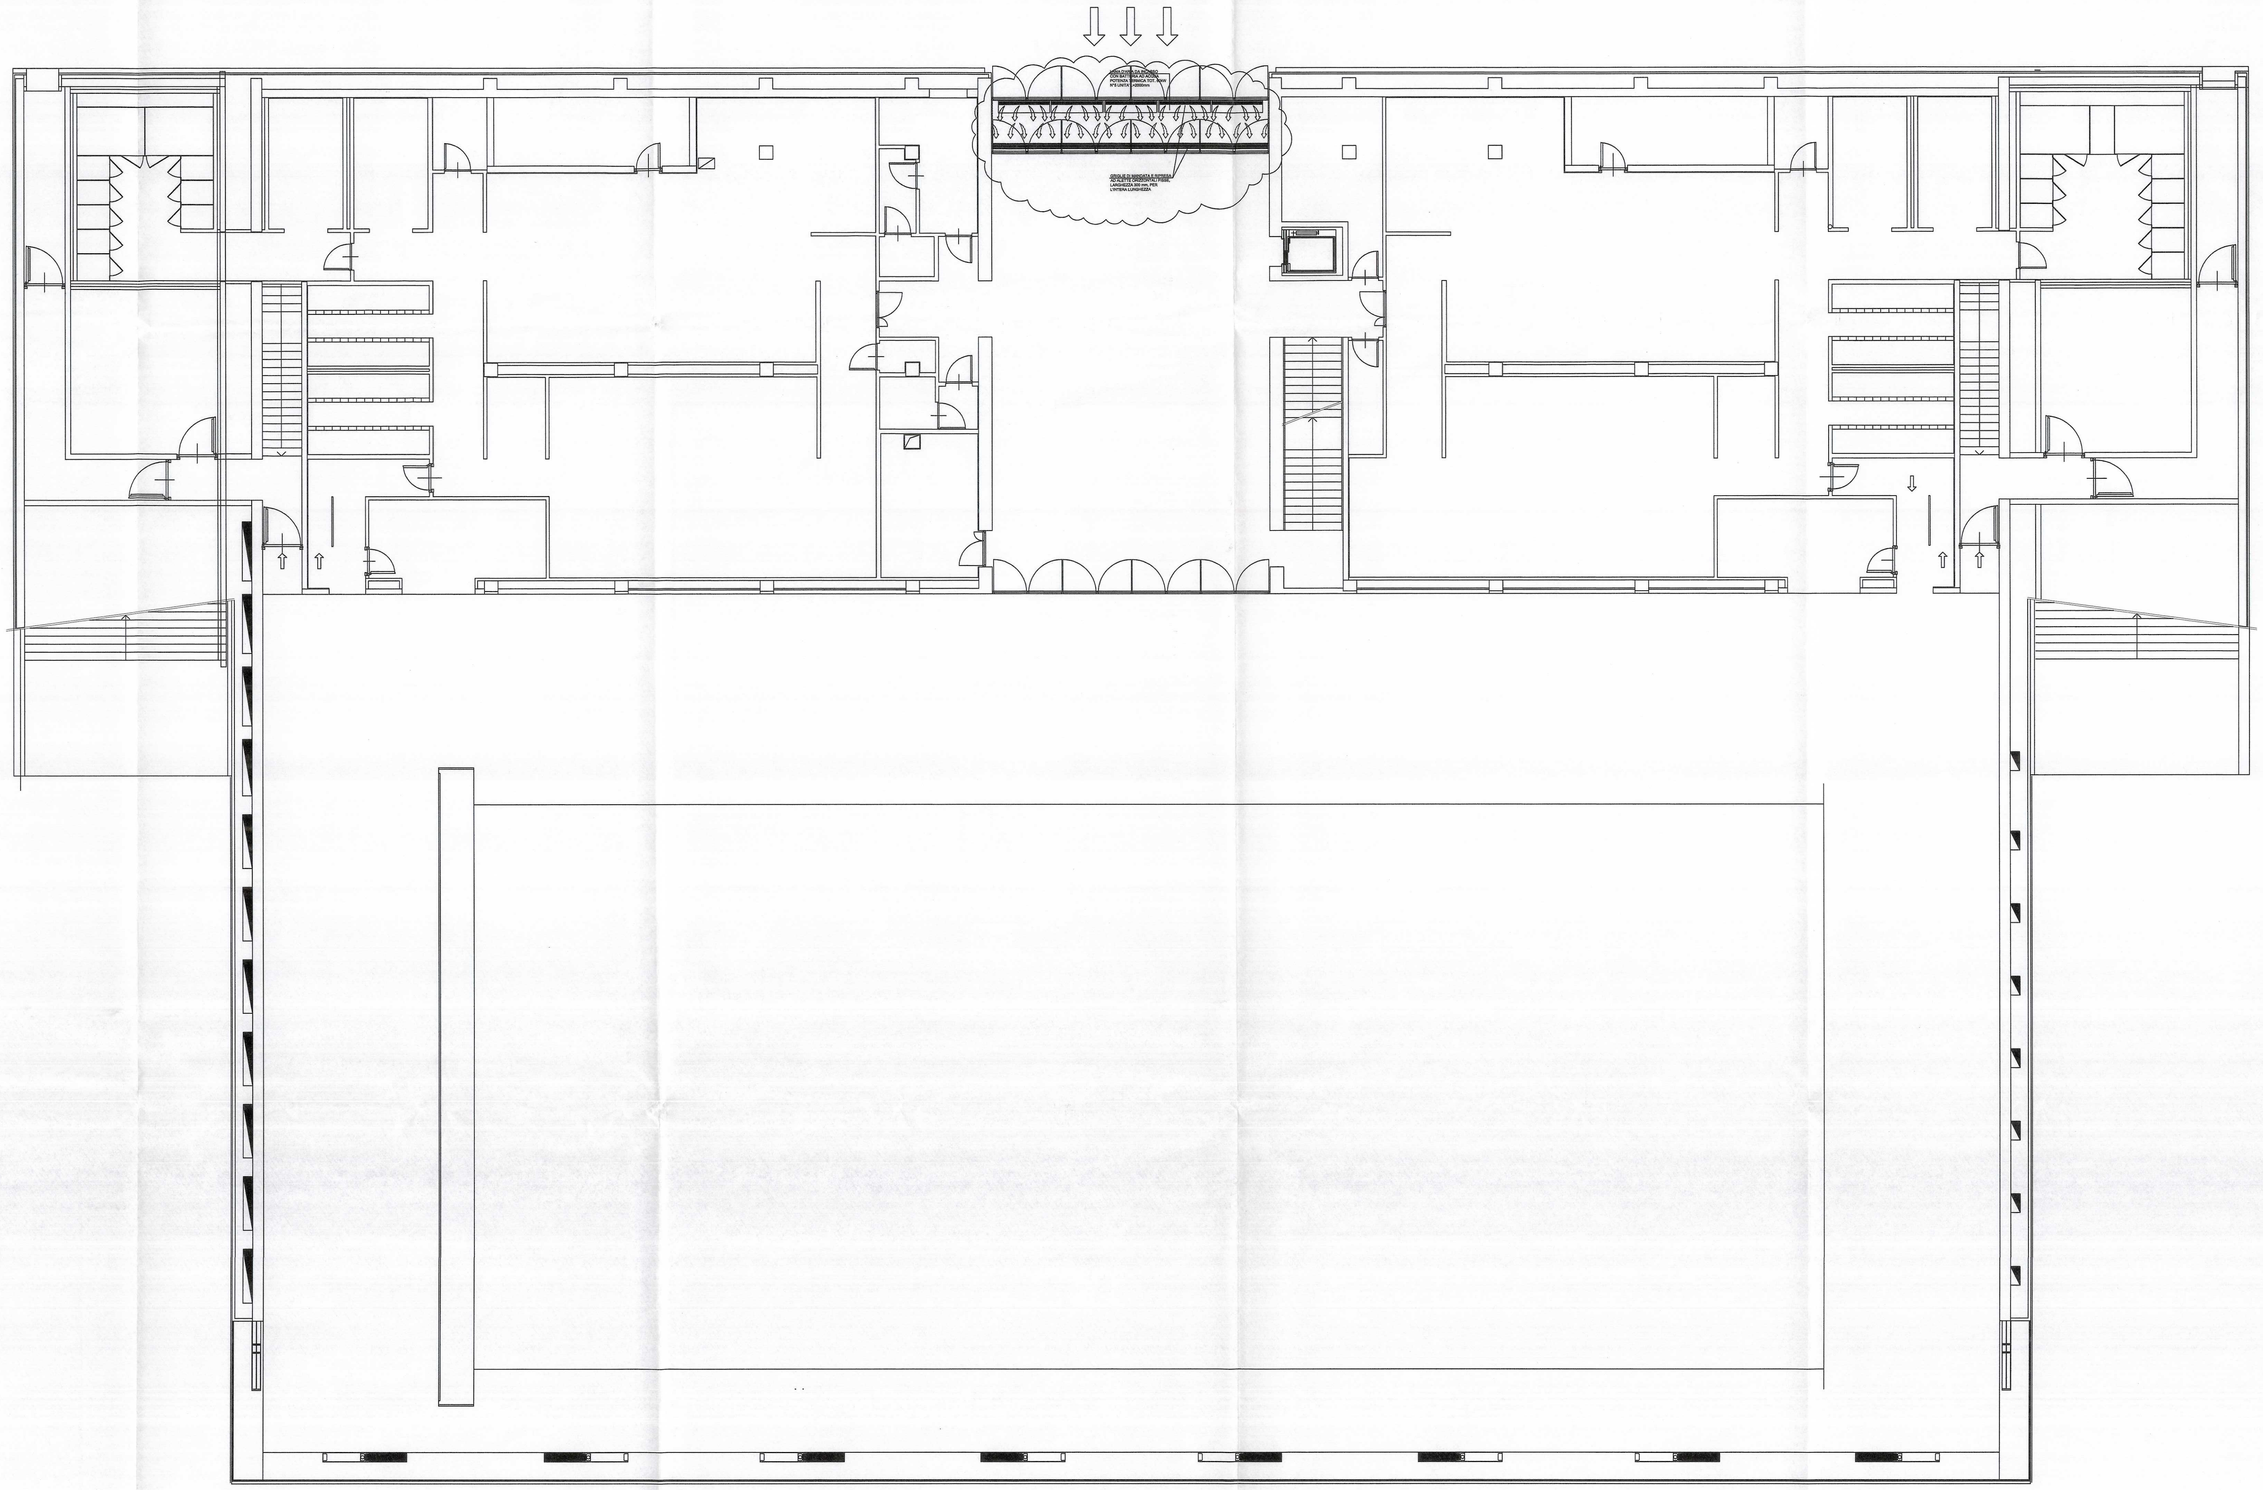

NOTA:

RACCHIUSE NELLE NUVOLETTE SONO INDICATE LE PARTI DI IMPIANTO REALIZZATE DA CO.I.L.

Rev	Data	Descrizione	Emesso	Verificato	Approvato
0	03/12/2010	AS BUILT	MLM	MRR	LCG

CLIENTE: IRIDE SERVIZI

CANTIERE: PALAZZO DEL NUOTO - TORINO

N° DISEGNO: 0 0 9 1 3 5 A I 5 9 A

IMPIANTO: DIFFUSIONE ARIA

RIF.: 135/09 COMM.: 1115 SCALA: 1:100

OGGETTO: DISTRIBUZIONE CANALI
LAME D'ARIA
LIVELLO +0

CO.I.L.

PROGETTAZIONE E COSTRUZIONE IMPIANTI TECNOLOGICI – CONDIZIONAMENTO – RISCALDAMENTO

CO.I.L. srl – Via Antonio Pyrasso 9- 10090 Cascine Vica – Rivoli (TO) – Tel 011/9591765- Fax 9571885 – P.IVA 02054730016 – e mail: all.lavoro@coil-srl.it