PIANO -2

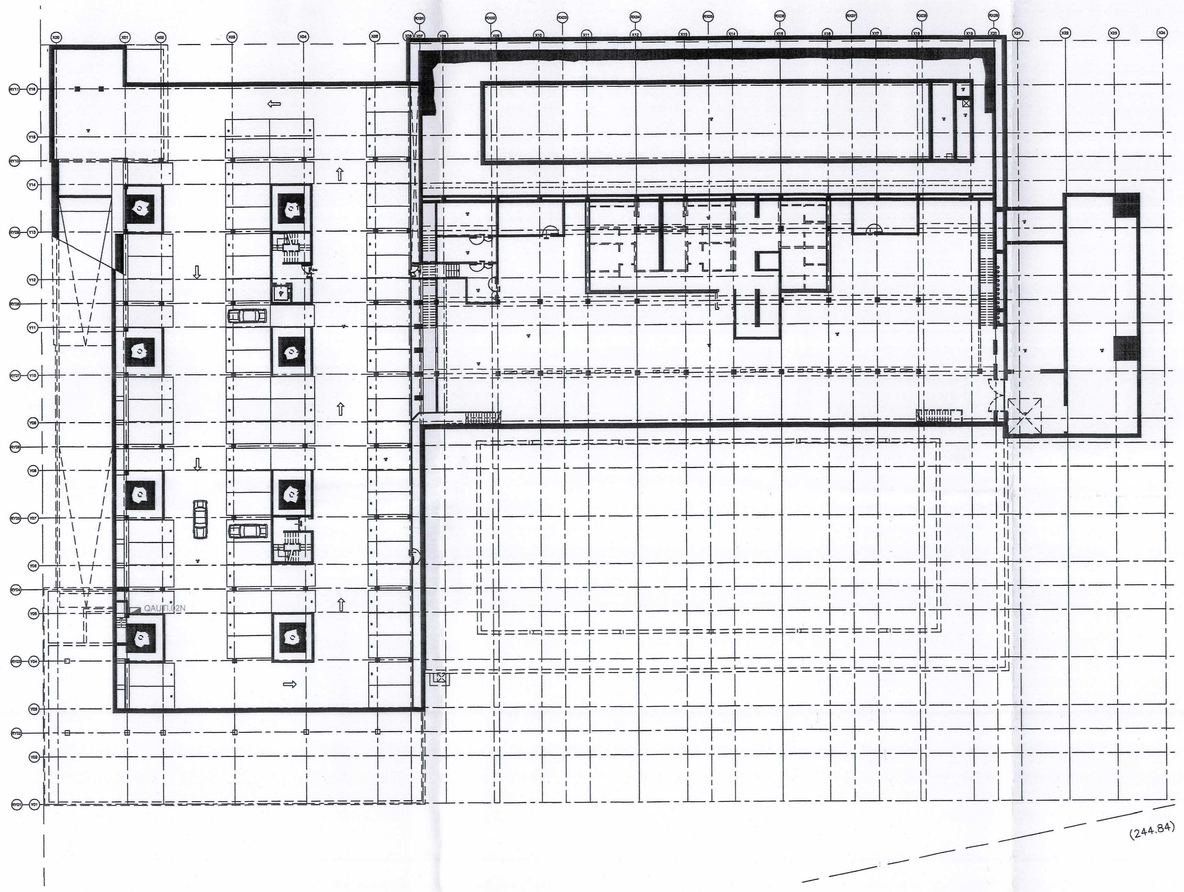

PIANO -1

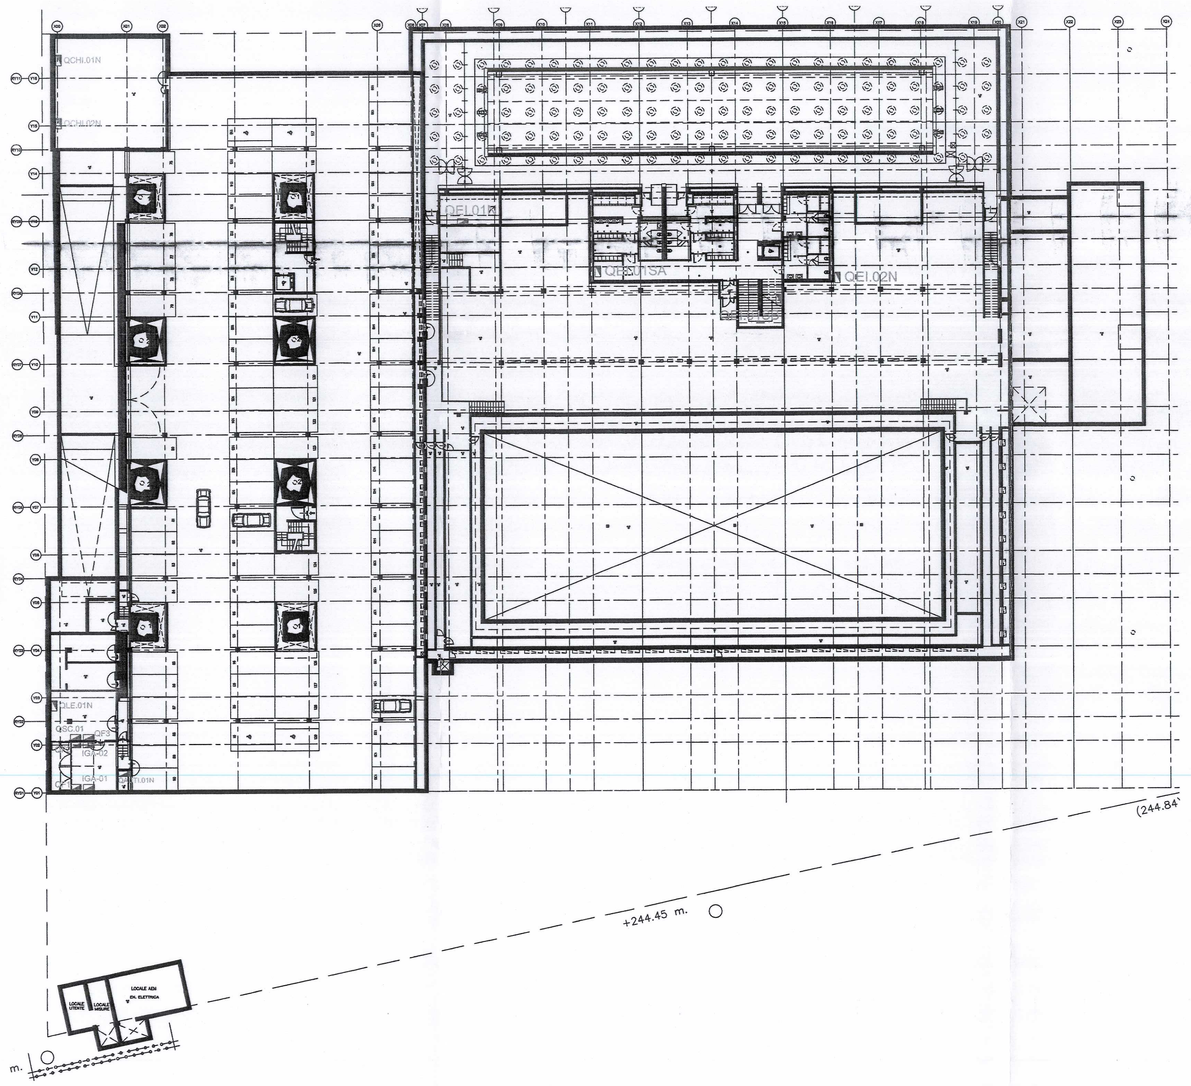

PIANO +0

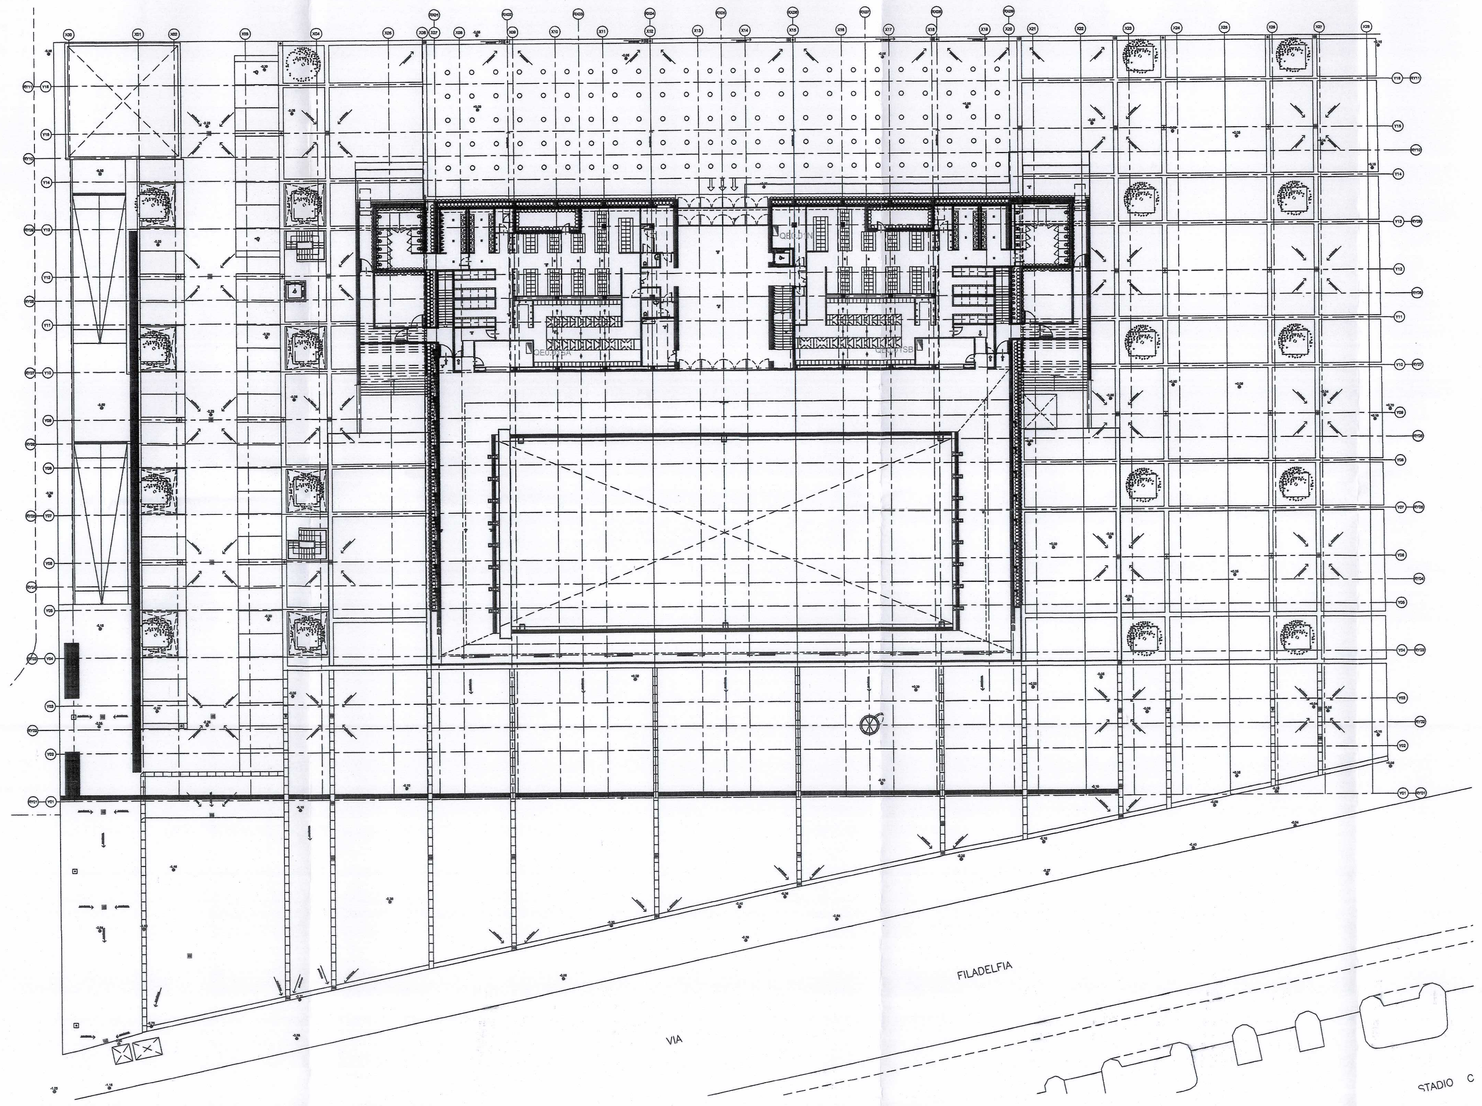

PIANO +1

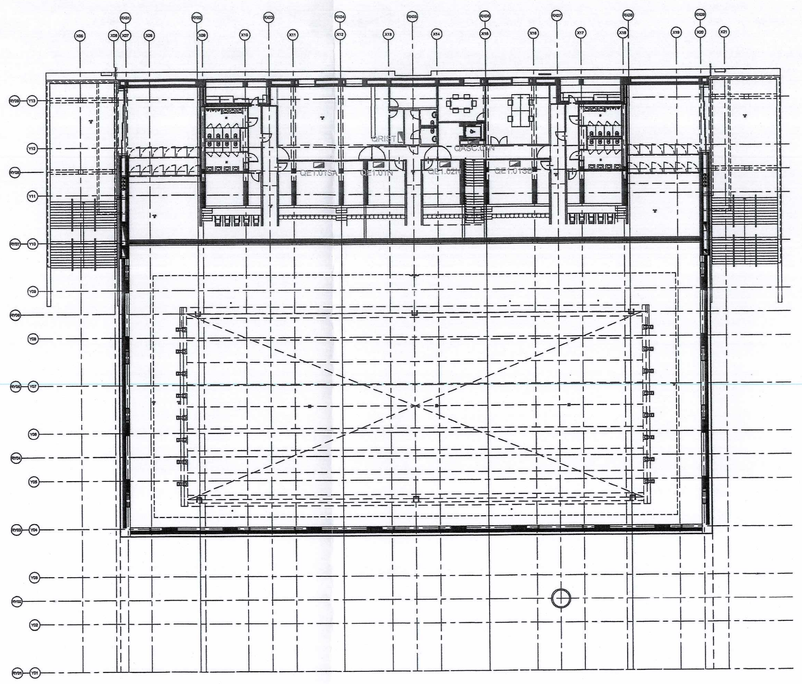

PIANO +2

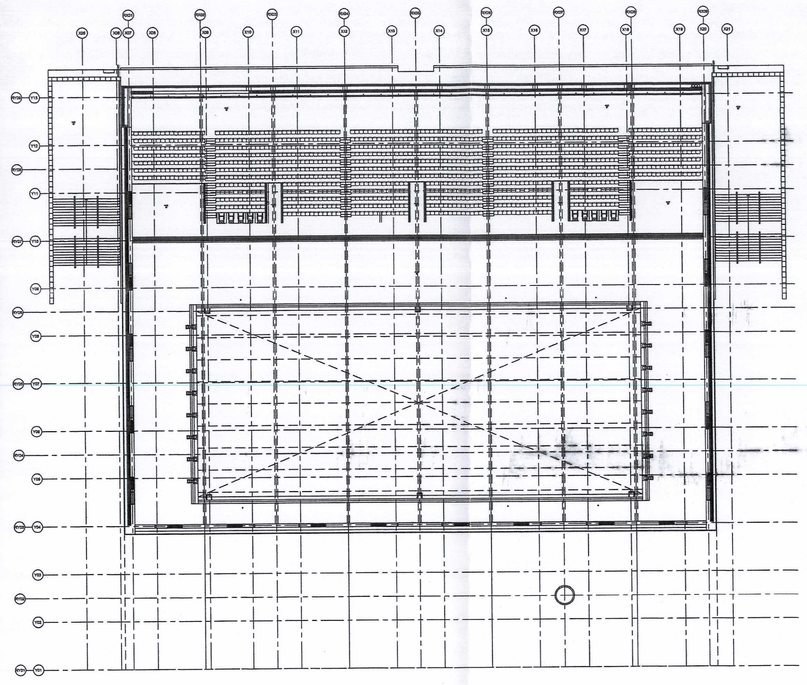

LEGENDA

Quadro elettrico

NOTE:

INTERVENTI REALIZZATI:
- posizionamento nel punto indicato a disegno del quadro QAUT.01N
- spostamento nei punti indicati a disegno dei quadri QF1 e QF2 esistenti
- fornitura in opera dei quadri IGA-01 e IGA-02
- fornitura in opera dei quadri QCH.01N e QCH.02N

LEGENDA QUADRI

QAUT.02N	Quadro autorimessa livello -2 (normale)
QAUT.01N	Quadro autorimessa livello -1 (normale)
QSC.01	Quadro servizi cabina (normale)
QEL.01N	Quadro piscina allenamento e spogliatoi livello -1 (normale)
QEL.01SA	Quadro UPS-A piscina allenamento e spogliatoi livello -1 (continuità)
QEL.01SB	Quadro UPS-B piscina allenamento e spogliatoi livello -1 (continuità)
QEL.02N	Quadro locali impianti livello -1 (normale)
QASC.01N	Quadro ascensore piscina
QASC.02N	Quadro ascensore autorimessa
QES.01N	Quadro spogliatoi e uffici livello 0 (normale)
QES.01SA	Quadro UPS-A spogliatoi e uffici livello 0 (continuità)
QES.01SB	Quadro UPS-B spogliatoi e uffici livello 0 (continuità)
QES.02N	Quadro biglietteria esterna (normale)
QLE.01N	Quadro illuminazione esterna (normale)
QGBT.SA	Quadro UPS-A illuminazione esterna (continuità)
QGBT.SB	Quadro UPS-B illuminazione esterna (continuità)
QRIST	Quadro ristoro livello +1 (normale)
QE1.01N	Quadro livello +1 lato est (normale)
QE1.02N	Quadro livello +1 lato ovest (normale)
QE1.01SA	Quadro UPS-A livello +1 (continuità)
QE1.01SB	Quadro UPS-B livello +1 (continuità)
QF1	Quadro rifasamento fisso trasformatore T1
QF2	Quadro rifasamento fisso trasformatore T2
IGA-01	Sezionatore linea quadro 1 centrale antincendio
IGA-02	Sezionatore linea quadro 2 centrale antincendio
QCH.01N	Quadro chiller 1
QCH.02N	Quadro chiller 2

CITTA' DI TORINO
DIVISIONE GRANDI OPERE ED EDILIZIA PER SERVIZI
SETTORE EDILIZIA SPORTIVA ED OLIMPICA

RIQUALIFICAZIONE DELL'AREA SPORTIVA MARCHI–COMBI – PALAZZO DEL NUOTO

GRUPPO DI PROGETTAZIONE:

DATI PROGETTISTI

Progettista :
arch. Arata Isozaki Capogruppo
arch. Pier Paolo Maggiora

Coordinamento Progettuale :
arch. Andrea Maffei Arata Isozaki & Associates Co. Ltd.
arch. Alessandro Scaja Ferini Strambi ArchA Spa
ing. Gabriele Del Mese ARUP

Sviluppi progettuali architettonici :
Arata Isozaki & Associates Co. Ltd.
ArchA Spa

Sviluppi progettuali impiantistici :
ARUP : ing. Gabriele Del Mese, ing. John J. Hammill strutture
ing. Raymond Quinn impianto di refrigerazione
ing. Paul Robert Sloman impianti meccanici ed elettrici

Sicurezza e Prevenzione Incendi :
ing. Giuseppe Gaspare Amaro

Giovane Professionista :
arch. Marco Brizio

IMPRESA ESECUTRICE

DATI IMPRESA
tielle impianti s.r.l.
TORINO – Via Negarville 31/h
tielle impianti s.r.l.
Via Negarville 31/US - TORINO
Partita IVA 08185270011

Responsabile del Procedimento
ing. Giancarlo Revelchione

Il Direttore della Divisione Grandi Opere ed Edilizia per i Servizi
ing. Gianbattista QUIRICO

AS BUILT

OGGETTO
IMPIANTI ELETTRICI
POSIZIONE QUADRI ELETTRICI

NOME FILE 0506-C-01E C-01E-301A | Scala Plot
RIFERIMENTO D3
SCALA 1:300

REV	MODIFICHE	DATA	DISEGNATORE
0	EMISSIONE	10/06/2004	
1	STATO DI FATTO	10/04/2009	
2	AS BUILT – TIELLE IMPIANTI	31/10/2009	
3			

ELABORATO
IE 01