X13 X14 X15 X16 X17 X18 X19 X20 X21 X22

pendenza

-0,05 +0,00 -0,0 +0,00

LAMA D'ARIA DA INCASSO CON BATTERIA AD ACQUA POTENZA TERMICA TOT. 80kW N°5 UNITA' L=2000mm

VENTILCONVETTORE ORIZZONTALE DA INCASSO NEL CONTROSOFFITTO
pot.frigorifera totale = 0,8 kW
pot.termica = 0,5 kW

ACQUA CALDA PANNELLI DN 65
ACQUA CALDA FAN COIL + LAME D'ARIA DN 80
ACQUA REFRIGERATA FAN COIL DN 50
LAME D'ARIA DN 80

AR DN15
AC DN65
AC DN40
ACP DN32
ACP DN25
ACP DN20
COLLETTORE PANNELLI 12+12 attacchi
AREE RISCALDATE DA PANNELLI A PAVIMENTO
VENTILCONVETTORE ORIZZONTALE DA INCASSO NEL CONTROSOFFITTO

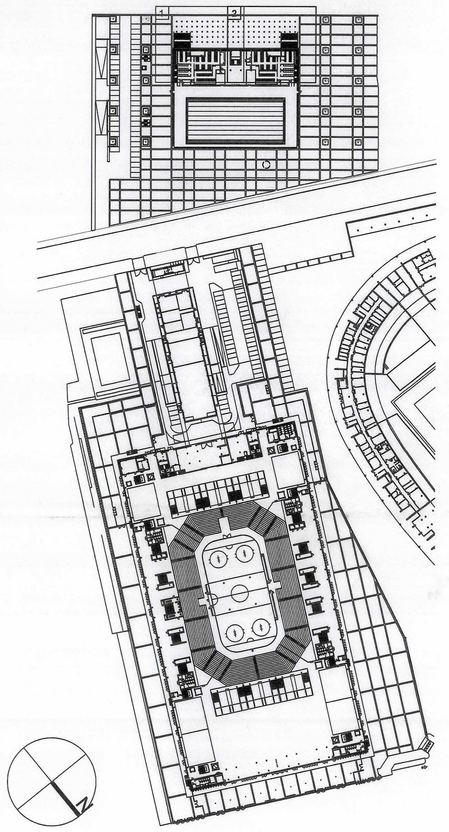

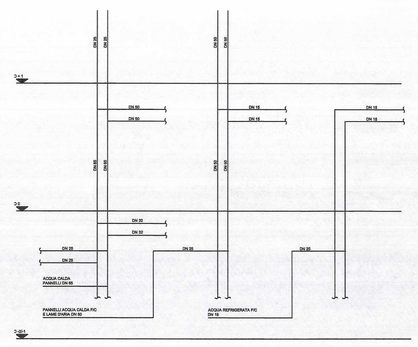

CAVEDIO 2

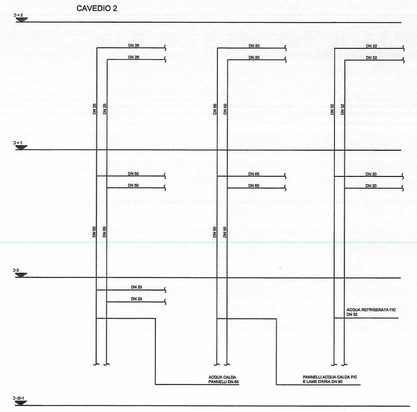

schema altimetrico tubazioni

N. 1371

NOTA:

L'IMPIANTO INDICATO IN QUESTA TAVOLA NON E' STATO REALIZZATO DA CO.I.L.

IN ALCUNI DISEGNI "AS BUILT" , RACCHIUSE NELLE NUVOLETTE SONO INDICATE LE PARTI DI IMPIANTO REALIZZATE DA CO.I.L.

Rev	Date	Description	Emesso	Verificato	Approvato
0	03/12/2010	AS BUILT	MLM	MRR	LCG

CLIENTE: IRIDE SERVIZI

CANTIERE: PALAZZO DEL NUOTO - TORINO

IMPIANTO: CLIMATIZZAZIONE

OGGETTO: DISTRIBUZIONE TUBAZIONI PLANIMETRIA 2/2 LIVELLO +0

N° DISEGNO 0 0 9 1 3 5 T 0 6 8 A

N°: 135/09 FOGLIO: 1115 SCALA: 1:50

CO.I.L.

PROGETTAZIONE E COSTRUZIONE IMPIANTI TECNOLOGICI – CONDIZIONAMENTO – RISCALDAMENTO

CO.I.L. srl – Via Adolfo Ferrero 9– 10098 Rivoli (TO) – Tel 011/9537533– Fax 957885 – P.IVA 05834720018 – e mail: all.lavori@coil-srl.it