


schema asimmetrico tubazioni

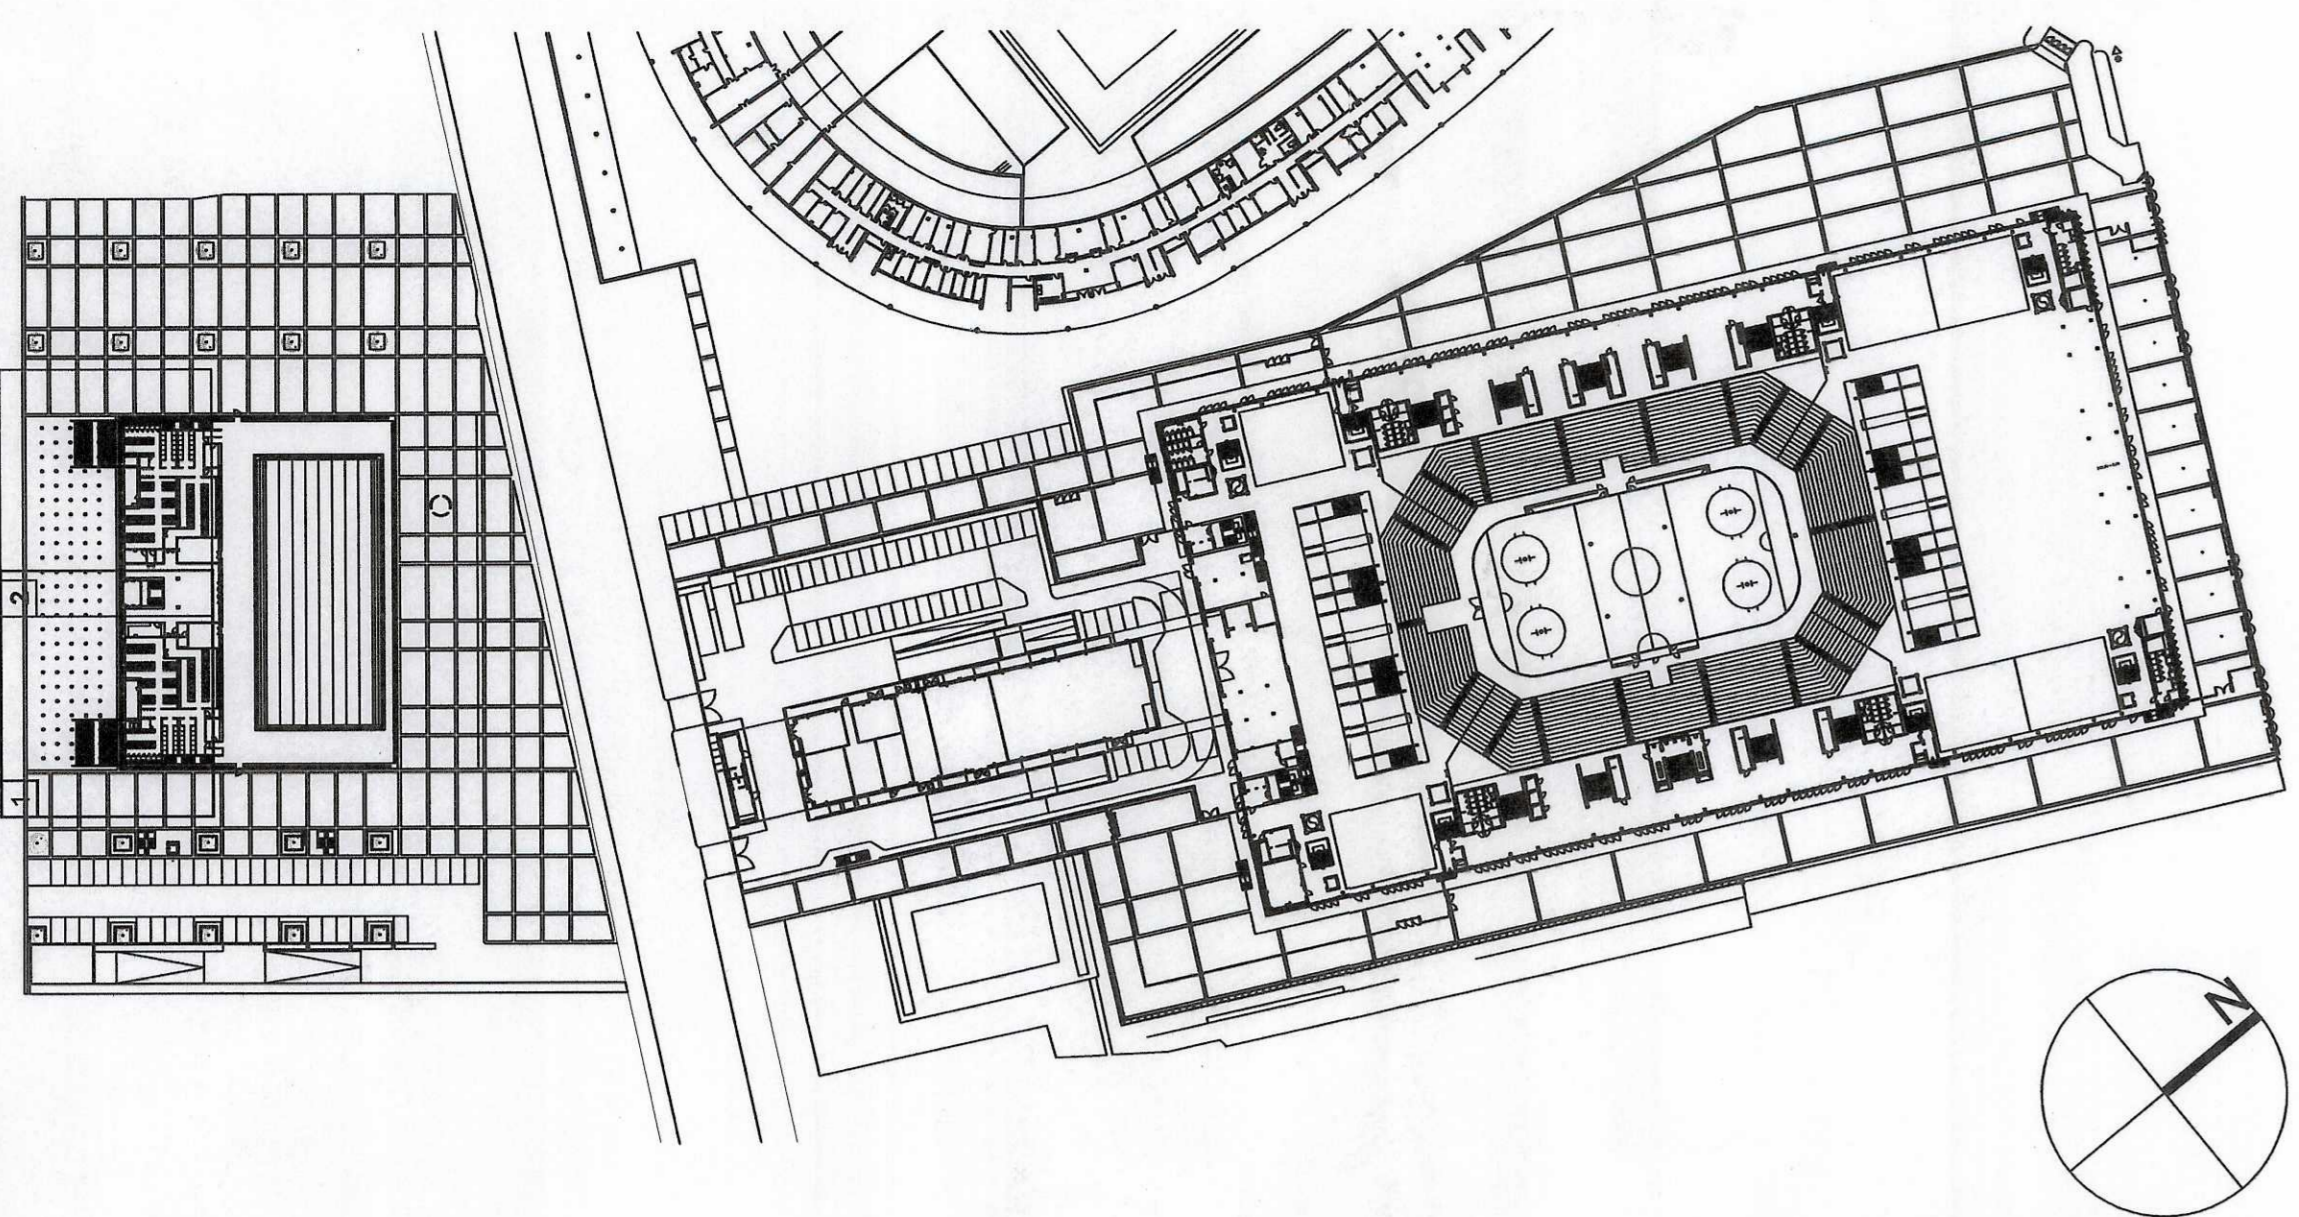

IRIDE  
 1972  
 N. 1371

**NOTA:**

L'IMPIANTO INDICATO IN QUESTA RAVVIA NON È STATO REALIZZATO DA COIL  
 IN ALCUNI DISegni "AS BUILT" RACCHIUSE NELLE NUOVELETTE  
 SONO INDICATE LE PARTI DI IMPIANTO REALIZZATE DA COIL


