AHU-10
HALL liv. 0
portata 555l/s

AHU-6
PALESTRA
portata 438l/s

SCAMBIATORE PISCINA OLIMPIONICA

SCAMBIATORE PISCINA ALLENAMENTO

CAP-3000lt

by pass

DN150 collettore

DN125

n°1 serbatoio stoccaggio polifosfati
n°2 serbatoio stoccaggio poliammine
n°1 serbatoio stoccaggio prodotti cornovir
al collettore di miscelazione

ADDOLCITORE AUTOMATICO

reintegro vasca compenso piscina olimpionica

reintegro vasca compenso piscina di riscaldamento

-5,50

-3,10

-2,70

DN125

DN150













DN100

DN65

DN80

DN50

DN40

DN32

DN25

DN20

EQUIV 150

EQUIV 100

RL1,50

LIVELLO 0,0

CAMBIO MATERIALE PEAD DE 160 ACCIAIO ZINCATO DN125

TUBAZIONE ACQUA POTABILE DALLA RETE ESTERNA PEAD PN16 DE160
PER QONTINUAZIONE VEDI DISEGNO RETI ESTERNE
(VERIFICARE POSIZIONE ESATTA)

NOTA:

RACCHIUSE NELLE NUVOLETTE SONO INDICATE LE PARTI DI IMPIANTO REALIZZATE DA CO.I.L.

CAVEDIO 1

CAVEDIO 2

schema altimetrico tubazioni

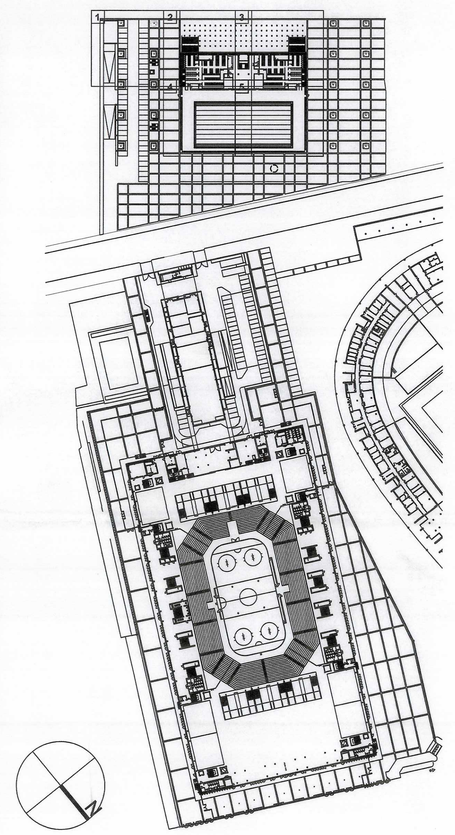

IRIDE Aggiornamento documentale
N. 1371

RIQUALIFICAZIONE SPORTIVA
PALAZZO del NUOTO
VIA FILADELFIA n. 89
TORINO

AS-bUILT

SCALA	FILE	ARCHIVIO N.
IMPRESA COSTRUTTRICE	TITOLARE DELL' ATTIVITA' IRIDE SERVIZI S.p.A. Corso Svizzera, 95 – 10143 TORINO P. IVA – CF. 06357314002	COMMITTENTE CITTA' DI TORINO

Rev	Data	Descrizione	Emesso	Verificato	Approvato
0	03/12/2010	AS BUILT	MLM	MRR	LCG

CLIENTE: IRIDE SERVIZI

CANTIERE: PALAZZO DEL NUOTO - TORINO — W 0809 1315T1616A

IMPIANTO: CLIMATIZZAZIONE — RF.: 135/09 — COMM.: 1115 — SCALA: 1:50

OGGETTO: DISTRIBUZIONE TUBAZIONI
PLANIMETRIA 5/5
LIVELLO -1

CO.I.L.

PROGETTAZIONE E COSTRUZIONE IMPIANTI TECNOLOGICI – CONDIZIONAMENTO – RISCALDAMENTO

COIL srl – Via Adolfo Ferraris 9– 10098 Rivoli (TO) – Tel 011/9585761– Fax 011985 – P.IVA 05047530018 – e mail: all.bianchi@coil.it