CITTA' DI TORINO

Divisione Servizi Culturali

Settore Edifici per la Cultura

Via San Francesco da Paola n. 3

10123 Torino

PROGETTO DI RESTAURO E RIQUALIFICAZIONE FUNZIONALE DI VILLA AMORETTI ED ARANCIERA DEL PARCO RIGNON, Via Filadelfia, n. 205, Torino

Gruppo di progettazione:

Progettazione Settore Edifici per la Cultura

Progetto architettonico: Arch. Rosalba Stura, Ing. Rodolfo Zarrelli, Geom. Mauro Bono
Coordinamento progetto architettonico: Arch. Rosalba Stura

Progettazione Associazione Temporanea di Professionisti

Progetto strutturale: Ing. Mario Roschetta
Progetto impianti fluidotecnosanitari: Ing. Giovanni Francesco Lo Cigno
Progetto impianti elettrici e speciali: Ing. Mario Cena
Redazione piano sicurezza e coordinamento: Ing. Stefano Chiesa
Coordinamento associazione Temporanea di Professionisti: Arch. Stefano Trucco
Responsabile di Procedimento e
Dirigente del Settore Edifici per la Cultura:
Ing. Sergio Bracco

AS-BUILT | VILLA AMORETTI

OGGETTO:

Progetto impianti elettrici e speciali
IMPIANTI SPECIALI
pianta piano seminterrato – Villa Amoretti

FILE: 02070_807 (Ev31As) ANTI-RIV-TVCC-09_PISEM.DWG

SCALA: 1:50

IMPRESA ESECUTRICE

CEMS

IMPIANTI TECNOLOGICI
via G.Gerolamo, 4 205 - Nole/Fiazzano (NA)
c.e.p. 80037 - tel. (plur.) 0815119400
e-mail: cems@cems.it - fax: 0815115490

ELABORATO: E.v. 31As

Rev.ne	Date	Descrizione	Disegn.	Visto	Appro.
0	05/02/2007	AS-BUILT	Pagnotta	Bracco	Grilli

IL PRESENTE ELABORATO GRAFICO
E' VALIDO UNICAMENTE PER GLI
IMPIANTI ELETTRICI ED AFFINI

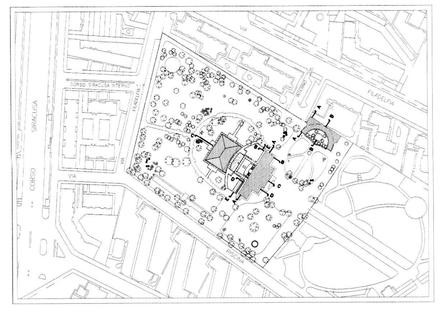

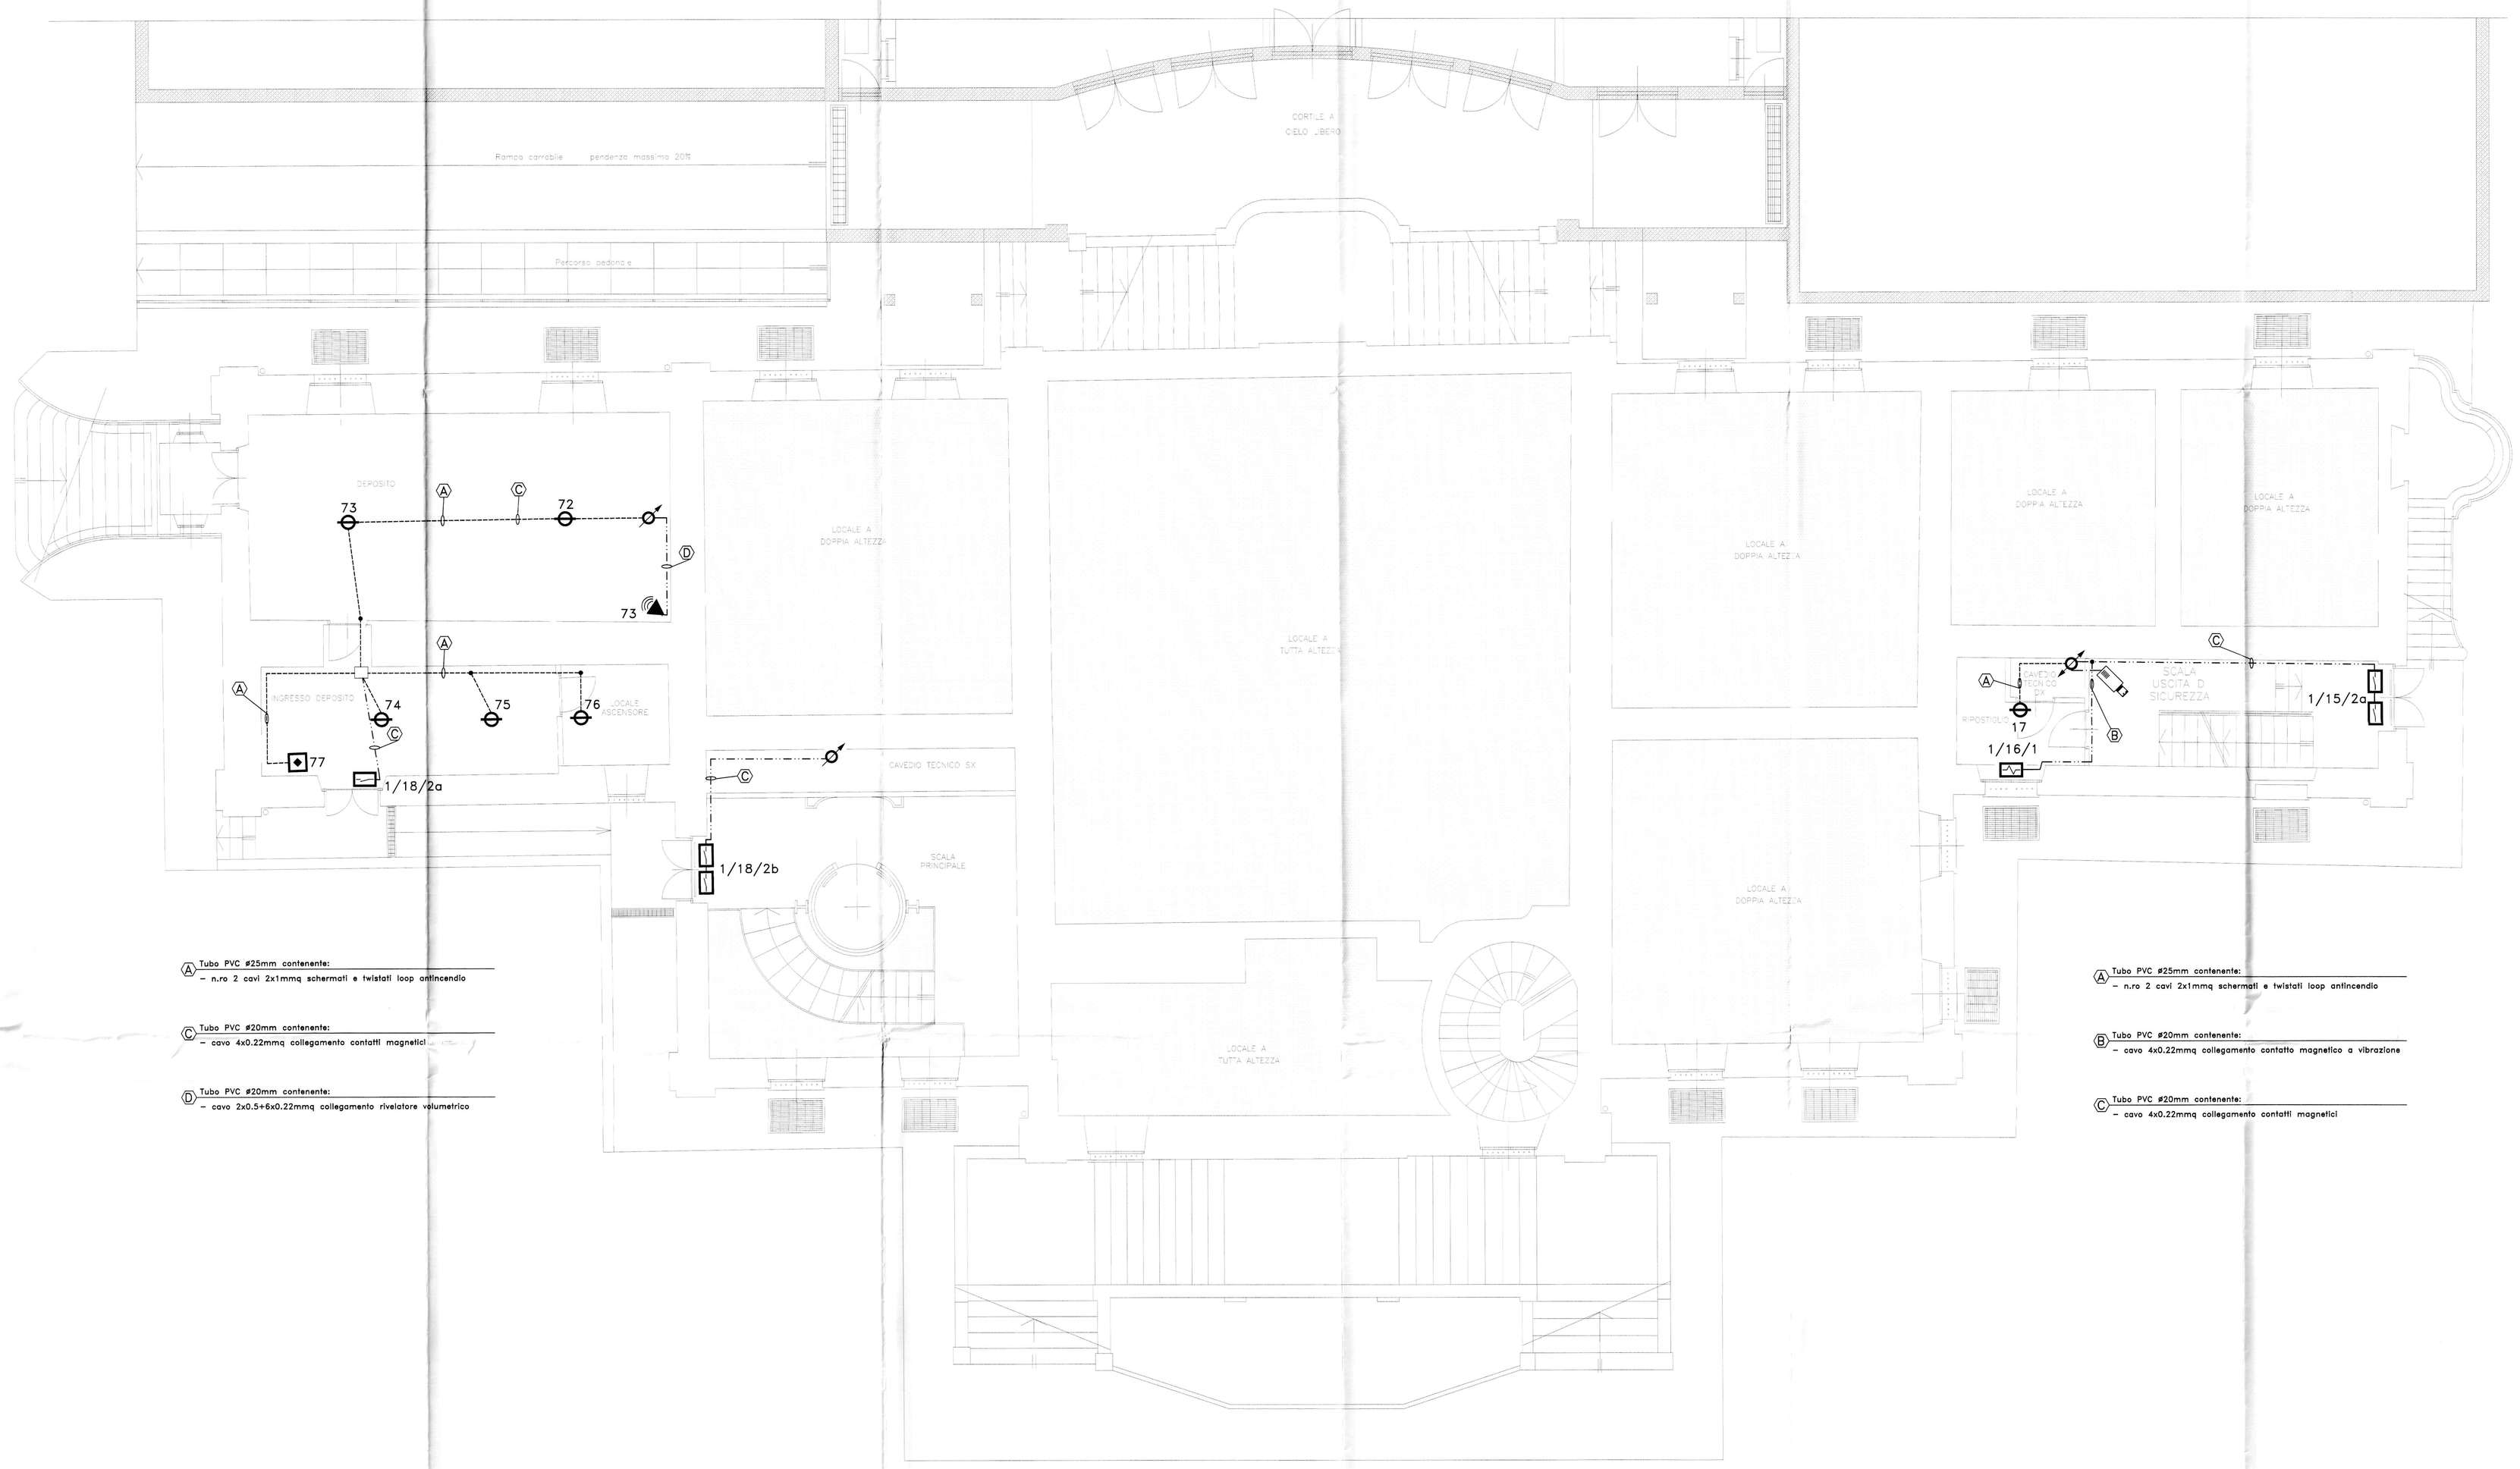
CORTILE A CIELO LIBERO
Rampa carrabile pendenza massima 20%
Percorso pedonale
DEPOSITO
LOCALE A DOPPIA ALTEZZA
LOCALE A TUTTA ALTEZZA
CAVEDIO TECNICO SX
SCALA PRINCIPALE
LOCALE A DOPPIA ALTEZZA
LOCALE A TUTTA ALTEZZA
LOCALE A DOPPIA ALTEZZA
LOCALE A DOPPIA ALTEZZA
LOCALE A DOPPI