
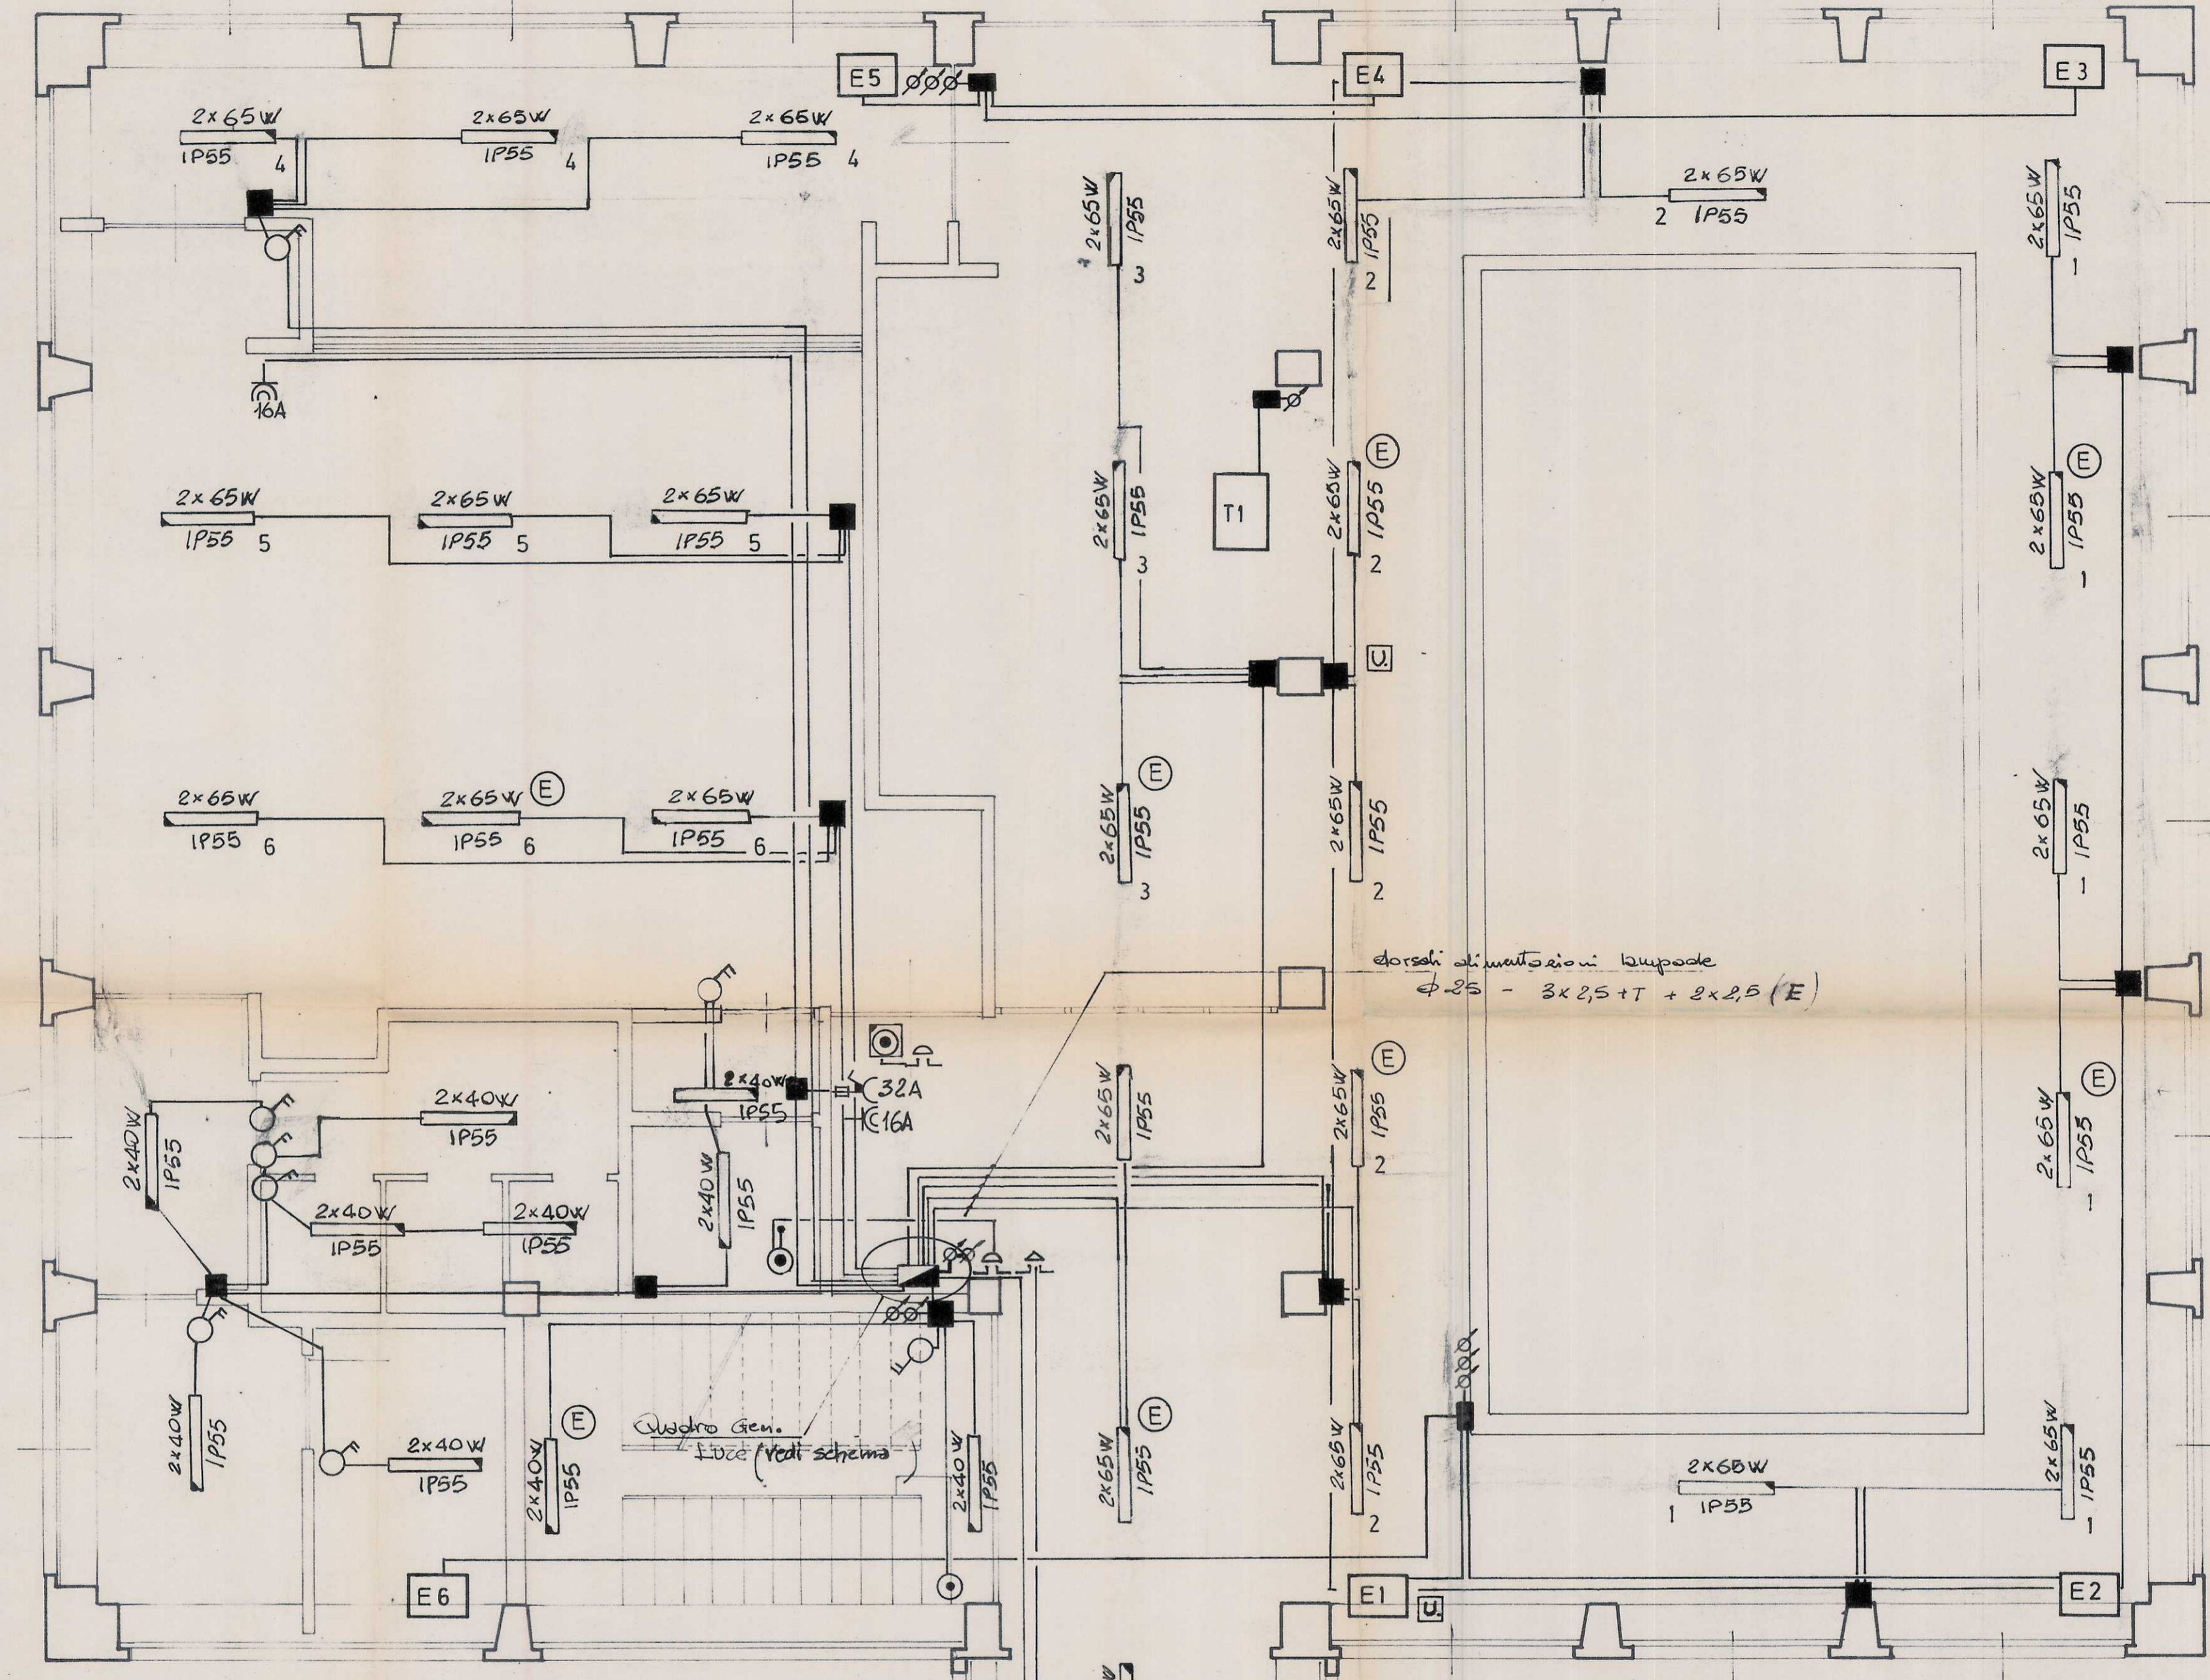


N.B. Impianti in IP55

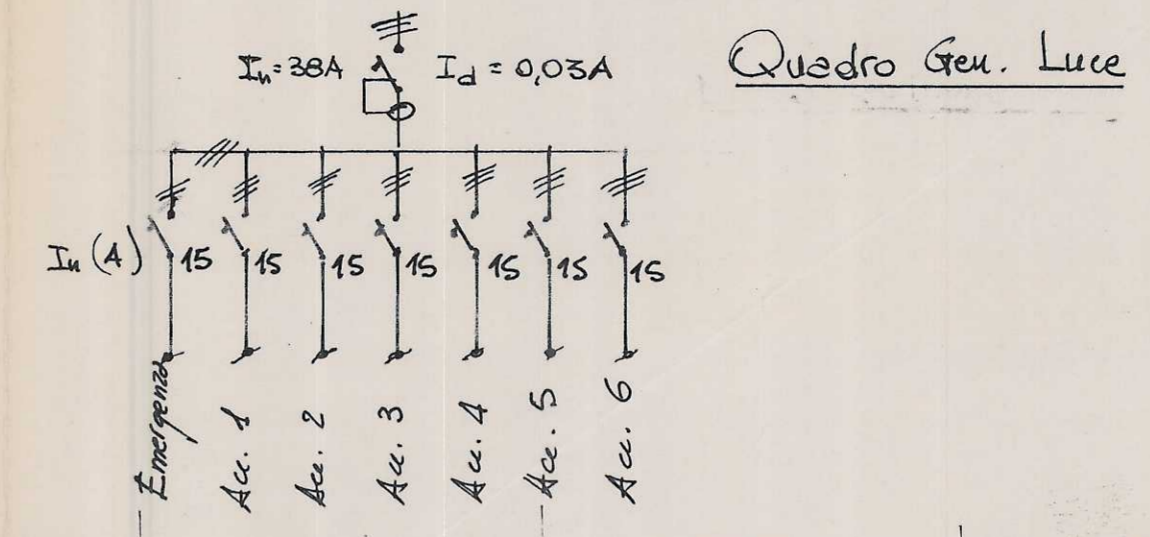

LEGENDA			
	Punto luce		Scatola di derivazione
	Quadretto F.M.		Colonne montanti
	Interruttore semplice		Canalina zincata c. coperchio
	Deviatore		Interruttore bipolare
	Pulsante		Plafoniera per lamp. a fluoresc.
	Pulsante a tirante		Plafoniera c.s. con lamp. di emerg.
	Suonerie		Complesso autonomo di emergenza
	Pulsante sotto vetro con alimentatore		Umidoistato di regolazione

App. N°2 (RILIEVO DEL 28/05/1985)	<i>[Signature]</i>	10/06/1985
App. N°1	<i>[Signature]</i>	17/07/1984
PISCINA SCUOLA ELEMENTARE "DUCA DEGLI ABRUZZI", VIA MONTEVIDEO N°11 TORINO		TAV. E 2
IMPIANTO ELETTRICO - DISTRIBUZIONE LUCE e F.M. Piano terra		SCALA /
INGG. A. VAGNINO / S. CALI VIA P. SANTAROSA N°1 TORINO		