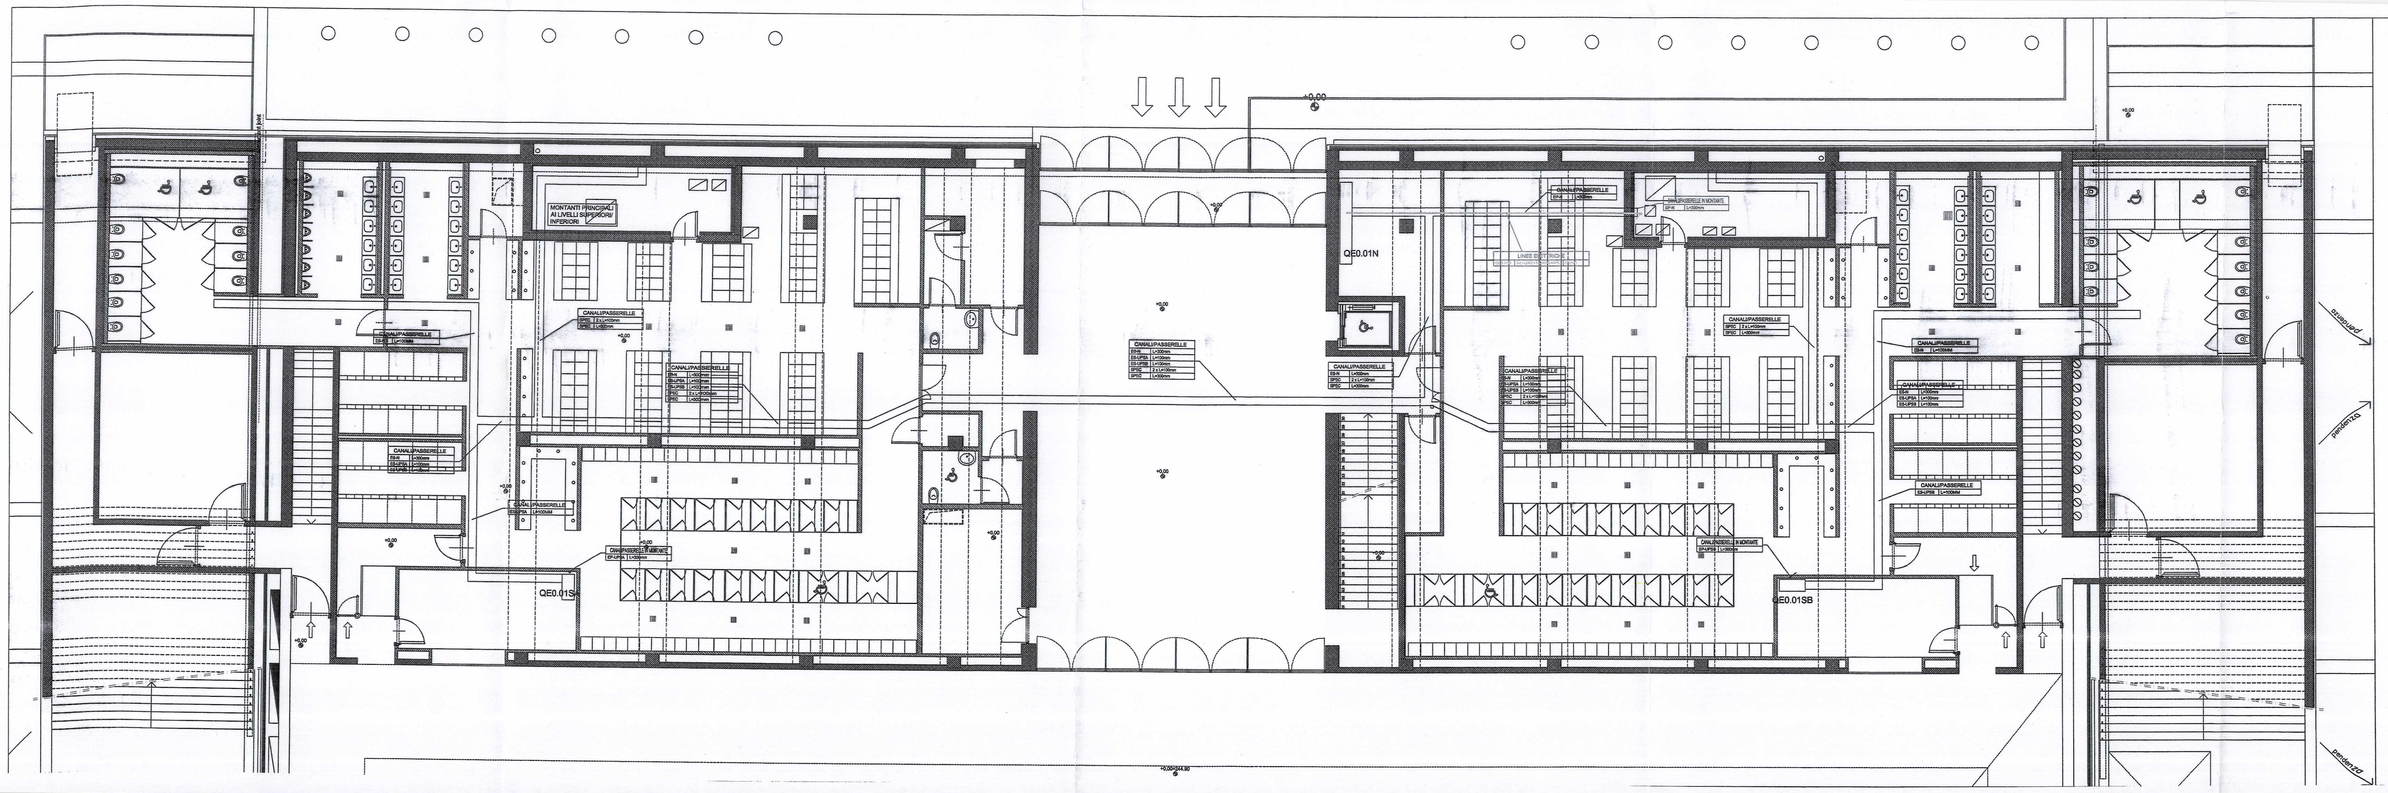

LEGENDA

- Quadro elettrico di zona
- Passerella BT in acciaio zincato a soffitto e/o parete
- CANALIPASSERELLE EP-A / EP-UPSA / EP-UPSB / — Tabella identificativa canali / passerelle - Energia Principale - Normale - Energia Principale - da UPS-A - Energia Principale - da UPS-B
- CANALIPASSERELLE ES-A / ES-UPSA / ES-UPSB / — Tabella identificativa canali / passerelle - Energia Secondaria - Normale - Energia Secondaria - da UPS-A - Energia Secondaria - da UPS-B
- CANALIPASSERELLE SPEC L=000 — Tabella identificativa canali / passerelle - Impianti speciali (Rivelazione incendi, diffusione sonora, controllo accessi etc.
- Conduttura ascendente/discendente
- LINEE ELETTRICHE: Utenza / Tensione / Tipo — Tabella identificativa linee elettriche Quadro alimentato / Formazione linea / Tipo conduttore

NOTE:

- Le canalizzazioni riportate graficamente in colore nero e con tabella identificativa in colore nero sono esitenti.
- Le canalizzazioni riportate graficamente con tratteggio interno e con tabella identificativa color ciano sono di nuova posa.
- Le linee elettriche di energia principale normale disegnate in colore verde (linea di percorso e dicitura in tabella identificativa) sono di nuova fornitura e posa.
- Le linee elettriche di energia principale da UPS-A normale disegnate in colore rosso (linea di percorso e dicitura in tabella identificativa) sono di nuova fornitura e posa.
- Le linee elettriche di energia principale da UPS-B normale disegnate in colore magenta (linea di percorso e dicitura in tabella identificativa) sono di nuova fornitura e posa.

CITTA' DI TORINO
DIVISIONE GRANDI OPERE ED EDILIZIA PER SERVIZI
SETTORE EDILIZIA SPORTIVA ED OLIMPICA

RIQUALIFICAZIONE DELL'AREA SPORTIVA MARCHI–COMBI – PALAZZO DEL NUOTO

GRUPPO DI PROGETTAZIONE:

DATI PROGETTISTI

Progetto :
arch. Arata Isozaki — Capogruppo
arch. Pier Paolo Maggiora
Coordinamento Progettuale :
arch. Andrea Maffei — Arata Isozaki & Associates Co. Ltd.
arch. Francesca Gaja Ferial Strambi — Arcbà SpA
ing. Gabriele Dei Mese — ARUP
Sviluppi progettuali architettonici :
Arata Isozaki & Associates Co. Ltd.
Arcbà SpA
Sviluppi progettuali ingegneristici :
ARUP : ing. Gabriele Del Mese, ing. John J. Hammill — strutture
ing. Raymond Quinn — impianto di refrigerazione
ing. Paul Robert Sleman — impianti meccanici ed elettrici
Sicurezza e Prevenzione Incendi :
ing. Giuseppe Gaspare Amaro
Giovane Professionista :
arch. Marco Brizio

IMPRESA ESECUTRICE

DATI IMPRESA

tielle impianti s.r.l.
TORINO – Via Negarville 31/b

tielle impianti s.r.l.
VIA NEGARVILLE 31/B - TORINO

Responsabile del Procedimento
ing. Giancarlo Revelchione

Il Direttore della Divisione Grandi Opere ed Edilizia per i Servizi
ing. Giambattista QUIRICO

AS BUILT

OGGETTO
IMPIANTI ELETTRICI
PIANTA LIVELLO 0
DISTRIBUZIONE

NOME FILE 3000_C-LIS [-IE1_001-A] — Scala Plot
RIFERIMENTO D3
SCALA 1:50
ELABORATO IE 21

REV.	MODIFICHE	DATA	DISEGNATORE
0	EMISSIONE	10/06/2004	
1	STATO DI FATTO	10/04/2009	
2	AS BUILT – TIELLE IMPIANTI	31/10/2009	
3			