RX01 RX02 RX03 RX04 RX05

X05 X06 X07 X08 X09 X10 X11 X12 X13 X14

CONFINE LOTTO

CONFINE LOTTO

159 158 157 156 155 154 153 152 151 150 149 148

U.S.

RIPRESA ARIA
FORI Ø 300

ACQUA CALDA PANNELLI DN 65
ACQUA CALDA FAN COIL+ LAME D'ARIA DN 50
ACQUA REFRIGERATA FAN COIL DN 15

COLLETTORE PANNELLI 12+12 attacchi

EX-02
SERVIZI SPOGLIATOI
portata 670l/s

AHU-1
VASCA OLIMPIONICA
portata 22222l/s

AHU-3
TRIBUNE
portata 12420l/s

AHU-10

AHU-6

P8-9 P5B P5 P4

-5,00 -5,50 -6,52 -2,17 -3,48

NOTA:

RACCHIUSE NELLE NUVOLETTE SONO INDICATE LE PARTI DI IMPIANTO REALIZZATE DA CO.I.L.

CAVEDIO 1

CAVEDIO 2

schema altimetrico tubazioni

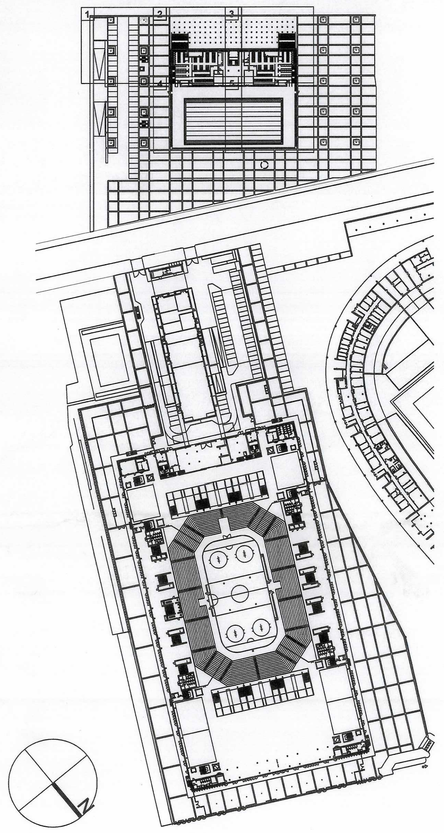

N. 1371

IRIDE Aggiornamento documentale

RIQUALIFICAZIONE SPORTIVA
PALAZZO del NUOTO
VIA FILADELFIA n. 89
TORINO

AS-bUILT

SCALA	FILE	ARCHIVIO N.
IMPRESA COSTRUTTRICE	TITOLARE DELL' ATTIVITA' IRIDE SERVIZI S.p.A. Corso Svizzera, 95 - 10143 TORINO P. IVA - C.F. 09503741002	COMMITTENTE CITTA' DI TORINO

Rev	Data	Descrizione	Emesso	Verificato	Approvato
0	03/12/2010	AS BUILT	MLM	MRR	LCG

CLIENTE: IRIDE SERVIZI

CANTIERE: PALAZZO DEL NUOTO - TORINO — N° DISEGNO 0 0 9 1 3 5 T I 6 3 A

IMPIANTO: CLIMATIZZAZIONE — N° 135/09 — COMM. 1115 — SCALA 1:50

OGGETTO: DISTRIBUZIONE TUBAZIONI
PLANIMETRIA 2/5
LIVELLO -1

CO.I.L.

PROGETTAZIONE E COSTRUZIONE IMPIANTI TECNOLOGICI – CONDIZIONAMENTO – RISCALDAMENTO

COIL srl - Via Nicola Fabrizi 5 - 10098 Sanfre Via - Rivoli (TO) - Tel 011/9507501- Fax 011/9505 - P.IVA 09047250014 - e mail: d'Ascoli@coil.it