PIANTA PIANO SECONDO INTERRATO - Scala 1:50

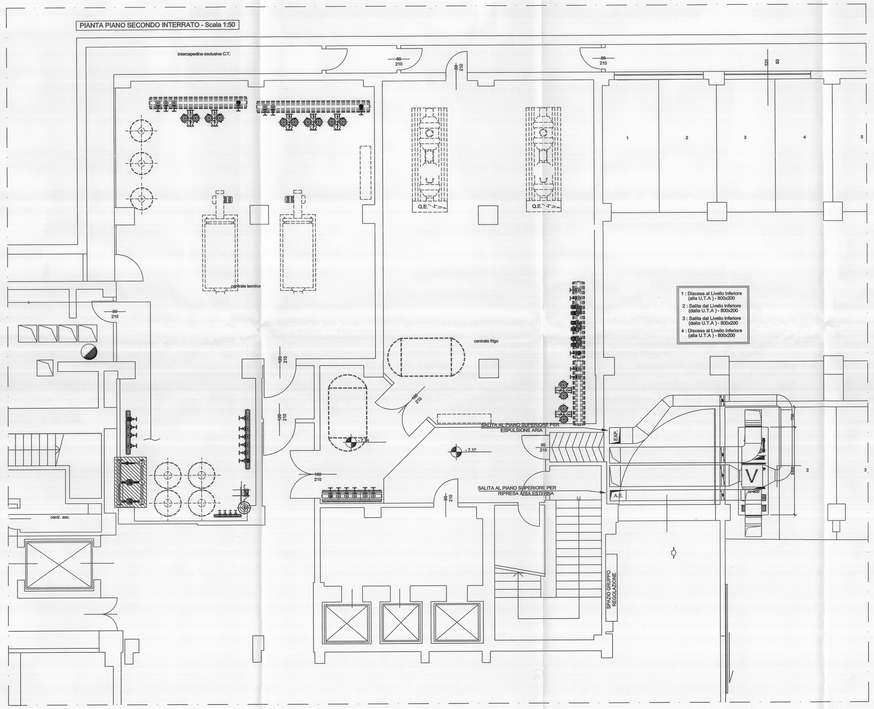

LEGENDA SIMBOLI

Canale in Lamiera Zincata (Spess. da 8/10 a 12/10 mm a seconda delle dimensioni) coibentato esternamente con isolante a cellule chiuse e rivestito esternamente con Lamierino in Alluminio (Solo per i tratti esterni e/o a vista).

Canale in Lamiera Zincata (Spess. da 8/10 a 12/10 mm a seconda delle dimensioni) per ripresa aria

Condotto Flessibile non coibentato per estrazione aria realizzato mediante spirale in acciaio armonico, coibentato mediante tessuto in fibre di vetro impregnate di pvc Ø100mm se non diversamente specificato.

Condotto Flessibile coibentato per mandata aria realizzato mediante spirale in acciaio armonico, coibentato mediante tessuto in fibre di vetro impregnate di pvc Ø100mm se non diversamente specificato.

Griglia/Diffusore Quadrangolare per Ripresa/Mandata Aria, del tipo a "Lancio Elicoidale", eseguita in acciaio zincato, completa di serranda di taratura e installata su Plenum. (Coibentato per i circuiti di Mandata)

(A) Dim. Griglia / Diffusore 400x400 / Plenum 400x400x0150(h), se non diversamente specificato Servito da n°2 Flessibili Ø100mm

(B) Dim. Griglia / Diffusore 500x500 / Plenum 500x500x0150(h), se non diversamente specificato servito da n°2 Flessibili Ø100mm

Bocchetta/Griglia in Alluminio anodizzato per Mandata/Ripresa Aria, completa di serranda di taratura e installata su Plenum (Coibentato per i circuiti di Mandata)

(C) Dim.Griglia / Diffusore 300x125 / Plenum 400x200x150(h), se non diversamente specificato servito da n°2 Flessibili Ø100mm

(D) Dim.Griglia / Diffusore 400x125 / Plenum 500x200x150(h), se non diversamente specificato servito da n°2 Flessibili Ø100mm

Valvola di Estrazione aria, di tipo circolare, in abs corredata di dispositivo di taratura = Dim.Ø100mm

S.T.F. Serranda Taglafuoco REI120' omologata secondo circolare n°91completa di fusible metallico con punto di fusione a 71°C e micro interruttore fine corsa

Griglia di Transito in alluminio ad alette fisse -Dimensioni:400x150mm se non diversamente specificato

Ricambi d'Aria tramite Aspirazione (R.) e/o Immissione (M.) - [m/ora]

Serranda di Regolazione (Portata) ad azione manuale di dimensione pari alla sezione del canale nel punto di installazione

E.V. Ventilatore centrifugo da canale MARCA WOODS Modello D-250/4M o similare Dati elettrici 230V - 5.4A - 1230 g/m - 0,75kW
N.B. Installare Serranda di Regolazione in aspirazione e Giunto Antivibrante in aspirazione

N.B. I DIFFUSORI INSTALLATI NELLA ZONA CONTROSOFFITTATA DOVRANNO ESSERE POSIZIONATI NEL RISPETTO DELLA GEOMETRIA DEL CONTROSOFFITTO.

N.B. IL PRESENTE ELABORATO E' VALIDO ESCLUSIVAMENTE PER GLI IMPIANTI, PER L'ARCHITETTONICO OCCORRE FARE RIFERIMENTO AI DISEGNI SPECIFICI EDILI

PROGETTISTA E DI.LL.
ROBERTO DAL DEGAN
ARCHITETTO
VIA MADENTA, 36 - 10128 Torino - Tel. 011-656.920

COMMITTENTE:
Organizing Committee for the XX Olympic Games
Torino 2006
via Nizza 262/58 - 10126 Torino

TIPO di LAVORO:
Ristrutturazione per allestimento uffici del fabbricato sito in Torino, Via Bologna n.74

TAVOLA: PIANTA PIANO 1° E 2° INTERRATO-Parte "A"
Impianto di Condizionamento

TAV.: C-P-01/A

SCALA: 1:50

DATA: 12.02.2004

AGGIORNAMENTI:
AS BUILT
Sell srl
18.05.2005

PROGETTISTA E DI.LL. IMPIANTI TERMO-MECCANICI
simtec
Progettazione, Consulenza, Direzione Lavori
Impianti tecnologici civili ed industriali
Via PIOMBINO, 24/PM - 10139 TORINO - TEL.011.0100.0377 - 0039.011
Fax 011.0100.20.7735
info@simtec.it