




ESPULSIONE ARIA AMBIENTE - CUCINA/LAVAGGIO/PREPARAZIONE - SAUTA AL PIANO COPERTURA
 A ESTERITRIBUZIONE CLASSICATA - CUCINA SAUTA FINO A QUOTA +3,00m DAL PIANO STRADALE
 INSTALLAZIONE DI GRIGLIA ESTERNA IN ALLUMINIO ANODIZZATO - DIM. 800x200

 


ESPULSIONE ARIA AMBIENTE - CUCINA SAUTA FINO A QUOTA +3,00m DAL PIANO STRADALE
 INSTALLAZIONE DI GRIGLIA ESTERNA IN ALLUMINIO ANODIZZATO - DIM. 800x200

 



 


 



 


LEGENDA

	CONDOTTO FLESSIBILE REALIZZATO IN PROFILATO GRIGIATO IN ALLUMINIO ANODIZZATO ANDOCAMMENTE, PER MONTAGGIO SU PORTA E/O PARETE DIVISORIA, CON ALETTE FISSI, COMPLETE DI CORNICE E SCALZOLINO	TIPO	200x100	PORTATA (MCH)	20 + 20
	DIFFUSORI RETTANGOLARI PER MANDATA ARIA, IN ALLUMINIO ANODIZZATO, COMPLETI DI SERRANDA DI TAPATURA	TIPO	300x200	PORTATA (MCH)	90 + 800
	GRIGLIE DI MANDATA E RIPRESA ARIA, IN ALLUMINIO ANODIZZATO, COMPLETI DI SERRANDA DI CONTROLLO, IN ALLUMINIO ANODIZZATO	TIPO	400x200	PORTATA (MCH)	120 + 700
	S.T.F. ... SERRANDA TAGLIAFUMO REALIZZATA IN ALLUMINIO ANODIZZATO, CON MANDATA ARIA IN ALLUMINIO ANODIZZATO, COMPLETI DI SERRANDA DI CONTROLLO, IN ALLUMINIO ANODIZZATO	TIPO	800x500	PORTATA (MCH)	430 + 1500
	CANALE IN LAMIERA ZINCATO, COIBENTATO CON ISOLANTE A CELLULE CHIUSE, RIVESTIMENTO ESTERNO CON LAMIERINO IN ALLUMINIO (SOLO PER TRATTI ESTERNI) E/O A VISTA (Spessa, da 9/10 a 12/10 mm a seconda delle dimensioni)	TIPO	800x500	PORTATA (MCH)	430 + 1500
	GRIGLIA DI MANDATA E RIPRESA ARIA, IN ALLUMINIO ANODIZZATO, COMPLETI DI SERRANDA DI CONTROLLO, IN ALLUMINIO ANODIZZATO	TIPO	800x200	PORTATA (MCH)	120 + 700


PARTICOLARE PLENUM

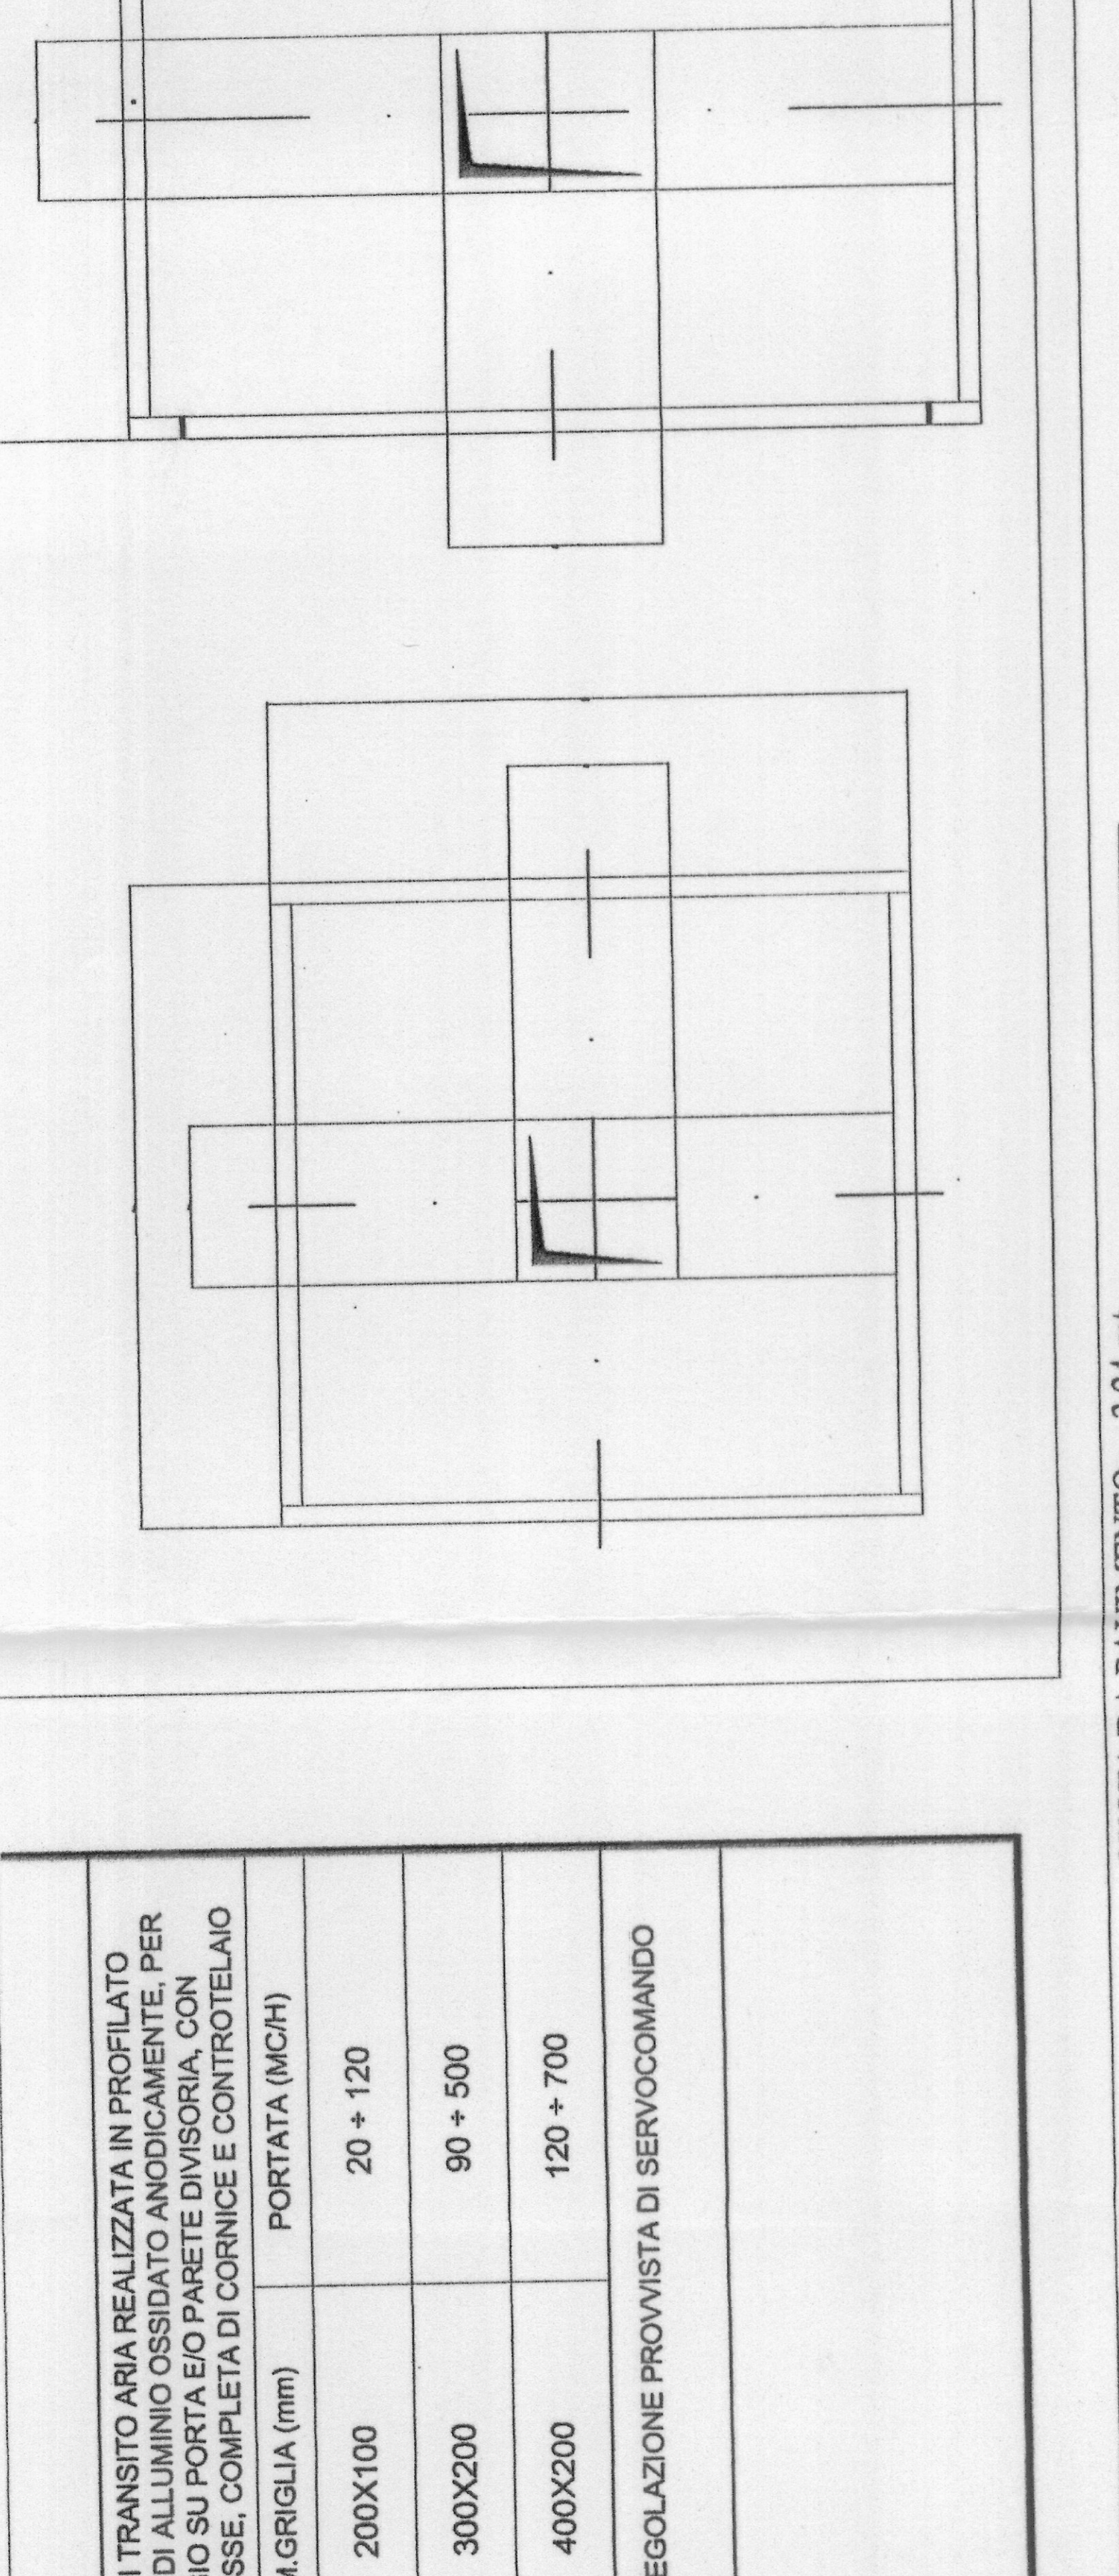


AS-BUILT 07

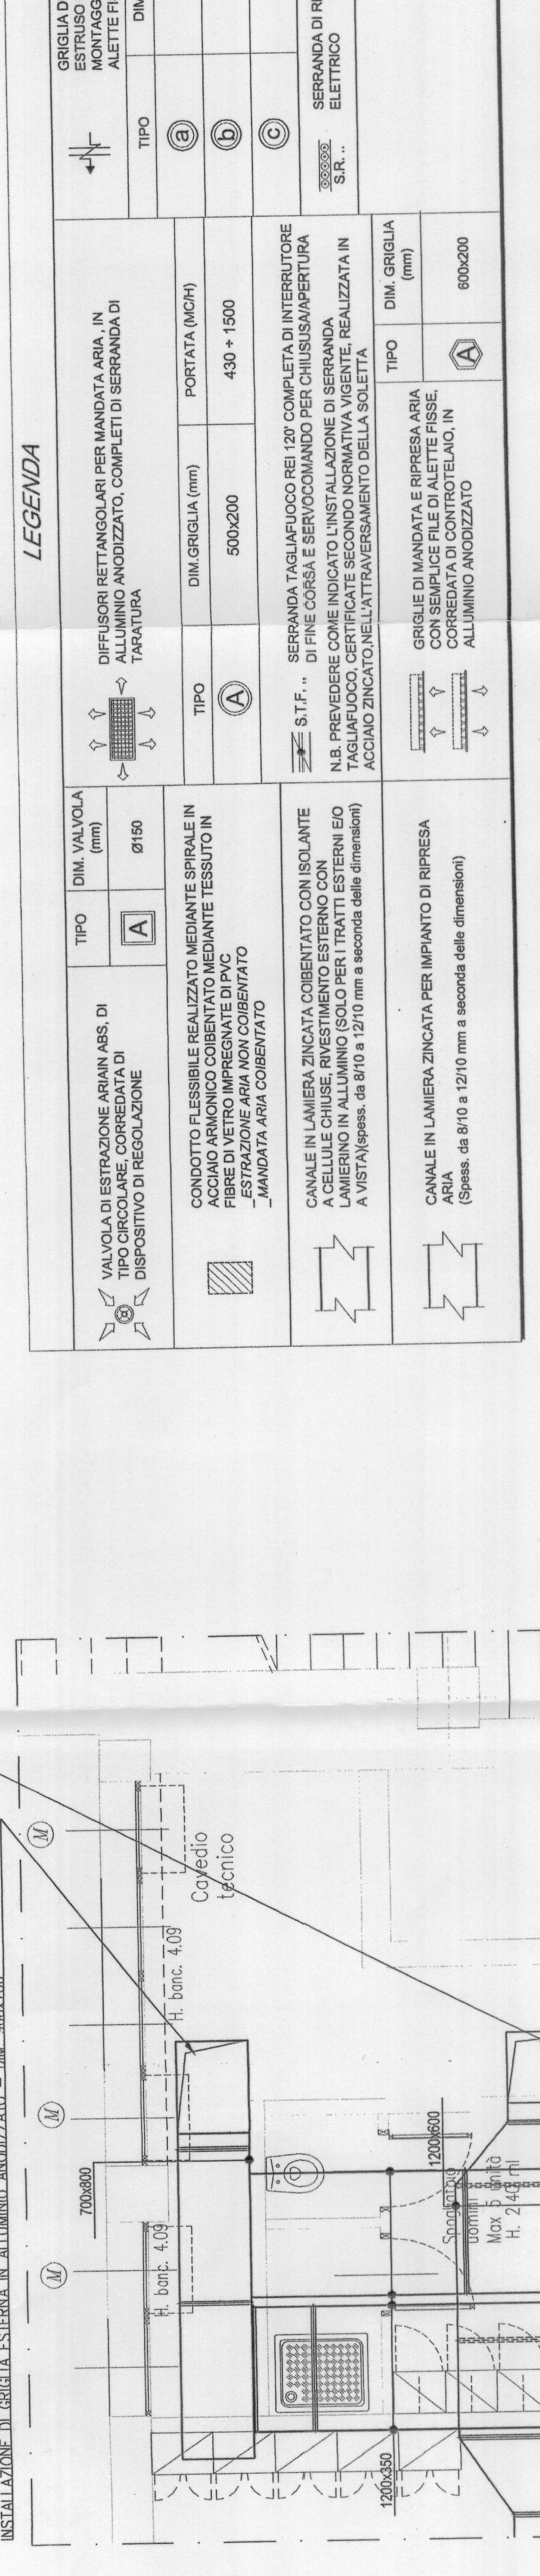


QUOTA DA PAVIMENTO = -3,24 mt
 QUOTA DA PAVIMENTO = -3,74 mt
 QUOTA DA PAVIMENTO = -3,34 mt
 QUOTA DA PAVIMENTO = -4,14 mt
 QUOTA DA PAVIMENTO = -4,14 mt
 QUOTA DA PAVIMENTO = -2,46 mt
 QUOTA DA PAVIMENTO = -2,61 mt

 



 



 



 



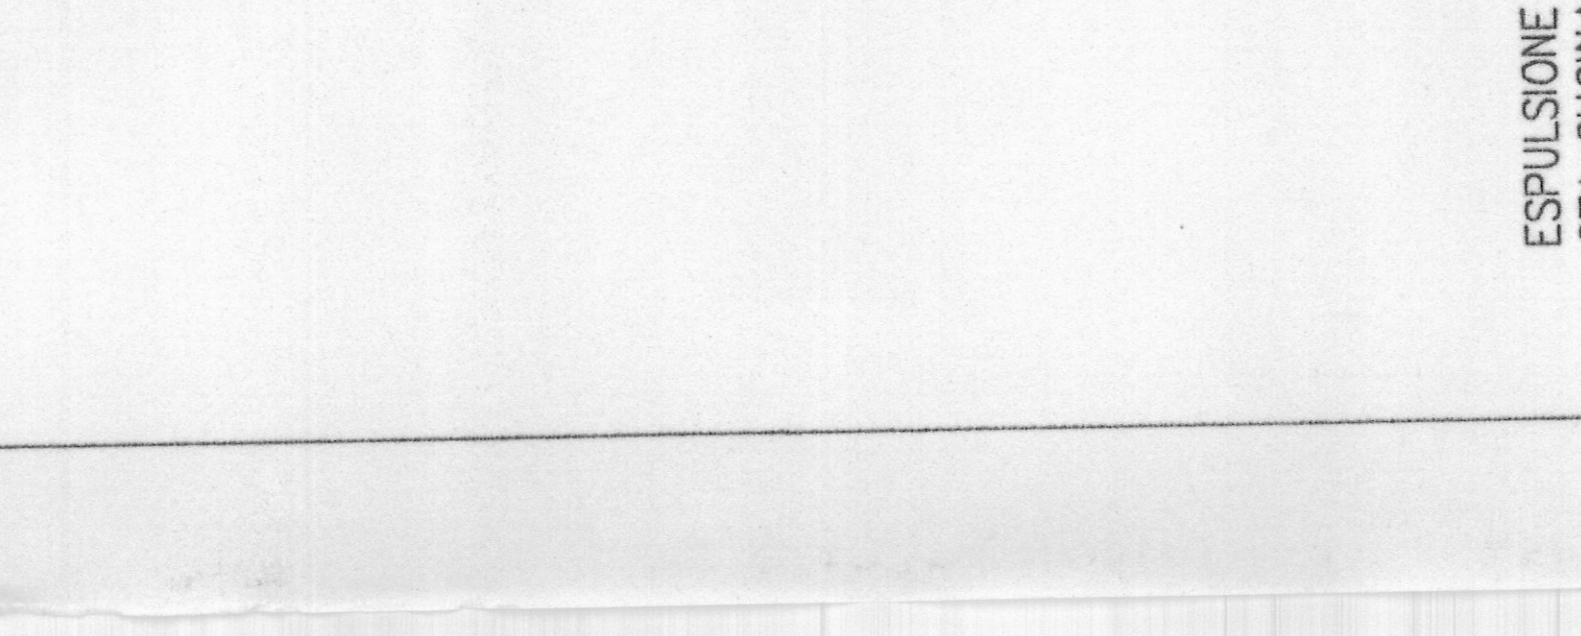


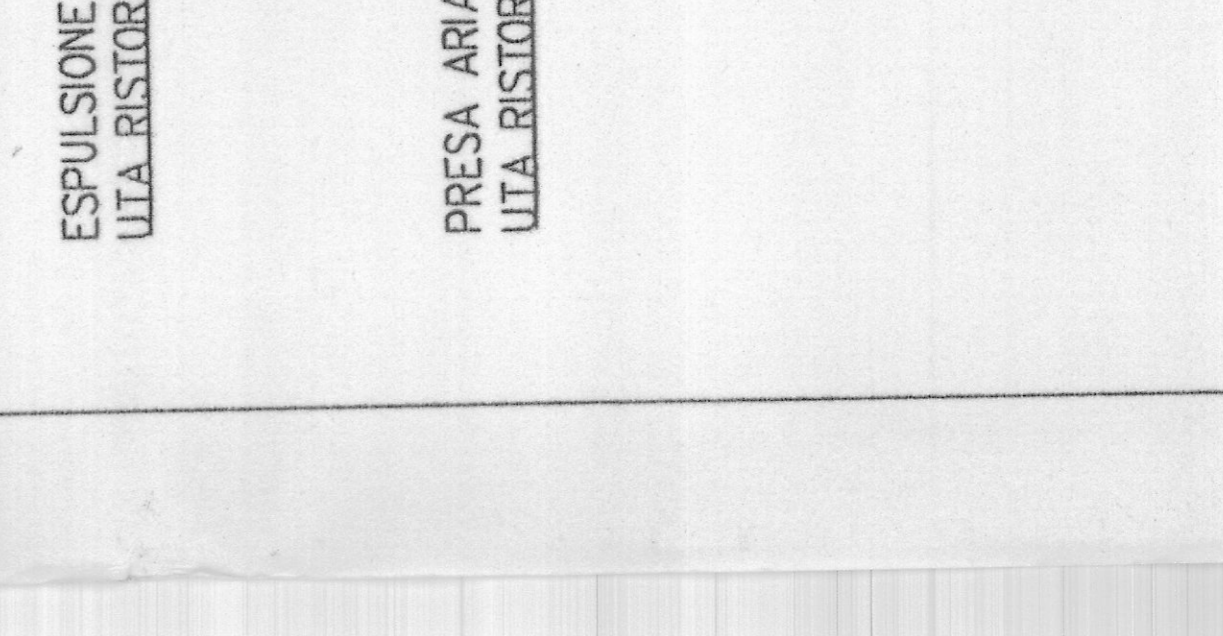


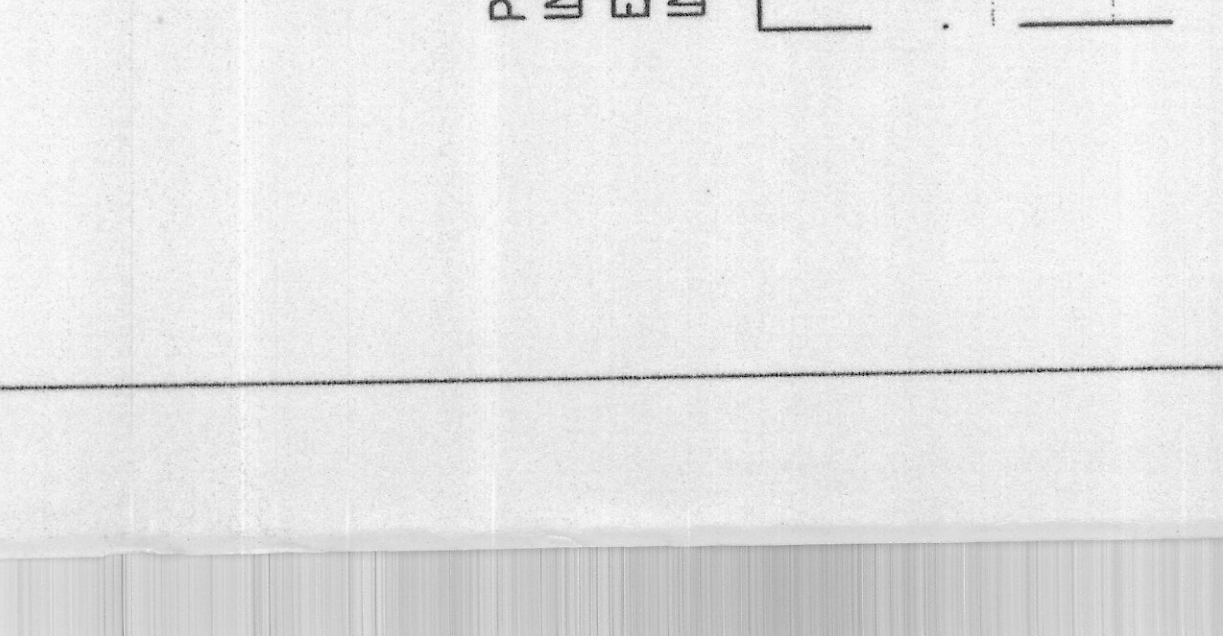

Organizing Committee for the XX Olympic Games
 Torino 2006
 via Nizza 262/58 - 10126 Torino

PROGETTISTA E D.O.I.L.
ROBERTO DAL DEGAN
 ARCHITETTO
 VIA MAGENTA, 36 - 10128 TORINO - TEL. 011-538.500

TIPO DI LAVORO:
 Manutenzione straordinaria del fabbricato sito in Torino, C.so Novara n.96

TAVOLA:
 ASPIRAZIONE CAPPE- ZONA PREPARAZIONE/ CUCINA
 Realizzazione ristorante aziendale

SCALA: 1:50
 DATA: 26.11.2003

PROGETTISTA EDILI IMPIANTI TERMO-MECCANICI
simtec
 PROGETTISTA EDILI IMPIANTI TERMO-MECCANICI
 STUDIO PROFESSIONALE DI C. CAZZI
 VIA MAGENTA, 36 - 10128 TORINO
 TEL. 011-538.500
 FAX 011-538.500
 E-mail: c.cazzi@simtec.it

ZONA CONTOSSCRITTO CURVO, in contiguità n. 300 - 302
 ZONA CON TOSSCRITTO CURVO, in contiguità n. 300 - 302