CITTA' DI TORINO

DIREZIONE EDIFICI MUNICIPALI, PATRIMONIO E VERDE

SERVIZIO EDIFICI MUNICIPALI

PROGETTO MANUTENZIONE STRAORDINARIA E MESSA A NORMA PALAZZO CIVICO ANNO 2014

Progetto architettonico:
arch. Eleonora MANFREDI
arch. Rossella VISSICCHIO
geom. Pasquale CASTALDO

Progetto impianti elettrici:
per. ind. Pietro LOVECCHIO

Coordinatore per la Sicurezza:
arch. Marco MICHELOTTI

iren Aggiornamento documentale N. 4819

Progetto strutturale:
ing. Marco TOBALDINI
STUDIO ALOT ENGINEERING
via Chiala 40/D Torino

Responsabile del procedimento e Dirigente Settore Tecnico:
arch. Dario SARDI

C.E. IMPIANTI TECNOLOGICI S.R.L. P.IVA 01148840016

ESECUTORE: *CE Impianti Tecnologici S.r.l.*
Corso Taranto, 5 - 10154 Torino
Tel/fax 011.3810536
E- mail: ce.impianti tecnologici@gmail.com

C.E. IMPIANTI TECNOLOGICI SRL ELECTRICAL CONTACTS

AS-BUILT

OGGETTO MANICA VIA CORTE D'APPELLO

IMPIANTO ELETTRICO
CANALIZZAZIONE TRASMISSIONE DATI

NOME-FILE | Scala Plot 1=10

RIFERIMENTO 0000

SCALE: 1:---- 1:-- 1:10

REV	MODIFICHE	DATA	DISEGNATORE
0	EMISSIONE	giugno 2015	
1	EMISSIONE	marzo 2017	CE Impianti tecnologici s.r.l.
2			
3			
4			
5			

ELABORATO IE 04

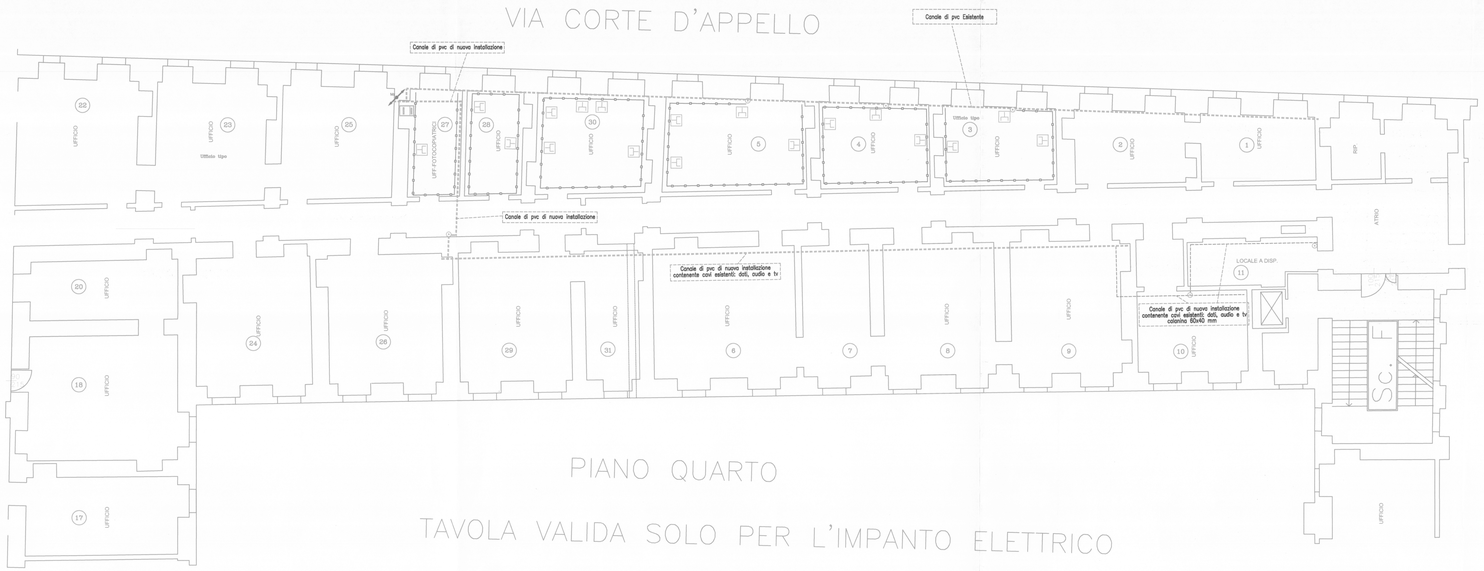

LEGENDA

SIMBOLO	DESCRIZIONE
	Quadro elettrico
	Canalina di pvc 80x20 mm
	Canalina di pvc 200x60 mm
	Canalina di pvc 60x40 mm
	Tubazione incassata
	Tubazione in vista
	Cassetta di derivazione
	Scatola per canalina: da 3 posti per contenimento di 2 prese dati
	Numerazione uffici
	Canalizzazioni asc/disc/passante