




PIANTA PIANO SECONDO

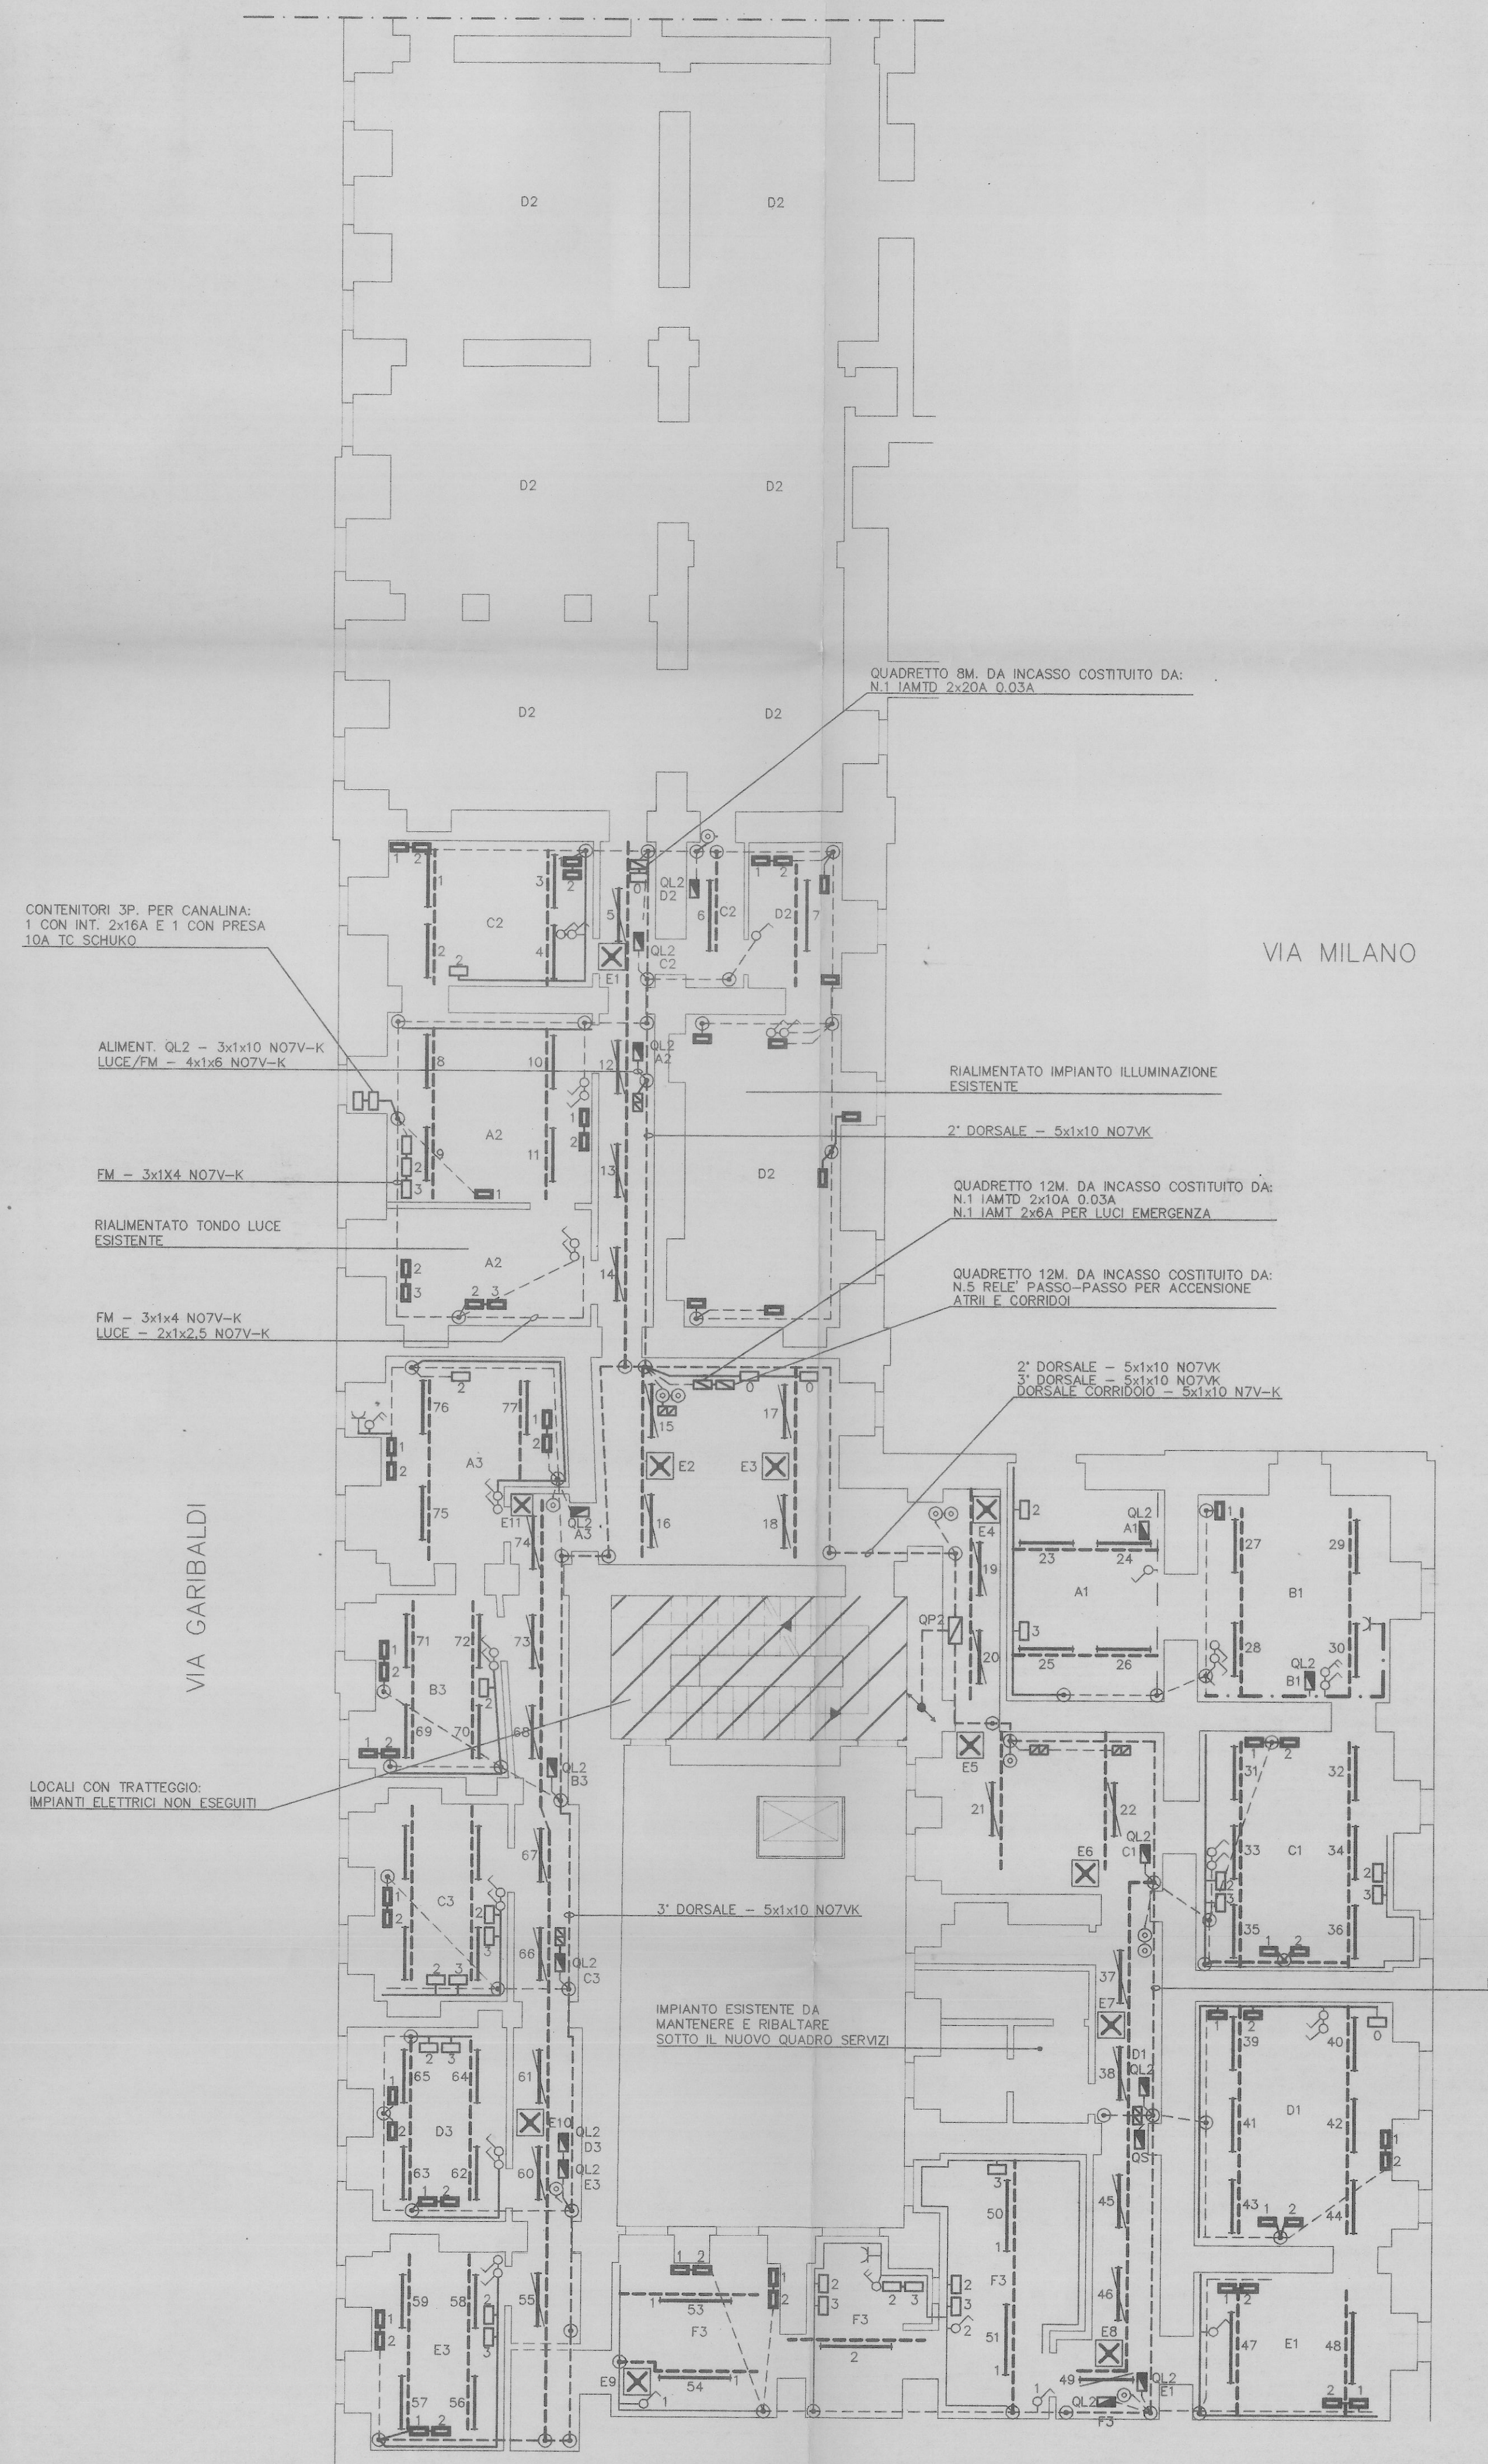

PIANTA PIANO TERZO

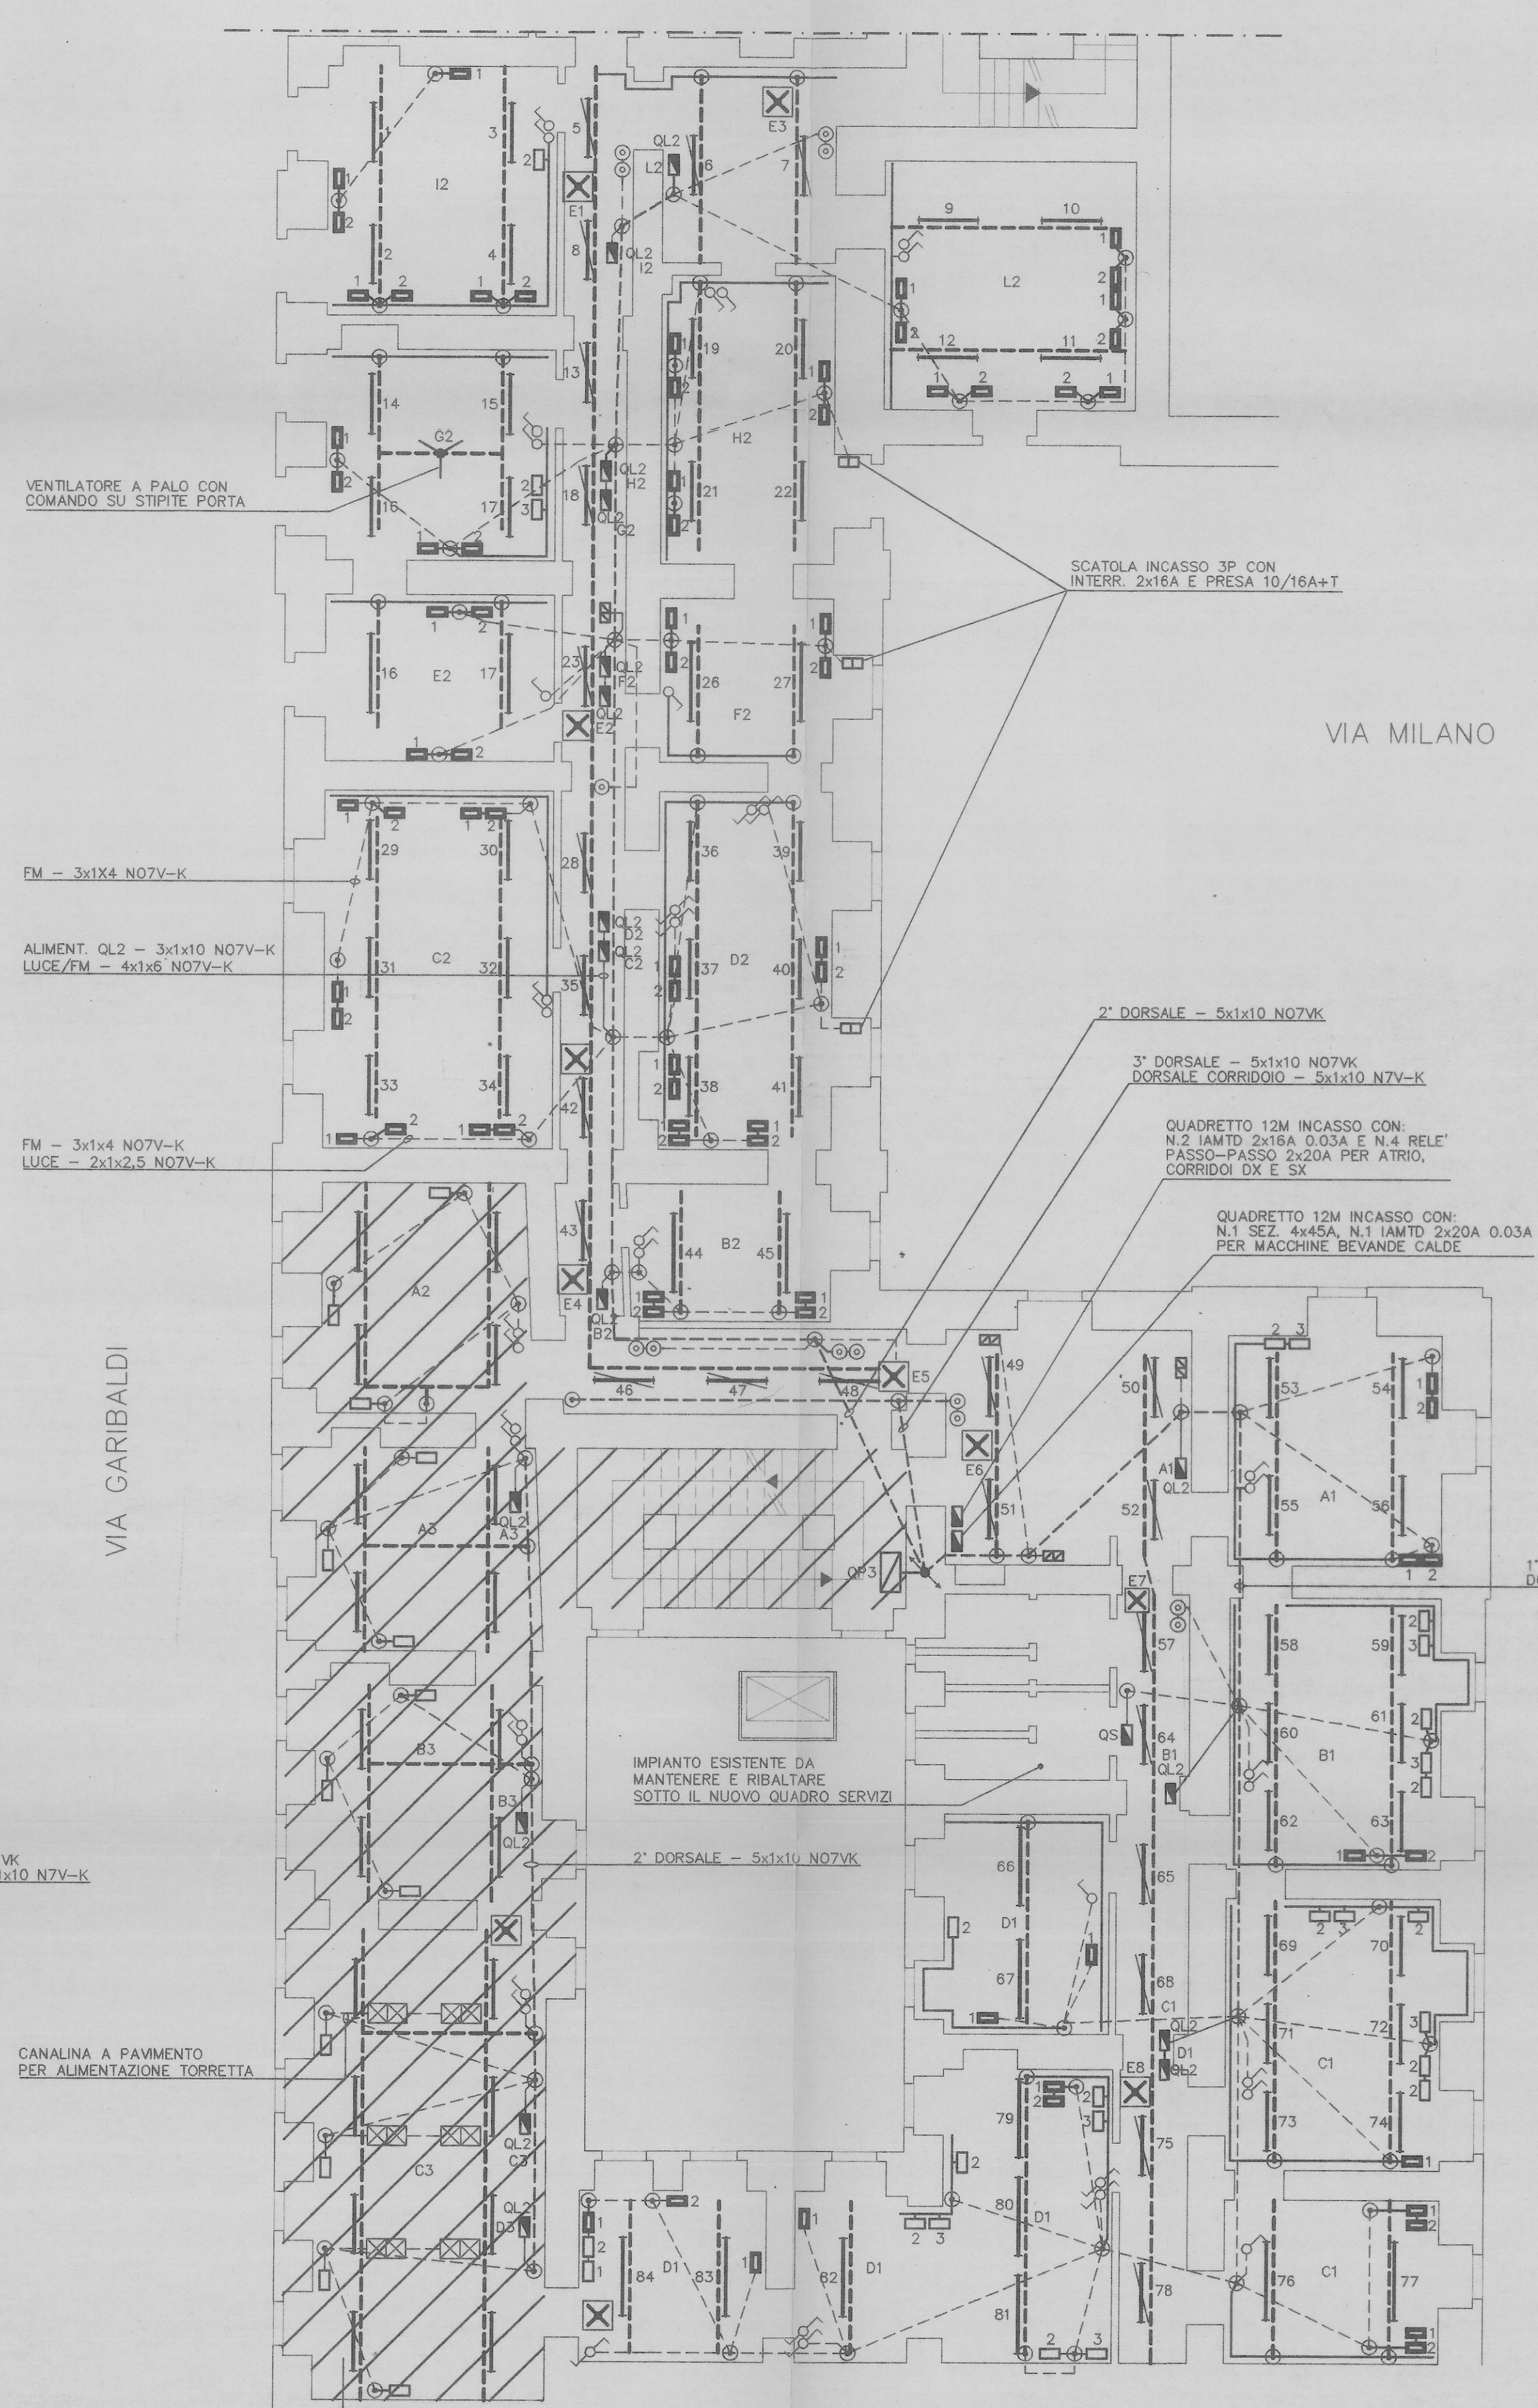

PIANTA PIANO QUARTO

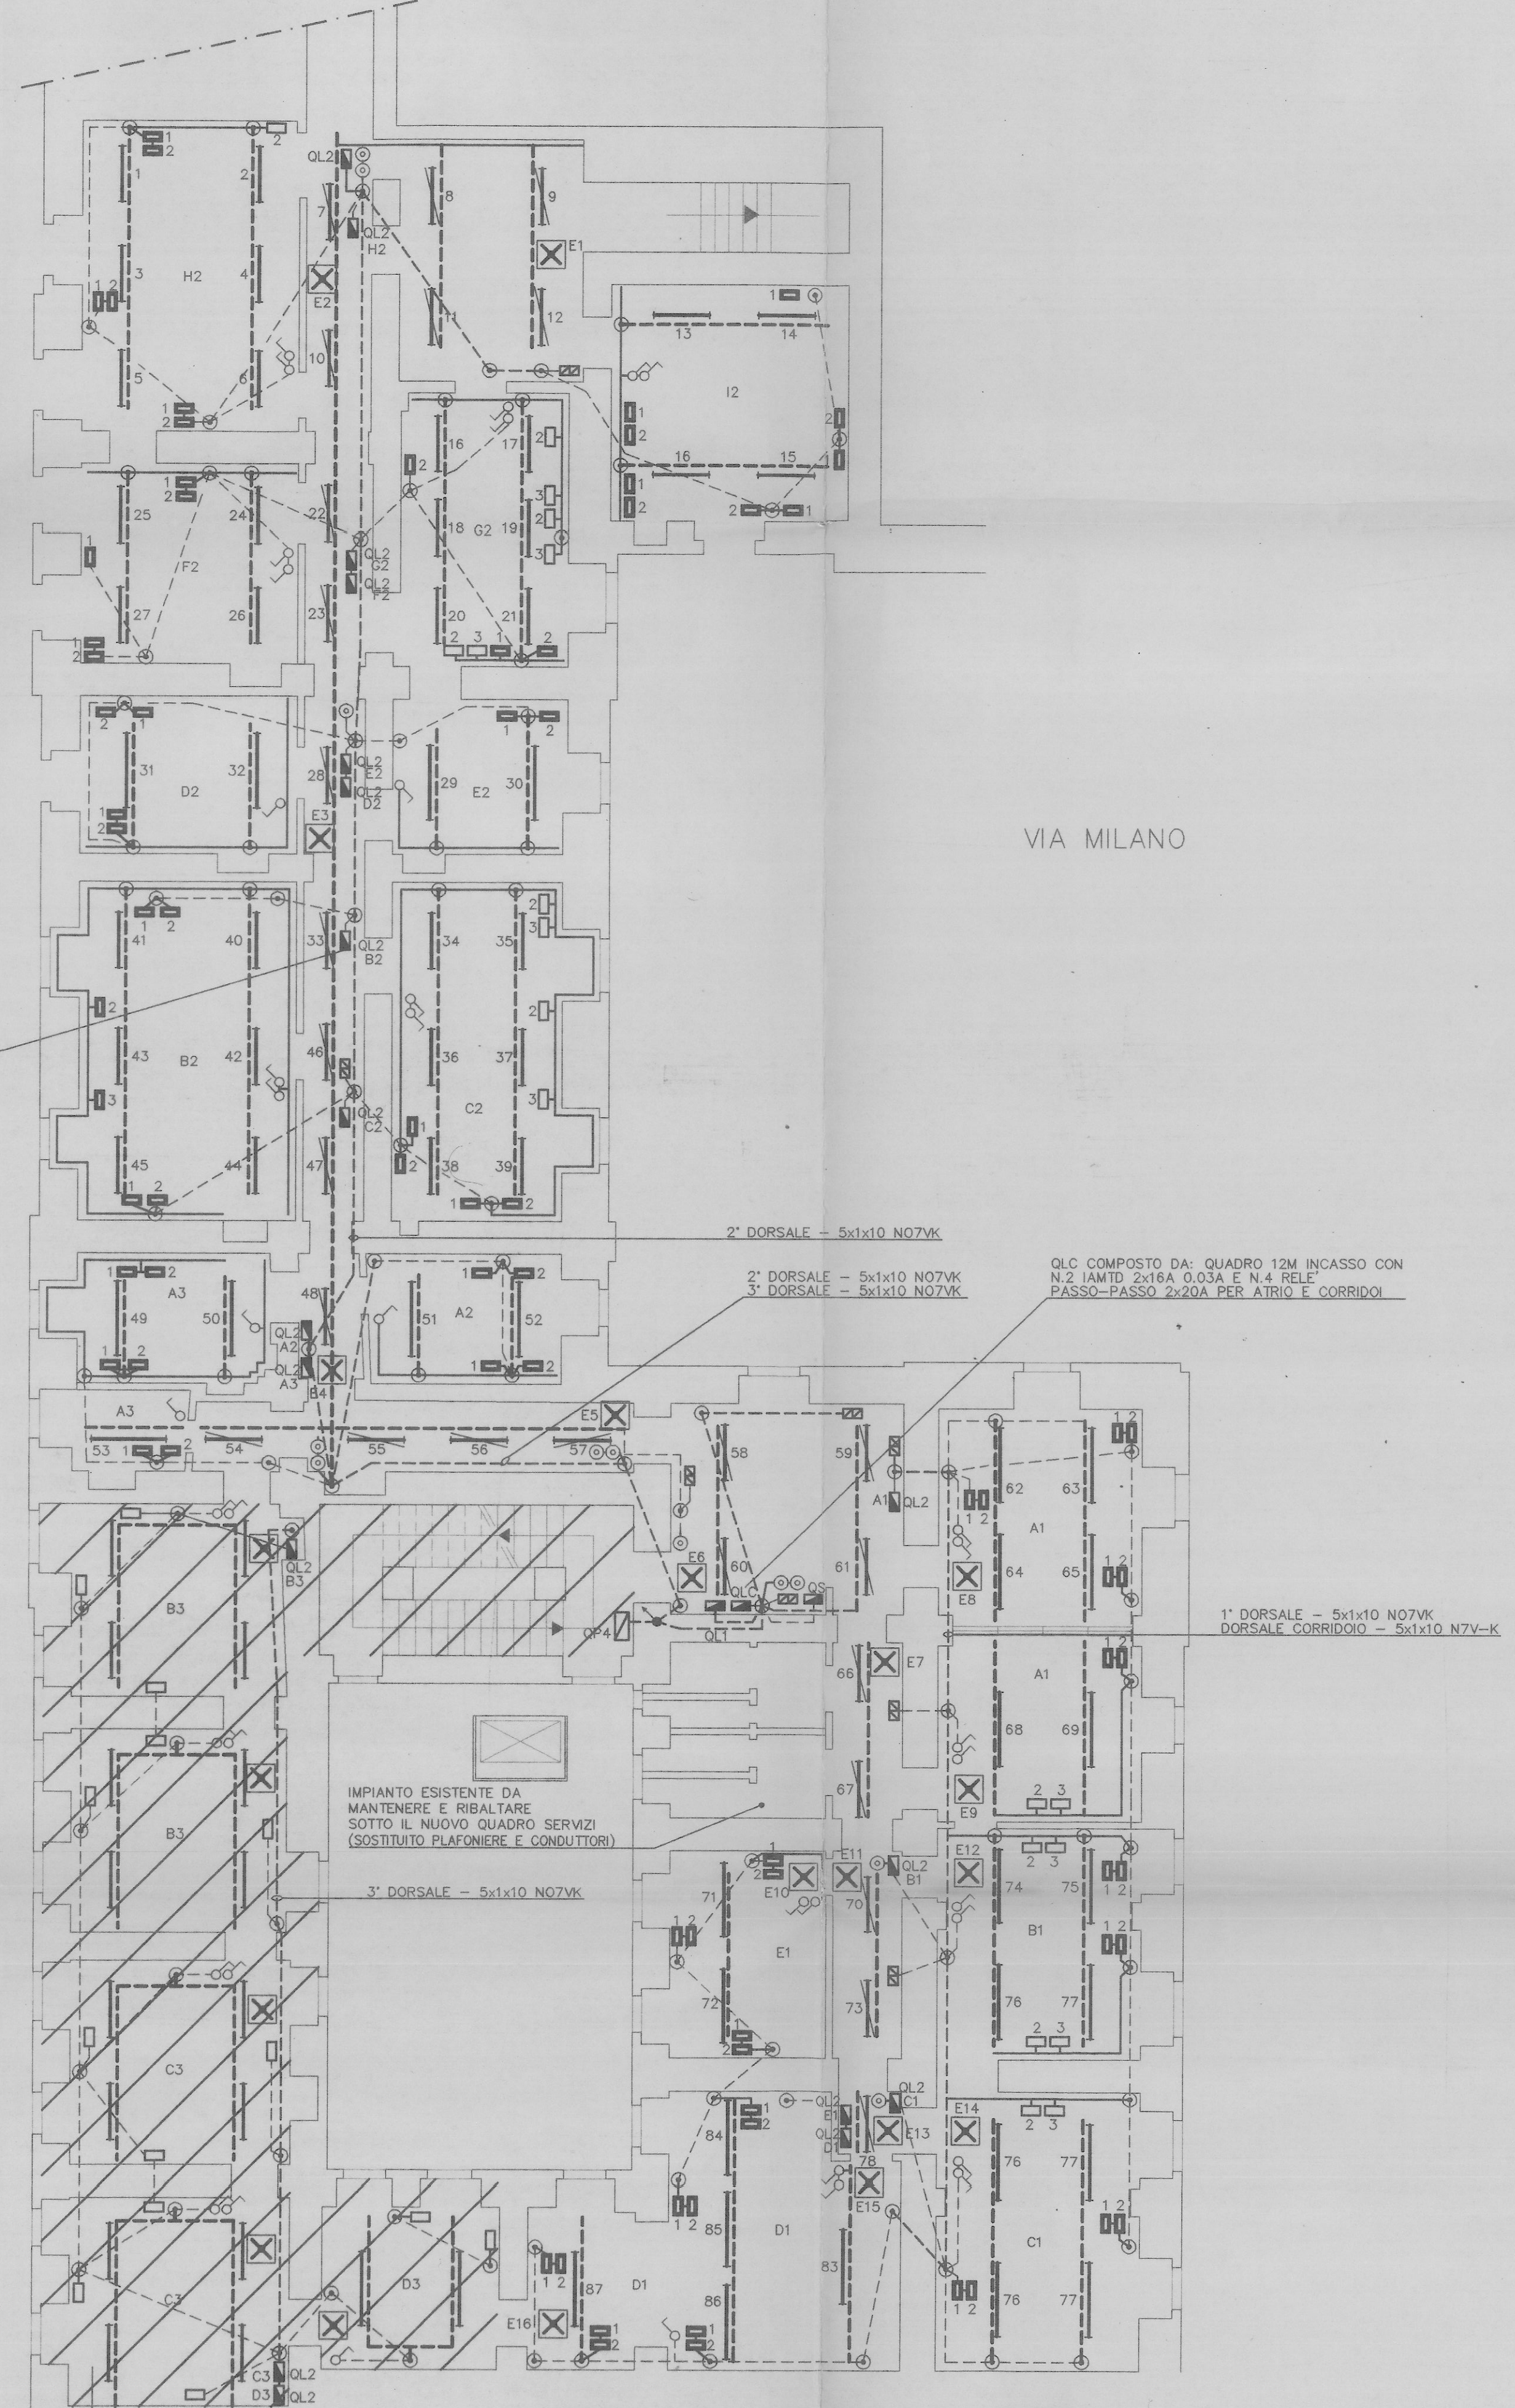

96150202	FILE	0202	2 Marzo 2000	AGGIORNAMENTO FINALE	C.C.
96150202	08+09	0202	1 Luglio 1997	PRIMA EMISSIONE	P.A.
PRESTAZIONE	LAYERS	DESIGNO. N.	POS. DATA	DESCRIZIONE	OPERATORE
GT		COMMITTENTE: GT s.r.l. VIA GUICCIARDINI, 3 10121 - TORINO			
GRUPPO TECNOIMPRESSE s.r.l.					SCALA
CITTA' DI TORINO: OPERE DI ADEGUAMENTO DEGLI IMPIANTI ELETTRICI DEL PALAZZO CIVICO DI PIAZZA PALAZZO DI CITTA', 1 - TORINO PIANTE PIANO SECONDO, TERZO E QUARTO IMPIANTI DI ILLUMINAZIONE-F.M.-CANALIZZAZIONI-IMPIANTI SPECIALI					1 100

