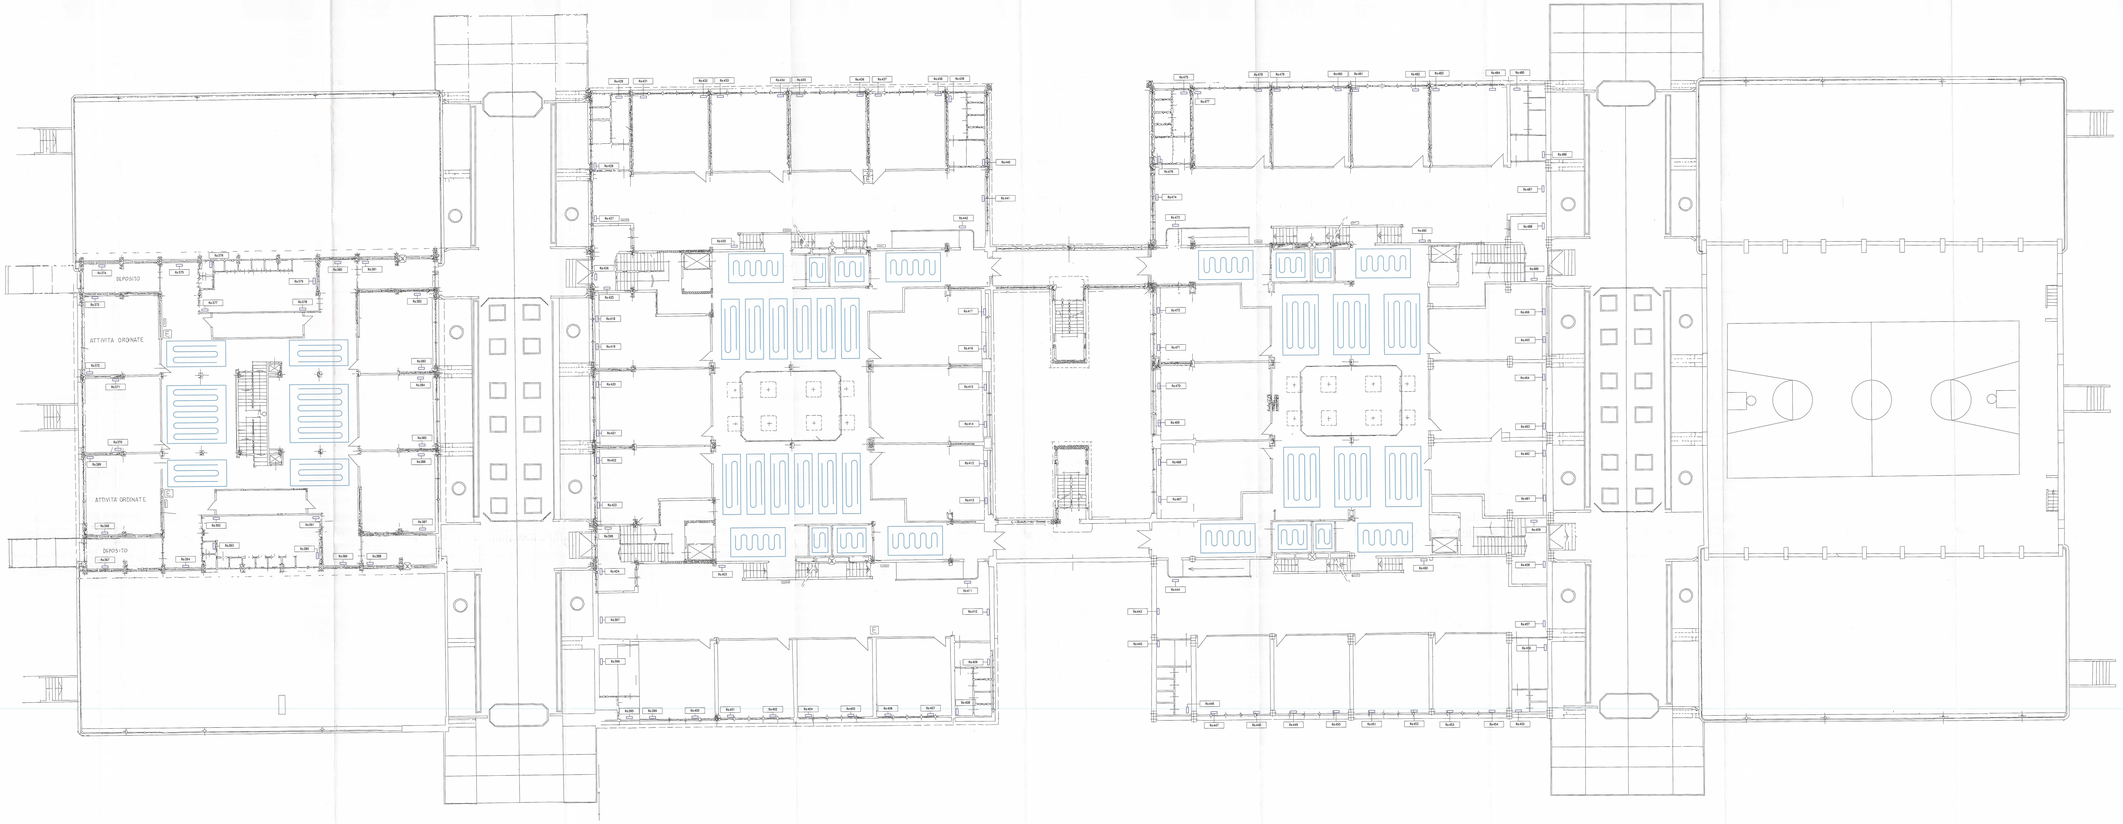

LEGENDA

- Radiatore
- Colonna montante
- Circuito mandata / ritorno pannelli
- Circuito mandata / ritorno piscina
- Circuito mandata / ritorno palestra nuova
- Circuito mandata / ritorno palestra esistente
- Circuito mandata / ritorno radiatori complesso scolastico
- Circuito mandata / ritorno abitazione custode
- Canali aria palestra
- Canali aria piscina
- Aerotermi
- Diffusore di mandata aria
- Diffusore di ripresa aria

CITTA' DI TORINO

IMPIANTI TERMICI E DI CONDIZIONAMENTO DEL COMUNE DI TORINO E DELLA AZIENDA ENERGETICA METROPOLITANA

COMPLESSO "E-11"

TORINO-Via Rubino/Gaidano/Collino

RACCOLTA E INFORMATIZZAZIONE DATI NELL'AMBITO DELL'APPALTO DEI SERVIZI GESTIONALI E MANUTENTIVI E DEGLI INTERVENTI PER LA RIDUZIONE DEI CONSUMI ENERGETICI

TAMOIL PETROLI S.p.A.

Commesso: IT026	Oggetto: ELABORATI GRAFICI	Verificato: Data:
Code Imp. A.E.M.: 02.12.041.II		Validato: Data:
Code Imp. S.T.A.: COM2-67	PIANTA PIANO PRIMO	Agg.: Data: 9.10.98
Doc.: EG2-67	Tavola: 4/5	Scala: 1:100
PROGETTO: INGEGNERIA	Titolare dell'Attività: AEM	