


CITTA' DI TORINO  
OPERE DI RIQUALIFICAZIONE FUNZIONALE E TECNOLOGICA  
DEL PALAZZETTO DELLO SPORT "RUFFINI"

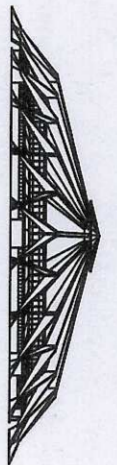

PROGETTO ARCHITETTONICO

dot. arch. GIANCARLO PAVONI  
dot. arch. Vito Cinnolotto dot. arch. Enzo Guasco  
dot. arch. Marco Corini gen. Stefano Borzaco

ARTECH STUDIO - Torino, via Vittorio Amedeo II n.21

PROGETTO STRUTTURE IN ACCIAIO

Torino, caso Vercellese n.18

PROGETTO STRUTTURE IN C.A.

ENPA - Torino, caso Pia Umberto n.129  
Torino, via Garibaldi n.41

PROGETTO IMPIANTI TECNOLOGICI E PREVENZIONE INCENDI

dot. ing. GIANCARLO GRAMONI gen. Alberto Agnelli  
dot. arch. Massimo Filippi  
PROGETTO IMPIANTI TECNOLOGICI E PREVENZIONE INCENDI  
dot. ing. GIANCARLO GRAMONI ENPA - Torino, caso Pia Umberto n.129  
P.L. Albano Piem

CONSULENZE

Acustica ed analisi termofisica della copertura

Politecnico di Torino, Dipartimento di Energetica

prof. ing. G.V. Traverso dot. ing. L. Galati  
prof. ing. M. Maresco dot. ing. M. Tavano

Energetica & Problemi Ambientali

dot. ing. GIANCARLO GRAMONI

dot. ing. ALBERTO FRIN

Per. C. n. 125 Torino

Tel. (011) 318.60.60

IMPIANTO TERMICO

RETE DISTRIBUZIONE IMPIANTO

IMPIANTAMENTO

disegno

1:1E

scala

1:200

data

OTTOBRE 2002

Vedi i rapporti del procedimento, allegati al cartello espositivo agli atti  
Vedi il fascio disegno approvato ai sensi dell'art. 28 del regolamento edilizio n. 15/2002/2000

dot. ing. GIANCARLO REVELCHIONE dot. ing. GIANMATTEA QUIRICO

LE REALIZZAZIONI EFFETTUATE IN NOBIS SONO A CURA DELLA DITTA:

I.S.T. EL. snc di ROMANO S. & C.  
Via S. Basilelli 26/d - 10154 Torino  
Tel. 011/26200000 - Fax 011/26200001  
E-mail: istel@cometnet.it

2	REV2-RES	REV2-SATA
1	AS_BUILT_FINAL	MARZO 2003
REV.	DESCRIZIONE	DATA
D1	IMPIANTO TERMICO RETE DISTRIBUZIONE IMPIANTO DI RISCALDAMENTO ITTE	
D1	TARDITI IMPIANTI ELETTRICI	
COMMITTENTE		
I.T.E.R.		
DATA	DESCRIZIONE	NONS.
GIUGNO 2002	2033	
SCALA	FILE	
1:200	PIANTA-TERMINO	

