PIANTA AREA ESTERNA
QUOTA +0,00 mt
STATO DI FATTO
SCALA 1:100

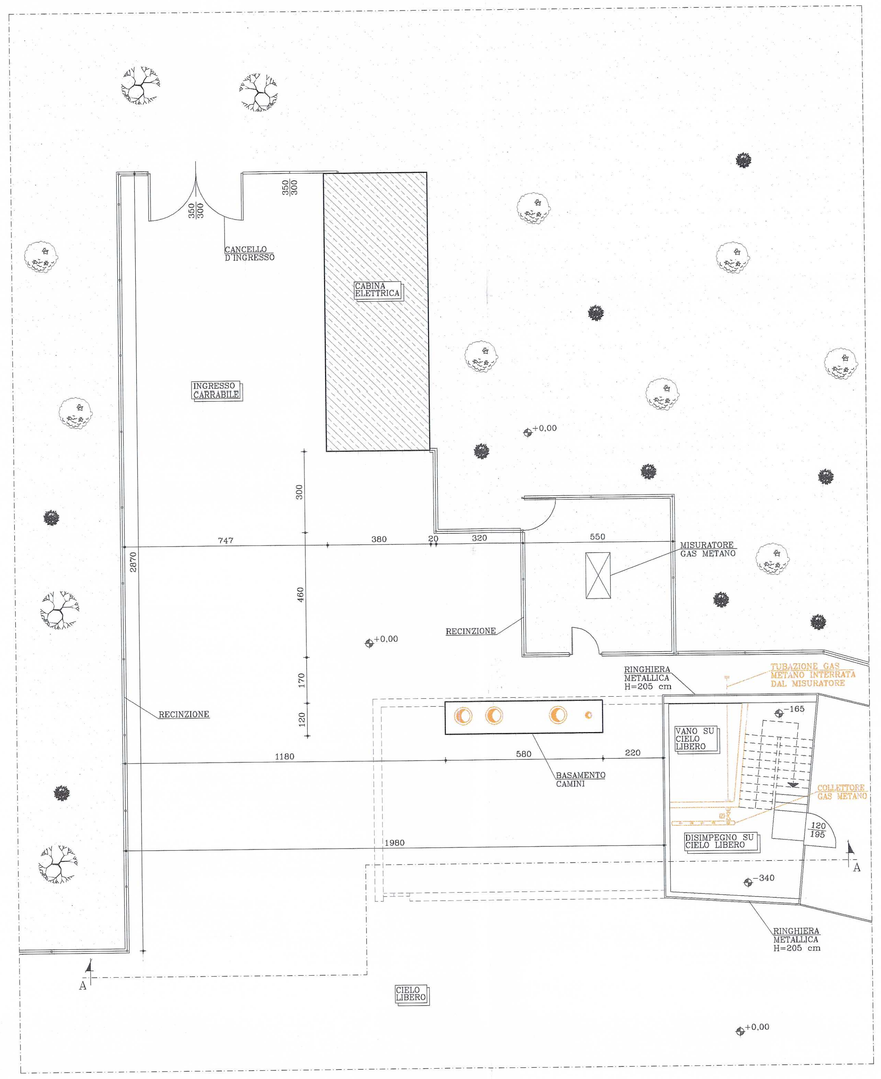

PIANTA AREA ESTERNA
QUOTA +0,00 mt
STATO IN PROGETTO
SCALA 1:100

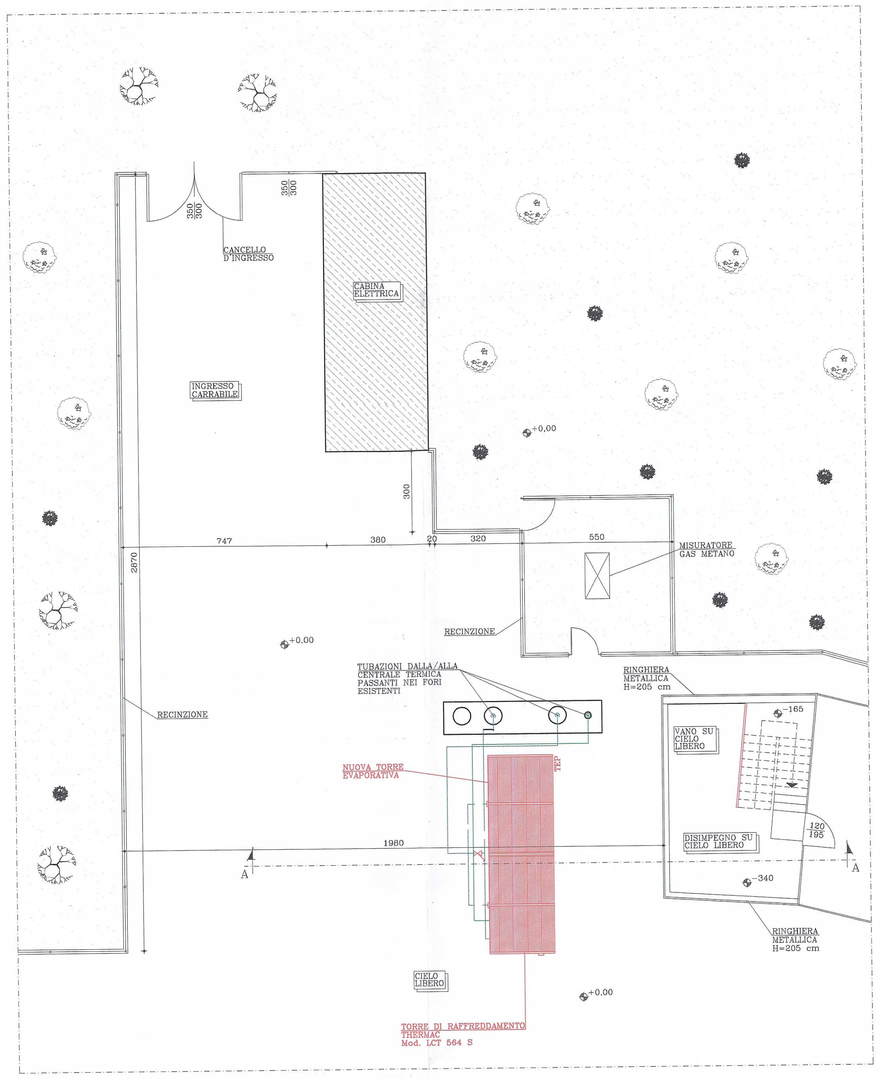

PLANIMETRIA GENERALE
(Scala 1:1.000)

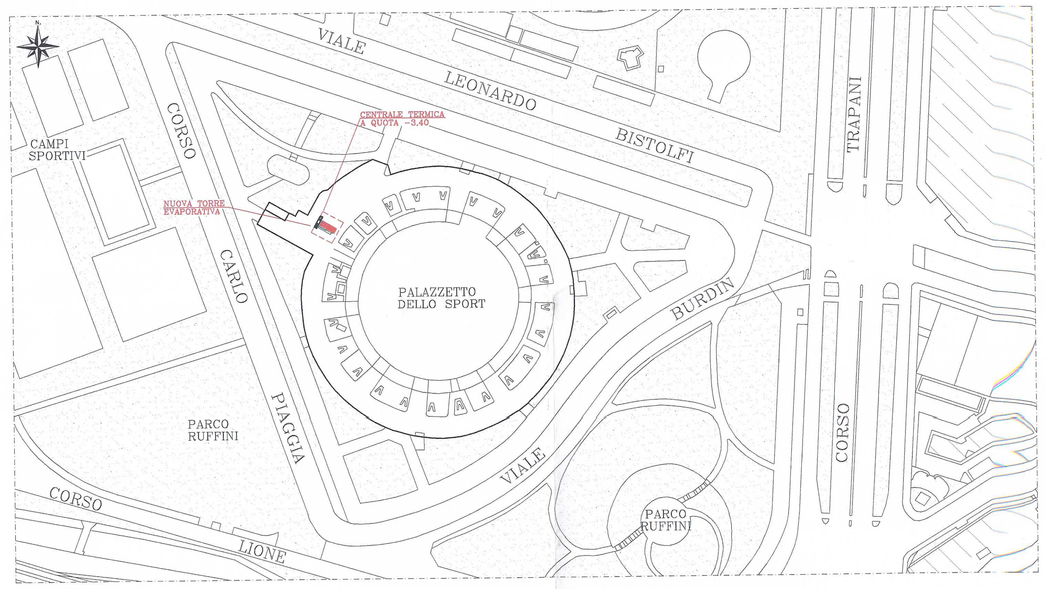

LEGENDA

	VASO D'ESPANSIONE CHIUSO		VALVOLA DI TARATURA
	GRUPPO FREDDO		VALVOLA A DUE VIE
			ESTINTORE
	TORRE EVAPORATIVA		COLLETTORE
			QUADRO ELETTRICO
	ELETTROPOMPA SINGOLA		SALITA / DISCESA
	SCARICATORE		ASSORBITORE

MANDATA ACQUA CALDA
RITORNO ACQUA CALDA
MANDATA ACQUA REFRIGERATA
RITORNO ACQUA REFRIGERATA
MANDATA ACQUA TORRE EVAPORATIVA
RITORNO ACQUA TORRE EVAPORATIVA
CARICO IMPIANTO

Aggiornamento documentale
N. 193

PIANTA CENTRALE TERMICA
QUOTA -3,4 mt
STATO DI FATTO
SCALA 1:50

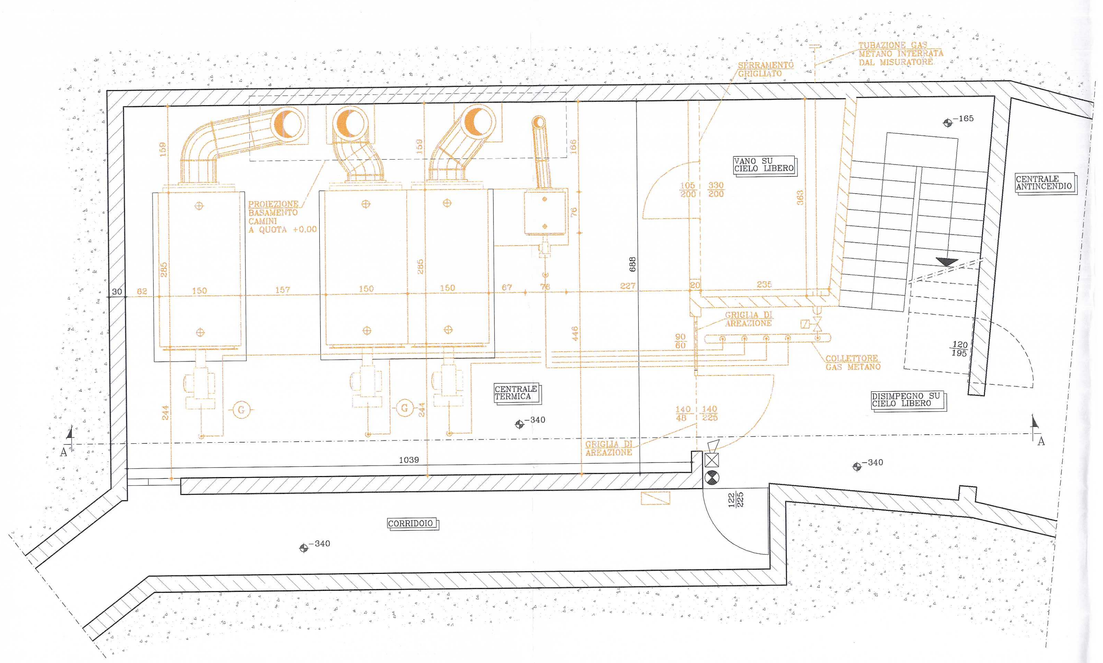

PIANTA EX CENTRALE TERMICA
QUOTA -3,4 mt
STATO IN PROGETTO
SCALA 1:50

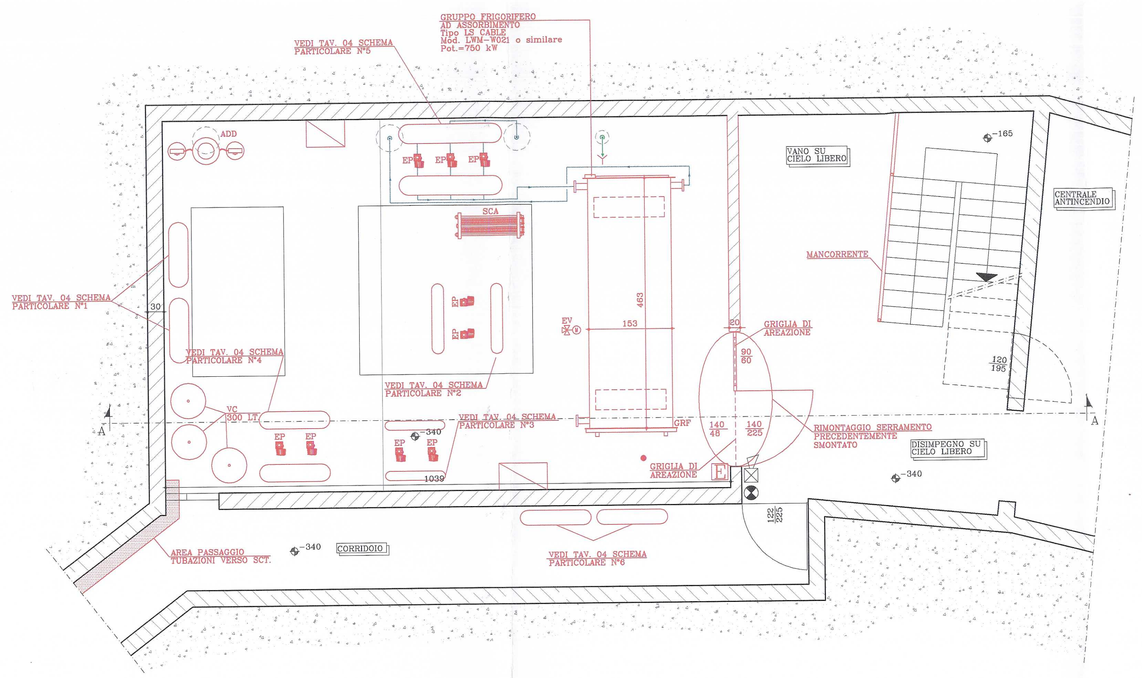

COMUNE DI TORINO

IMPIANTI TERMICI E DI CONDIZIONAMENTO
DEL COMUNE DI TORINO E DELLA
AZIENDA ENERGETICA METROPOLITANA

PALAZZO DELLO SPORT "RUFFINI"

Viale Burdin, 10 – TORINO

IRIDE SERVIZI

Commessa: IRS_02_2008	Oggetto: RIQUALIFICAZIONE TECNOLOGICA IMPIANTO DI TELERAFFRESCAMENTO PROGETTO DEFINITIVO	Data: Gennaio 2008
Code A.E.M.: 03.13.081.XI		
Tavola: 1 IM/4	Documento: PIANTA CENTRALE TERMICA	Aggiornamento: AS-BUILT
Scala: 1:100 – 1:50	STATO DI FATTO STATO IN PROGETTO	Data: Aprile 09

PROGETTO

ASIA PROGETTI S.n.c.
di Valiandi Antonio e Fucci Stefano
Via Torino, 4 -10080 Rueglio (TO)
Tel. 0121-342115 Fax. 0121-342621
P. IVA 07583730011

Titolare dell'Attività

IRIDE SERVIZI