

LEGENDA

	Radiatore		Valvola a sfera
	Colonna montante		Collettore
	Mandata Principale		Mandata Aerotermi 2.
	Ritorno Principale		Ritorno Aerotermi 2.
	Mandata Termovent.		Mandata Asciug. cap. donne
	Ritorno Termovent.		Ritorno Asciug. cap. donne
	Mandata Radiatori.		Mandata Asciug. cap. uomini
	Ritorno Radiatori.		Ritorno Asciug. cap. uomini
	Mandata Aerotermi 1.		
	Ritorno Aerotermi 1.		




CITTA' DI TORINO

IMPIANTI TERMICI E DI CONDIZIONAMENTO
DEL COMUNE DI TORINO E DELLA
AZIENDA ENERGETICA METROPOLITANA

PISCINA COMUNALE

TORINO - C.so Galileo Ferraris ,294

RACCOLTA E INFORMATIZZAZIONE DATI
NELL'AMBITO DELL'APPALTO DEI SERVIZI
GESTIONALI E MANUTENTIVI E DEGLI INTERVENTI
PER LA RIDUZIONE DEI CONSUMI ENERGETICI

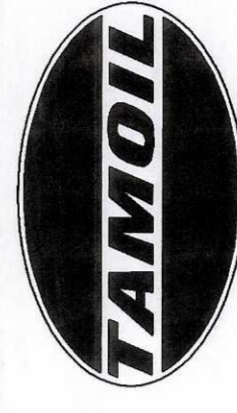

TAMOIL PETROLI S.p.A.

Commissa:	IT026	Oggetto:	ELABORATI GRAFICI	Verificato:	
Code Imp. A.E.M.:	02.11.071.XI	Validato:		Data:	10/10/99
Code Imp. S.T.I.:	COM2-153	Data:		Validato:	
Doc.:	E62-153	PIANTA PIANO PRIMO		Data:	10.10.99
		Favola:	3/3	Agg.:	
		Scala:	1:100	Data:	
PROGETTO			Titolare dell'Attività		
			<small>INGEGNERIA</small>		