


IRIDE
Aggiornamento
del progetto
N. 1371

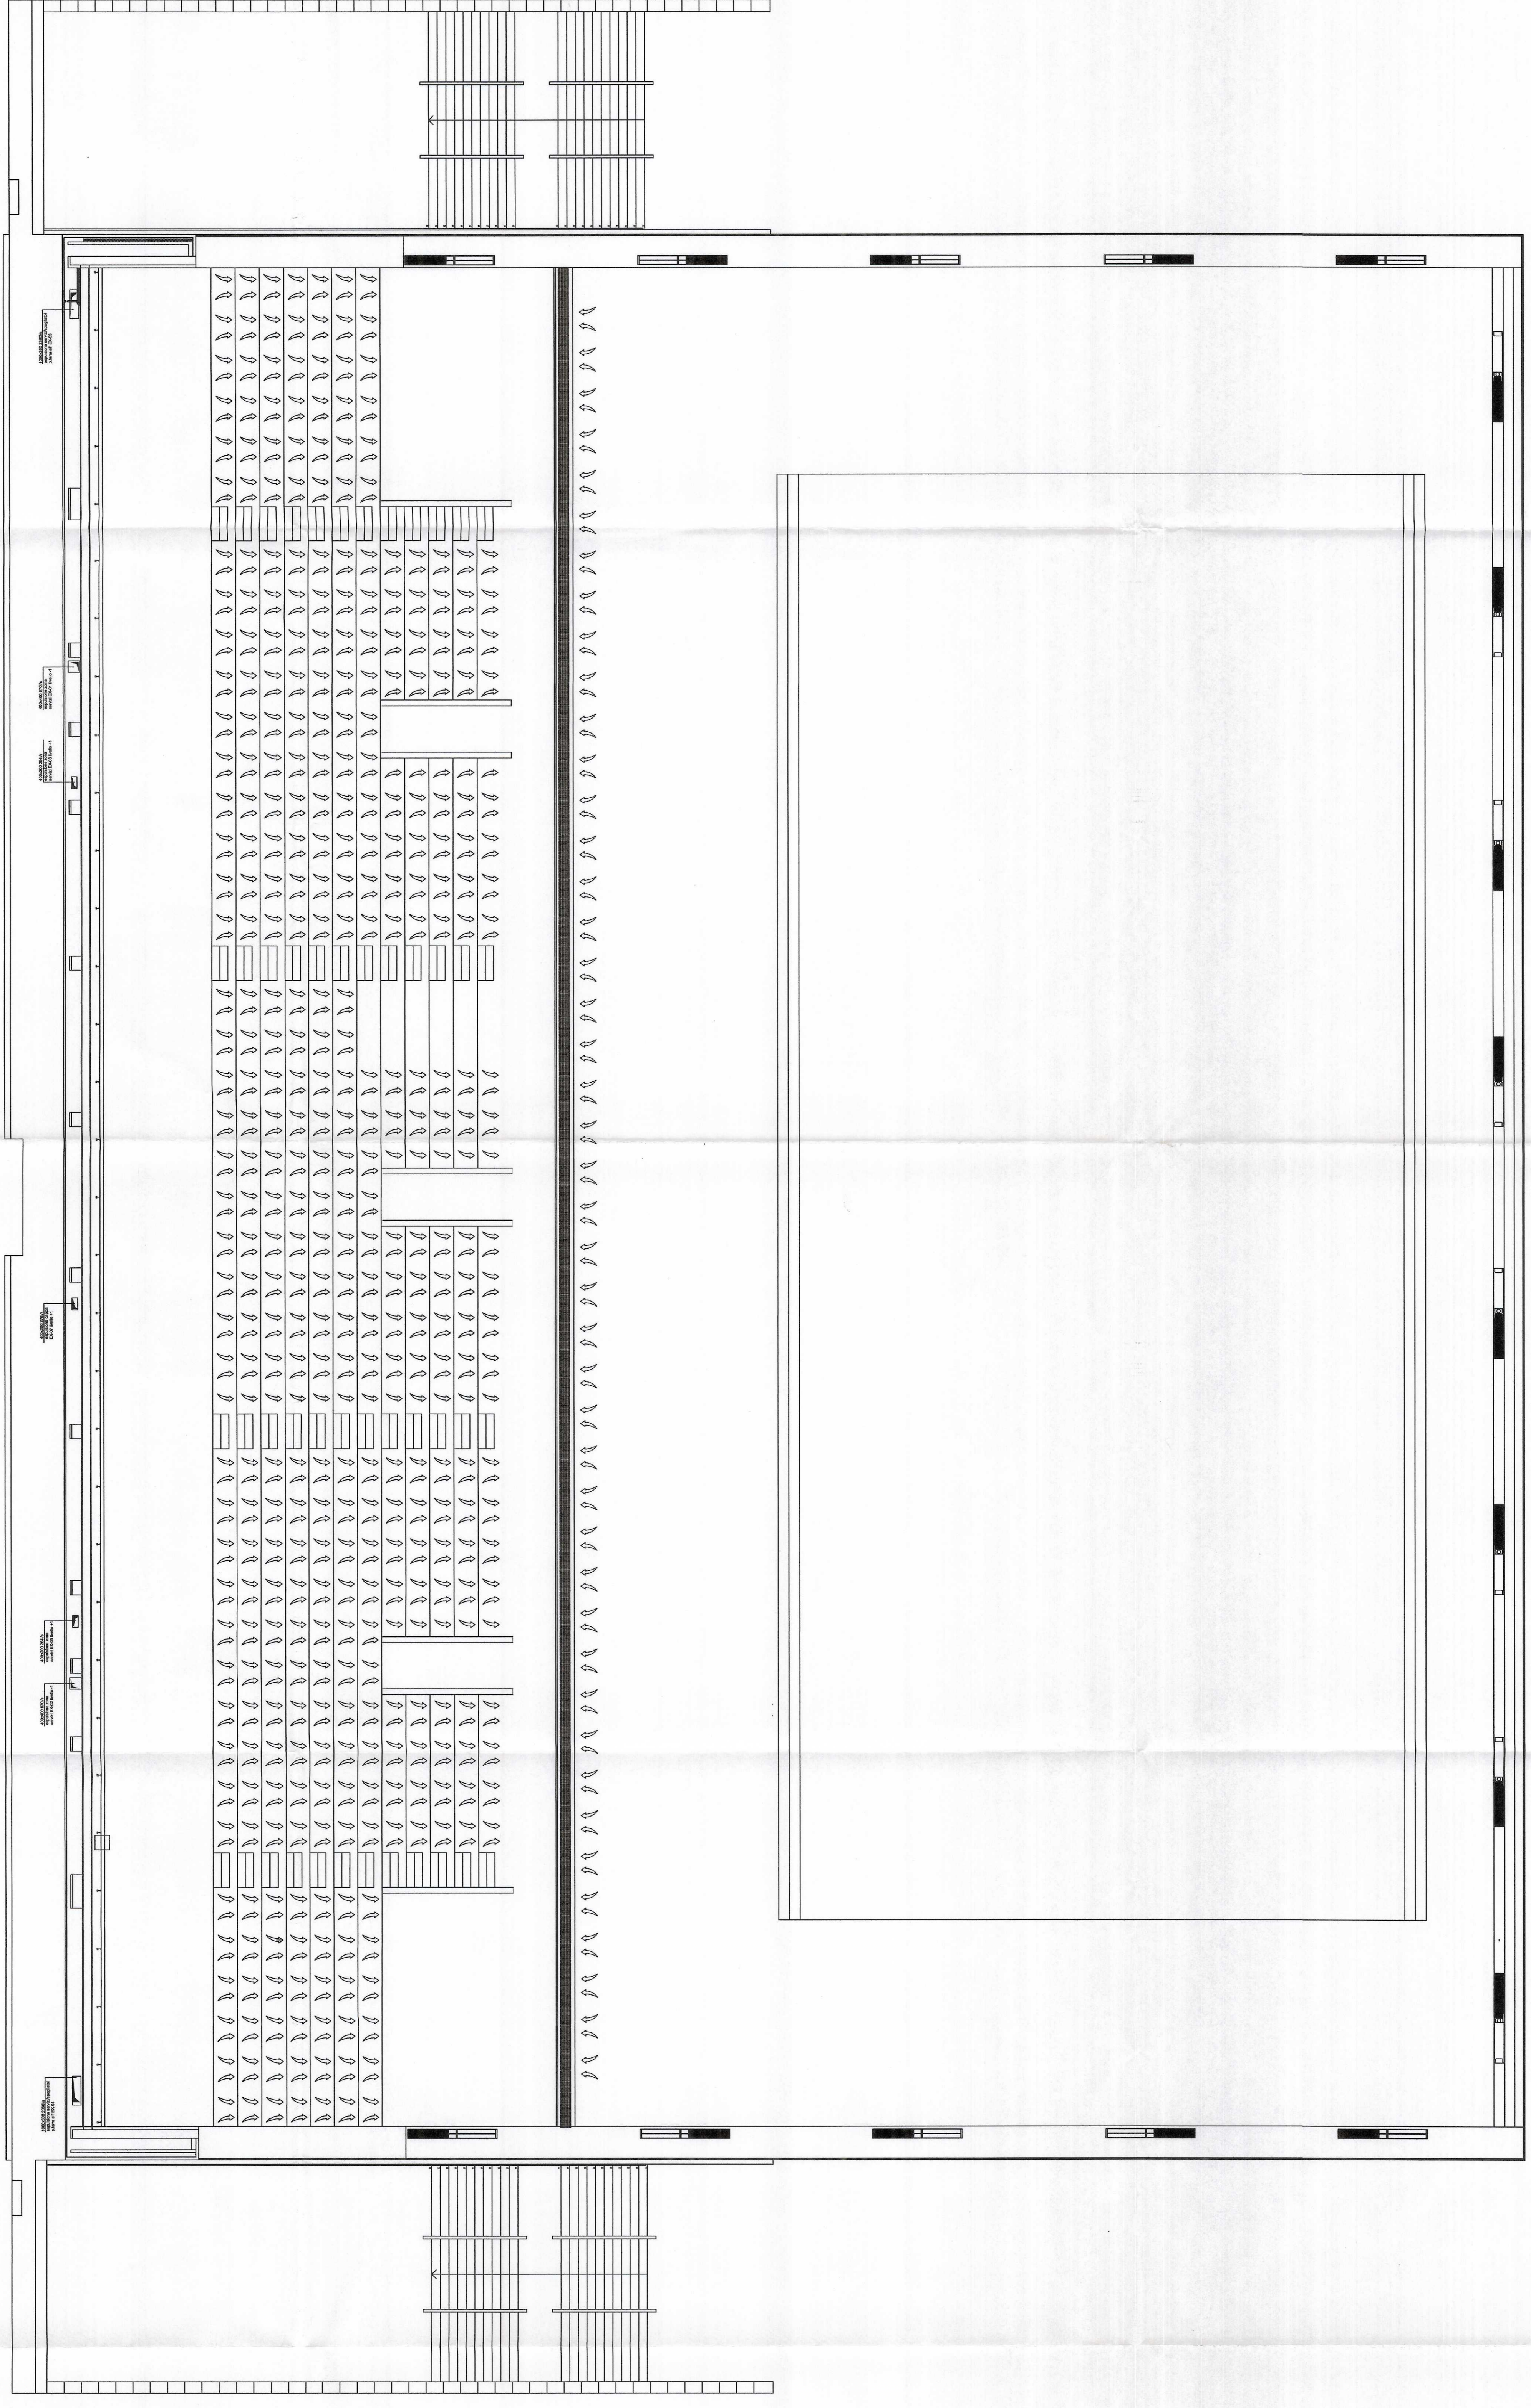

NOTA:

L'IMPIANTO INDICATO IN QUESTA TAVOLA NON È STATO REALIZZATO DA CO.I.L.
IN ALCUNI DISegni "AS BUILT", RACCHIUSE NELLE NUOVE LETTE
SONO INDICATE LE PARTI DI IMPIANTO REALIZZATE DA CO.I.L.

PROGETTO	IRIDE SERVIZI	PROGETTATO	IRIDE SERVIZI
DATA	03/12/2010	AS BUILT	AS BUILT
SCALE			
PRODOTTORE	IRIDE SERVIZI	PRODOTTORE	IRIDE SERVIZI
CLIENTE	PALAZZO DEL NUOTO - TORINO	CLIENTE	PALAZZO DEL NUOTO - TORINO
PROGETTO	DIFFUSIONE ARIA	PROGETTO	DIFFUSIONE ARIA
OGGETTO	DISTRIBUZIONE CANALI TRUBBE LIVELLO +2	OGGETTO	DISTRIBUZIONE CANALI TRUBBE LIVELLO +2

