CITTA' DI TORINO

Divisione Servizi Culturali
Settore Edifici per la Cultura
Via San Francesco da Paola n. 3
10123 Torino

PROGETTO DI RESTAURO E RIQUALIFICAZIONE FUNZIONALE DI VILLA AMORETTI ED ARANCIERA DEL PARCO RIGNON, Via Filadelfia, n. 205, Torino

Gruppo di progettazione:
Progettazione Settore Edifici per la Cultura

Progetto architettonico: Arch. Rosalba Stura, Ing. Rodolfo Zarrelli, Geom. Mauro Bono
Coordinamento progetto architettonico: Arch. Rosalba Stura

Progettazione Associazione Temporanea di Professionisti

Progetto strutturale: Ing. Mario Ronchetta
Progetto impianti fluidomeccanici: Ing. Giovanni Francesco Lo Cigno
Progetto impianti elettrici: Ing. Sergio Berno
Redazione piano di sicurezza e coordinamento: Ing. Gianluca Chiesa
Coordinamento Associazione Temporanea di Professionisti: Arch. Stefano Trucco
Responsabile di Procedimento e
Dirigente del Settore Edifici per la Cultura:
Ing. Sergio Brero

AS-BUILT	ARANCERA

OGGETTO:
Progetto impianti elettrici e speciali
IMPIANTO FORZA MOTRICE
pianta piano primo-Arancera

FILE: 02070_E19(Ea 39As) FM_P1.DWG

SCALA: 1:50

IMPRESA ESECUTRICE

ELABORATO: E.a. 39As

IMPIANTI TECNOLOGICI
via S.Gennaro, n.205 - Nola/Piazzolla (NA)
c.a.p. 80037 - tel (081) 0815115450
e-mail: cems@cems.it - fax: 0815115490

Rev.ne	Data	Descrizione	Elabor.	Verif.	Approv.
1	05/12/2005	AS-BUILT	Pirone Fisco	Fisco	Grilli

IL PRESENTE ELABORATO GRAFICO
E' VALIDO UNICAMENTE PER GLI
IMPIANTI ELETTRICI ED AFFINI

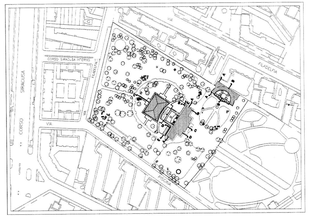

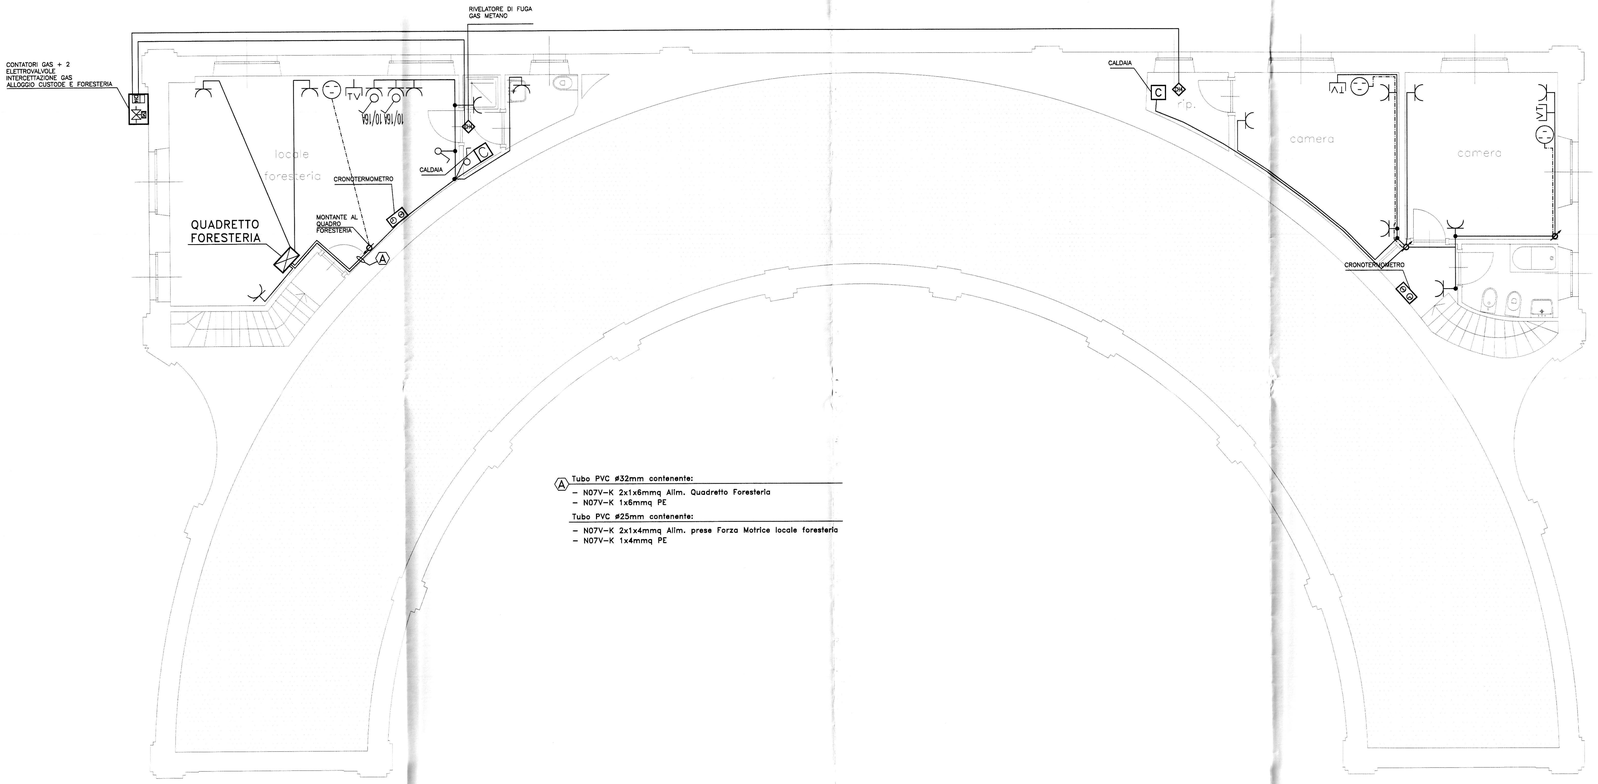

Ⓐ Tubo PVC ⌀32mm contenente:
- N07V-K 2x1x6mmq Allm. Quadretto Foresteria
- N07V-K 1x6mmq PE

Tubo PVC ⌀25mm contenente:
- N07V-K 2x1x4mmq Allm. prese Forza Motrice locale foresteria
- N07V-K 1x4mmq PE

SIMBOLO	DESCRIZIONE
	CANALINA METALLICA 400x100mm, COMPLETA DI COPERCHIO, DISTRIBUZIONE FORZA MOTRICE
	CANALINA METALLICA 300x100mm, COMPLETA DI COPERCHIO, DISTRIBUZIONE FORZA MOTRICE
	CANALINA METALLICA 300x80mm, COMPLETA DI COPERCHIO, DISTRIBUZIONE FORZA MOTRICE
	CANALINA METALLICA 250x100mm, COMPLETA DI COPERCHIO, DISTRIBUZIONE FORZA MOTRICE
	CANALINA METALLICA 200x100mm, COMPLETA DI COPERCHIO, DISTRIBUZIONE LUCE E FORZA MOTRICE
	CANALINA METALLICA 250x100mm, COMPLETA DI COPERCHIO, DISTRIBUZIONE AUSILIARI
	CANALE A BATTISCOPA 127x28mm A 5 SCOMPARTI, DISTRIBUZIONE FORZA MOTRICE, FONIA/DATI E BUS FAN-COILS
	CANALINA METALLICA 300x80mm, COMPLETA DI COPERCHIO, DISTRIBUZIONE FONIA/DATI
	CANALINA METALLICA 100x50mm, COMPLETA DI COPERCHIO, DISTRIBUZIONE FONIA/DATI
	CONDOTTO PROTETTO 3P+N+T DA 40A, IP54, DISTRIBUZIONE FORZA MOTRICE IN NORMALE
	CONDOTTO PROTETTO 3P+N+T DA 40A, IP54, DISTRIBUZIONE FORZA MOTRICE IN CONTINUITA'
	TUBO PVC DISTRIBUZIONE IMPIANTO FORZA MOTRICE
	TUBO PVC PREDISPOSIZIONE DISTRIBUZIONE FONIA/DATI
	TUBO PVC DISTRIBUZIONE BUS FAN COILS
	QUADRO ELETTRICO
	COLONNA MONTANTE
F/D	PUNTO DI ALIMENTAZIONE FUTURO ARMADIO FONIA/DATI
	CENTRALINO PER APPARTAMENTO
FM	GRUPPO PRESE PER CANALE A BATTISCOPA COMPOSTO DA: – N.ro 1 SCATOLA PORTAPPARECCHI, DISTRIBUZIONE FORZA MOTRICE NORMALE, COMPLETA DI: N.ro 1 INTERRUTTORE AUTOMATICO MAGNETOTERMICO UNIPOLARE+NEUTRO 10A N.ro 1 PRESA TIPO SCHUKO UNIVERSALE 2P+T 10/16A N.ro 2 PRESE TIPO POLI IN LINEA 2P+T 10/16A – N.ro 1 SCATOLA PORTAPPARECCHI, DISTRIBUZIONE FORZA MOTRICE CONTINUITA', COMPLETA DI: N.ro 1 INTERRUTTORE AUTOMATICO MAGNETOTERMICO UNIPOLARE+NEUTRO 10A N.ro 2 PRESE TIPO SCHUKO UNIVERSALE 2P+T 10/16A
FD	GRUPPO PRESE PER CANALE A BATTISCOPA COMPOSTO DA: – N.ro 1 SCATOLA PORTAPPARECCHI PREDISPOSIZIONE PER IMPIANTO FONIA/DATI
FC	GRUPPO PRESE PER CANALE A BATTISCOPA COMPOSTO DA: – N.ro 1 SCATOLA PORTAPPARECCHI PER ALIMENTAZIONE FAN-COILS COMPLETA DI: N.ro 1 INTERRUTTORE AUTOMATICO MAGNETOTERMICO UNIPOLARE+NEUTRO 10A N.ro 1 PRESA TIPO POLI IN LINEA 2P+T 10A – N.ro 1 SCATOLA PORTAPPARECCHI, BUS FAN-COILS, COMPLETA DI: N.ro 1 PRESA BIPOLARE DI COLLEGAMENTO
F	GRUPPO PRESE PER CANALE A BATTISCOPA COMPOSTO DA: – N.ro 1 SCATOLA PORTAPPARECCHI COMPLETA DI: N.ro 1 INTERRUTTORE AUTOMATICO MAGNETOTERMICO UNIPOLARE+NEUTRO 10A N.ro 1 PRESA TIPO POLI IN LINEA 2P+T 10/16A
T	TORRETTA DA INCASSO A PAVIMENTO COSTITUITA DA: – SEZIONE NORMALE N.ro 1 INTERRUTTORE AUTOMATICO MAGNETOTERMICO UNIPOLARE+NEUTRO 10A N.ro 1 PRESA TIPO SCHUKO UNIVERSALE 2P+T 10/16A N.ro 2 PRESE TIPO POLI IN LINEA 2P+T 10/16A – SEZIONE CONTINUITA' N.ro 1 INTERRUTTORE AUTOMATICO MAGNETOTERMICO UNIPOLARE+NEUTRO 10A N.ro 2 PRESE TIPO SCHUKO UNIVERSALE 2P+T 10/16A – SEZIONE FONIA/DATI PREDISPOSIZIONE
	BOX DI DERIVAZIONE A PAVIMENTO
	PRESA TIPO POLI IN LINEA 2P+T 10/16A CON INTER. AUT. MAGNETOT. UNIPOLARE + NEUTRO 10A
	PRESA TIPO POLI IN LINEA 2P+T 10/16A IP55 CON INTER. AUT. MAGNETOT. UNIP. + NEUTRO 10A
	PRESA TIPO POLI IN LINEA 2P+T 10/16A
	PRESA TIPO CEE 2P+T 16A CON INTERRUTTORE DI BLOCCO E FUSIBILI
	QUADRETTO PRESE COSTITUITO DA: – N.ro 1 PRESA TIPO CEE 2P+T 16A CON INTERRUTTORE DI BLOCCO E FUSIBILI – N.ro 1 PRESA TIPO CEE 3P+N+T 32A CON INTERRUTTORE DI BLOCCO E FUSIBILI
	GRUPPO PRESE PER ALIMENTAZIONE FAN-COILS COMPOSTO DA: – N.ro 1 INTERRUTTORE AUTOMATICO MAGNETOTERMICO UNIPOLARE+NEUTRO 10A N.ro 1 PRESA TIPO POLI IN LINEA 2P+T 10A N.ro 1 PRESA BIPOLARE DI COLLEGAMENTO BUS FAN-COILS
	PRESA TELEFONICA
	SCATOLA PORTAPPARECCHI STAGNA DA ESTERNO PREDISPOSIZIONE IMPIANTO FONIA/DATI
	PRESA COASSIALE PER IMPIANTI DI ANTENNA
63A	SEZIONATORE ROTATIVO DI COMANDO IN CASSETTA STAGNA IP65 63A 3P
32A	SEZIONATORE ROTATIVO DI COMANDO IN CASSETTA STAGNA IP65 32A 3P
	SEZIONATORE DI EMERGENZA
	PULSANTE DI SGANCIO DI EMERGENZA
	PULSANTE A TIRANTE SERVIZI PORTATORI DI HANDICAP
	SEGNALAZIONE OTTICO/ACUSTICA ALLARME SERVIZI PORTATORI DI HANDICAP
C	PUNTO DI ALIMENTAZIONE CALDAIA
– kW	UTENZA ELETTRICA
A	PUNTO DI ALIMENTAZIONE ESTRATTORE ARIA SERVIZI IGIENICI
	CONTATORE GAS + ELETTROVALVOLA INTERCETTAZIONE GAS
	RIVELATORE DI GAS (Indicare il simbolo chimico del gas)
	CRONOTERMOMETRO
	INTERRUTTORE BIPOLARE MAGNETOTERMICO DA 10A