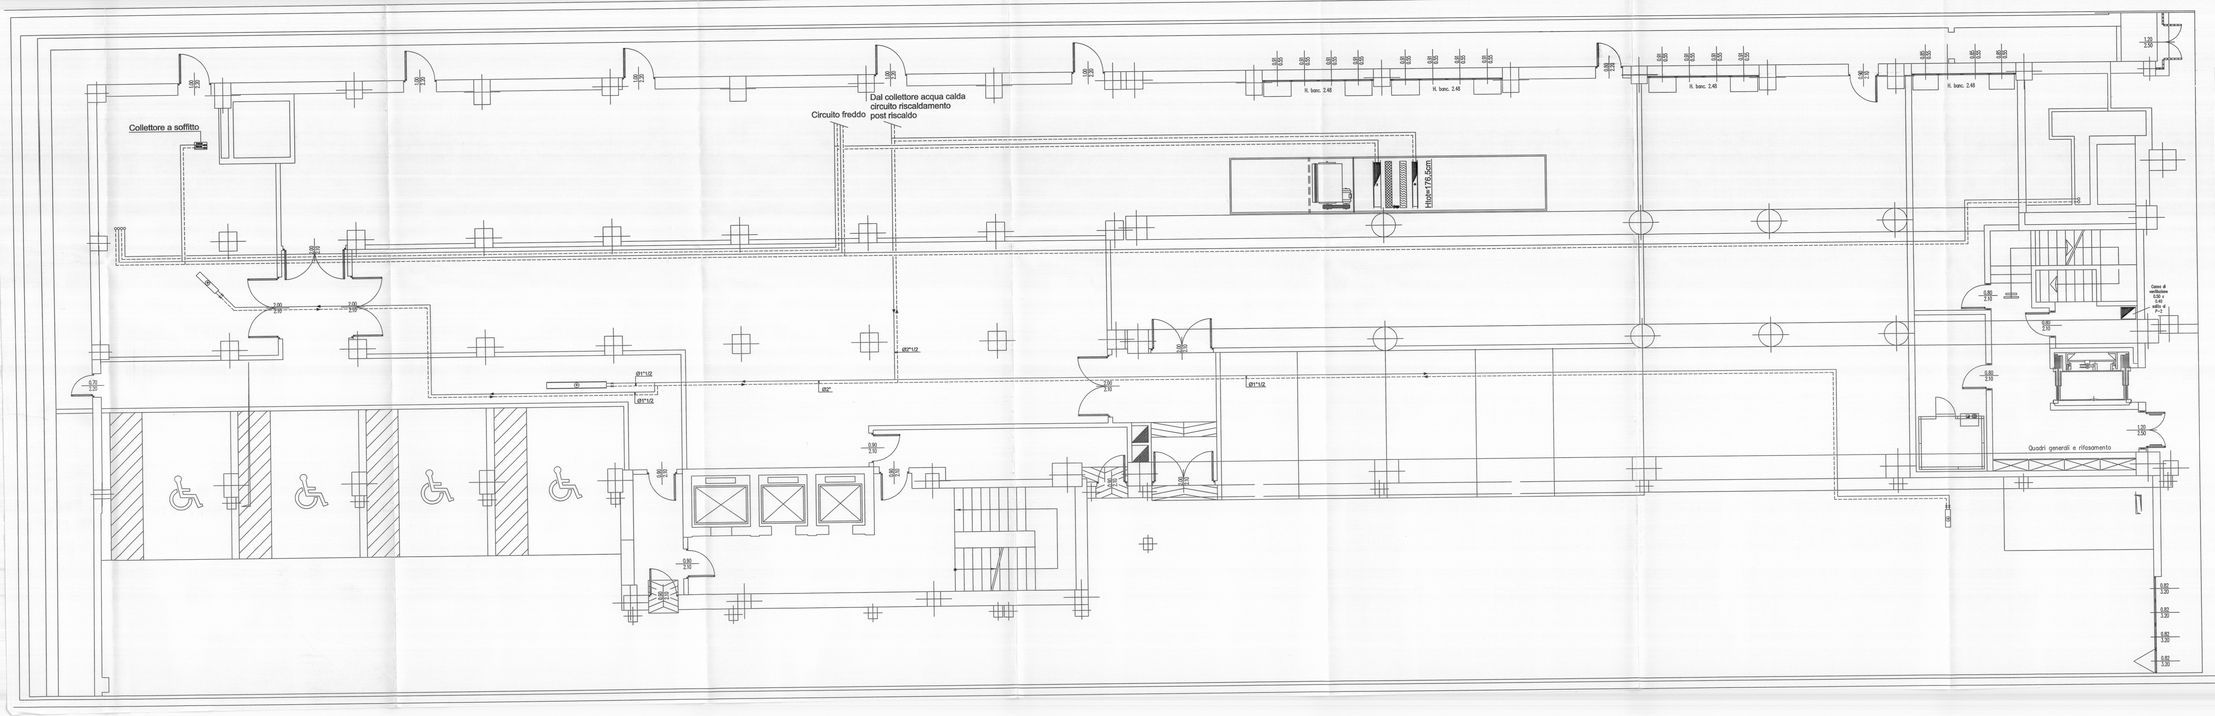

LEGENDA

- TUBAZIONE IN FERRO NERO TIPO MANNESMANN COIBENTATO SECONDO LA NORMATIVA VIGENTE CON ISOLANTE A CELLULE CHIUSE
- BATTERIA DI POST-RISCALDO (PER I DATI TECNICI FARE RIFERIMENTO ALLA TAVOLA CON LA SCHEDA TECNICA DELL'UTA RISTORANTE)
- TUBAZIONE FREDDO IN RAME RICOTTO PREISOLATE, CON ISOLANTE A CELLULE CHIUSE SPESS.>6mm CORRENTI A SOFFITTO
- TUBAZIONE CALDO IN RAME RICOTTO PREISOLATE, CON ISOLANTE A CELLULE CHIUSE SPESS.>6mm CORRENTI A SOFFITTO
- COLLETTORE DI DISTRIBUZIONE A SOFFITTO

PROGETTISTA E D.D.LL.
ROBERTO DAL DEGAN
ARCHITETTO
VIA MAGENTA, 36 -10128 Torino - Tel. 011-538.300

COMMITTENTE:
TORINO 2006 OLIMPIC GAMES
Organizing Commettee for the XX Olympic Games Torino 2006
via Nizza 262/58 - 10126 Torino

TIPO di LAVORO:
Manutenzione straordinaria del fabbricato sito in Torino, C.so Novara n.96

TAVOLA: IMPIANTO DI RISCALDAMENTO
Realizzazione ristorante aziendale - Piano Interrato

TAV.: AS-BUILT 12 — TERMICO-INTERRATO
SCALA: 1:50
DATA: 26.11.2003
AGGIORNAMENTI:

PROGETTISTA E D.D.LL. IMPIANTI TERMO-MECCANICI
simtec engineering
Engelhalm, Genolhac, Rivalino Lenzi
Impianti tecnologici civili ed industriali
C.so MONCALVO 49 - 10129 TORINO 55 (i-del) info@simtec.it
Tel. 011 / 58.05.977 - 58.05.981
Fax 011/560.60.730 - P.IVA 07908570017

PROGETTISTA E D.D.LL. IMPIANTI ELETTRICI
STUDIO ELETTRA
dott. ing. ROBERTO CAPIZZI
VIA MAPPANO, 81 - 10070 MAPPANO (TO)
TEL. - telefax 011 / 92.66.412 - P. IVA 08.824.0
email: capizzi@everyday.com

PROGETTISTA E D.D.LL. PER LA RISTORAZIONE
STUDIO BALETTI
DANTE BALETTI - ARCHITETTO
10098 San Mauro to (Torino) - Via Po 10
Telefono e Fax 011-8225.76 Cell. 347 77 88
C.F. BLT DNT 62M07 L219Z - P.IVA 07 BLT
ORT 10125 087857 - P. IVA 03886 0701

IMPRESA ESECUTRICE
LICIS
Lavorazione Impianti Condizionamento Termici Idrici Sanitari
Corso SOMMELLER,17 10128 – TORINO TEL.011/56.83.656–FAX 011/56.83.542