

05					
04					
03					
02					
01	28/01/2011	AS-BUILT	F.M.	S.L.	C.R.
00	MAGGIO 2005	EMISSIONE	/	/	/
Rev.	Data	Descrizione	Disegnato	Verificato	Approvato

Installatore:

G.R. IMPIANTI S.R.L. TORINO
 VIA SETTE COMUNI 36 TEL 011/3032009
 FAX 011/3035856 www.grimpianti.com

Cliente:

IRIDE SERVIZI

Proprietà:


 **CITTA' DI TORINO**

Descrizione:
 INSTALLAZIONE DI TORRETTI A PAVIMENTO
 PRESSO STABILE DI
 VIA BOLOGNA N° 74 - TORINO

Ns. Commessa 050/09/CS
 Vs. Commessa 0DL 3876064
 Disegno n. 050/09/DS01
 Rev. 01
 Scale / Plot 1:10

E' VIETATO, anche in forza degli articoli 2584 e seguenti C.C. - R.D. 21 luglio 1942 n.ro 929, articolo 16 seguenti nonché R.D. 29 luglio 1939 n.ro 1127, rammostrare, copiare o comunque diffondere il presente disegno. La Soc. G.R. Impianti s.r.l. si riserva il diritto di procedere a termini degli articoli 923 e 173 c.P. contro eventuali contraventori a tale divieto.

LOCALI MODIFICA PRESE F.M.

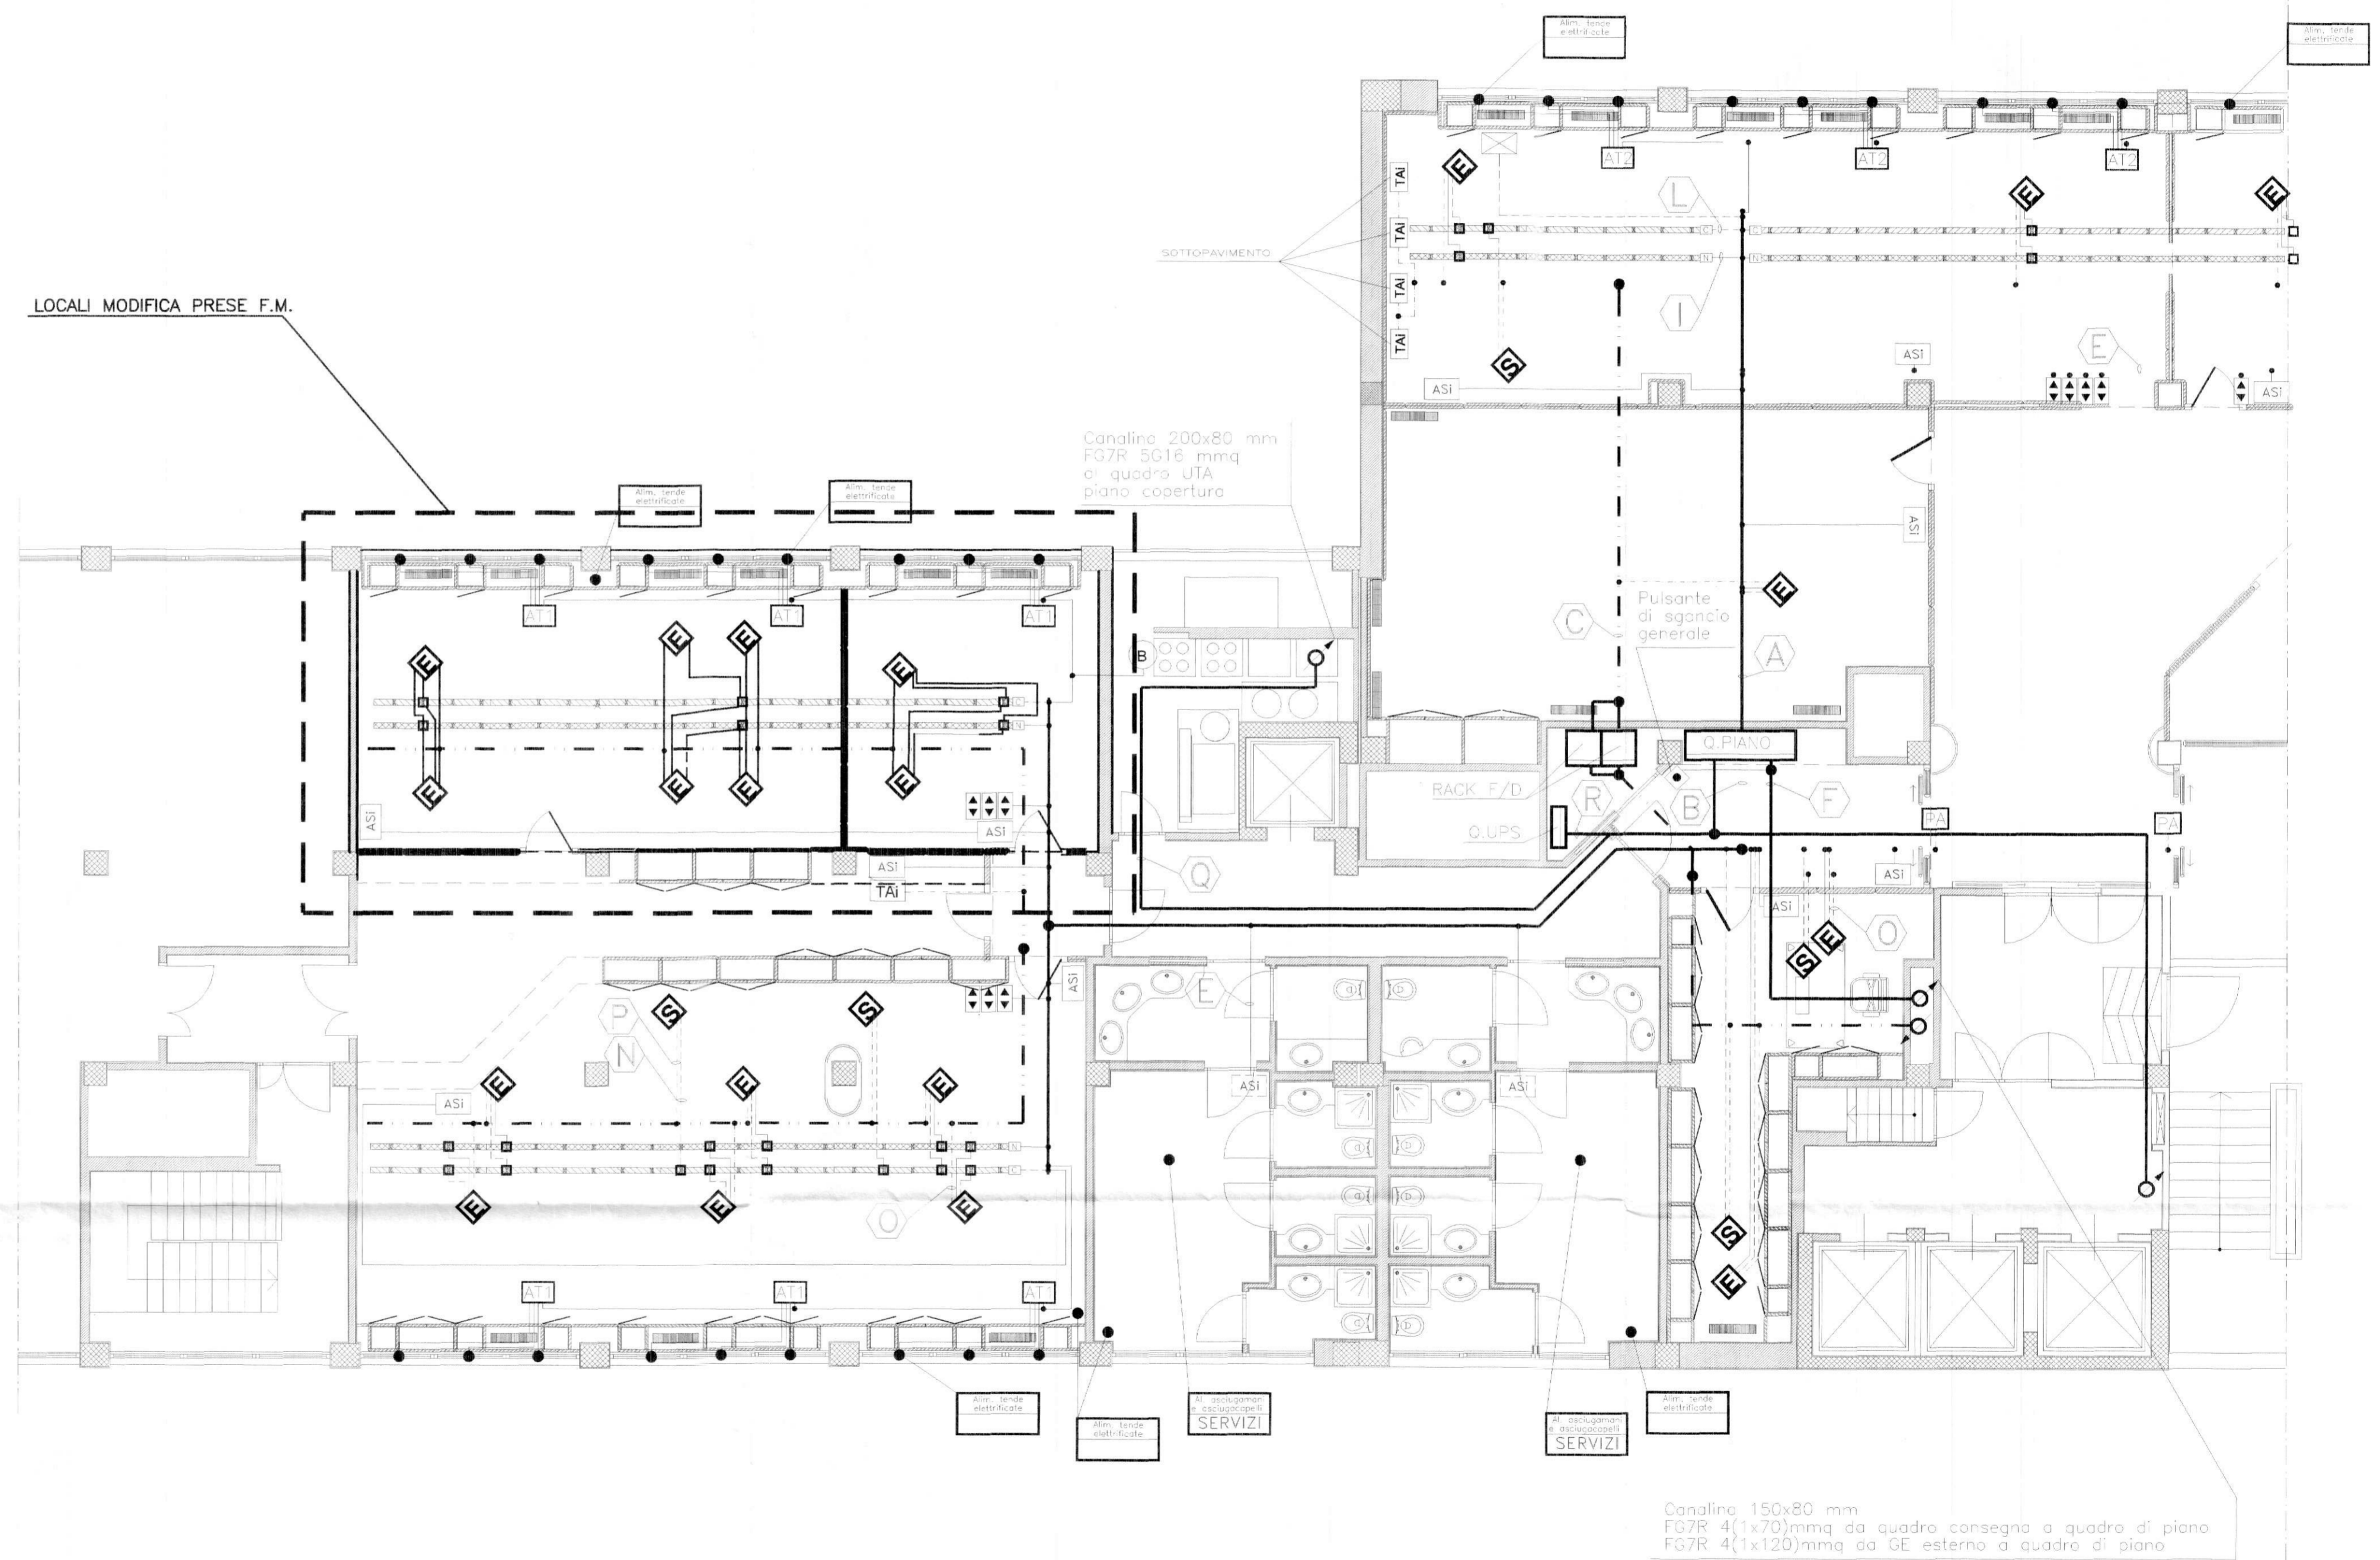

Canalina 150x80 mm
 FG7R 4(1x70)mmq da quadro consegna a quadro di piano
 FG7R 4(1x120)mmq da GE esterno a quadro di piano