





IRIDE
 1371
 N. 1371

PIANTA CHIAVE

NOTA:

L'IMPIANTO INDICATO IN QUESTA TAVOLA NON È STATO REALIZZATO DA COIL
 IN ALCUNI DISegni "AS BUILT" RACCHIUSE NELLE INVOLUETTE
 SONO INDICATE LE PARTI DI IMPIANTO REALIZZATE DA COIL

PROGETTO	AS BUILT	DATA	13/09/09	SCALE	1:31A
CLIENTE	IRIDE SERVIZI	PROGETTO	13/09/09	SCALE	1:31A
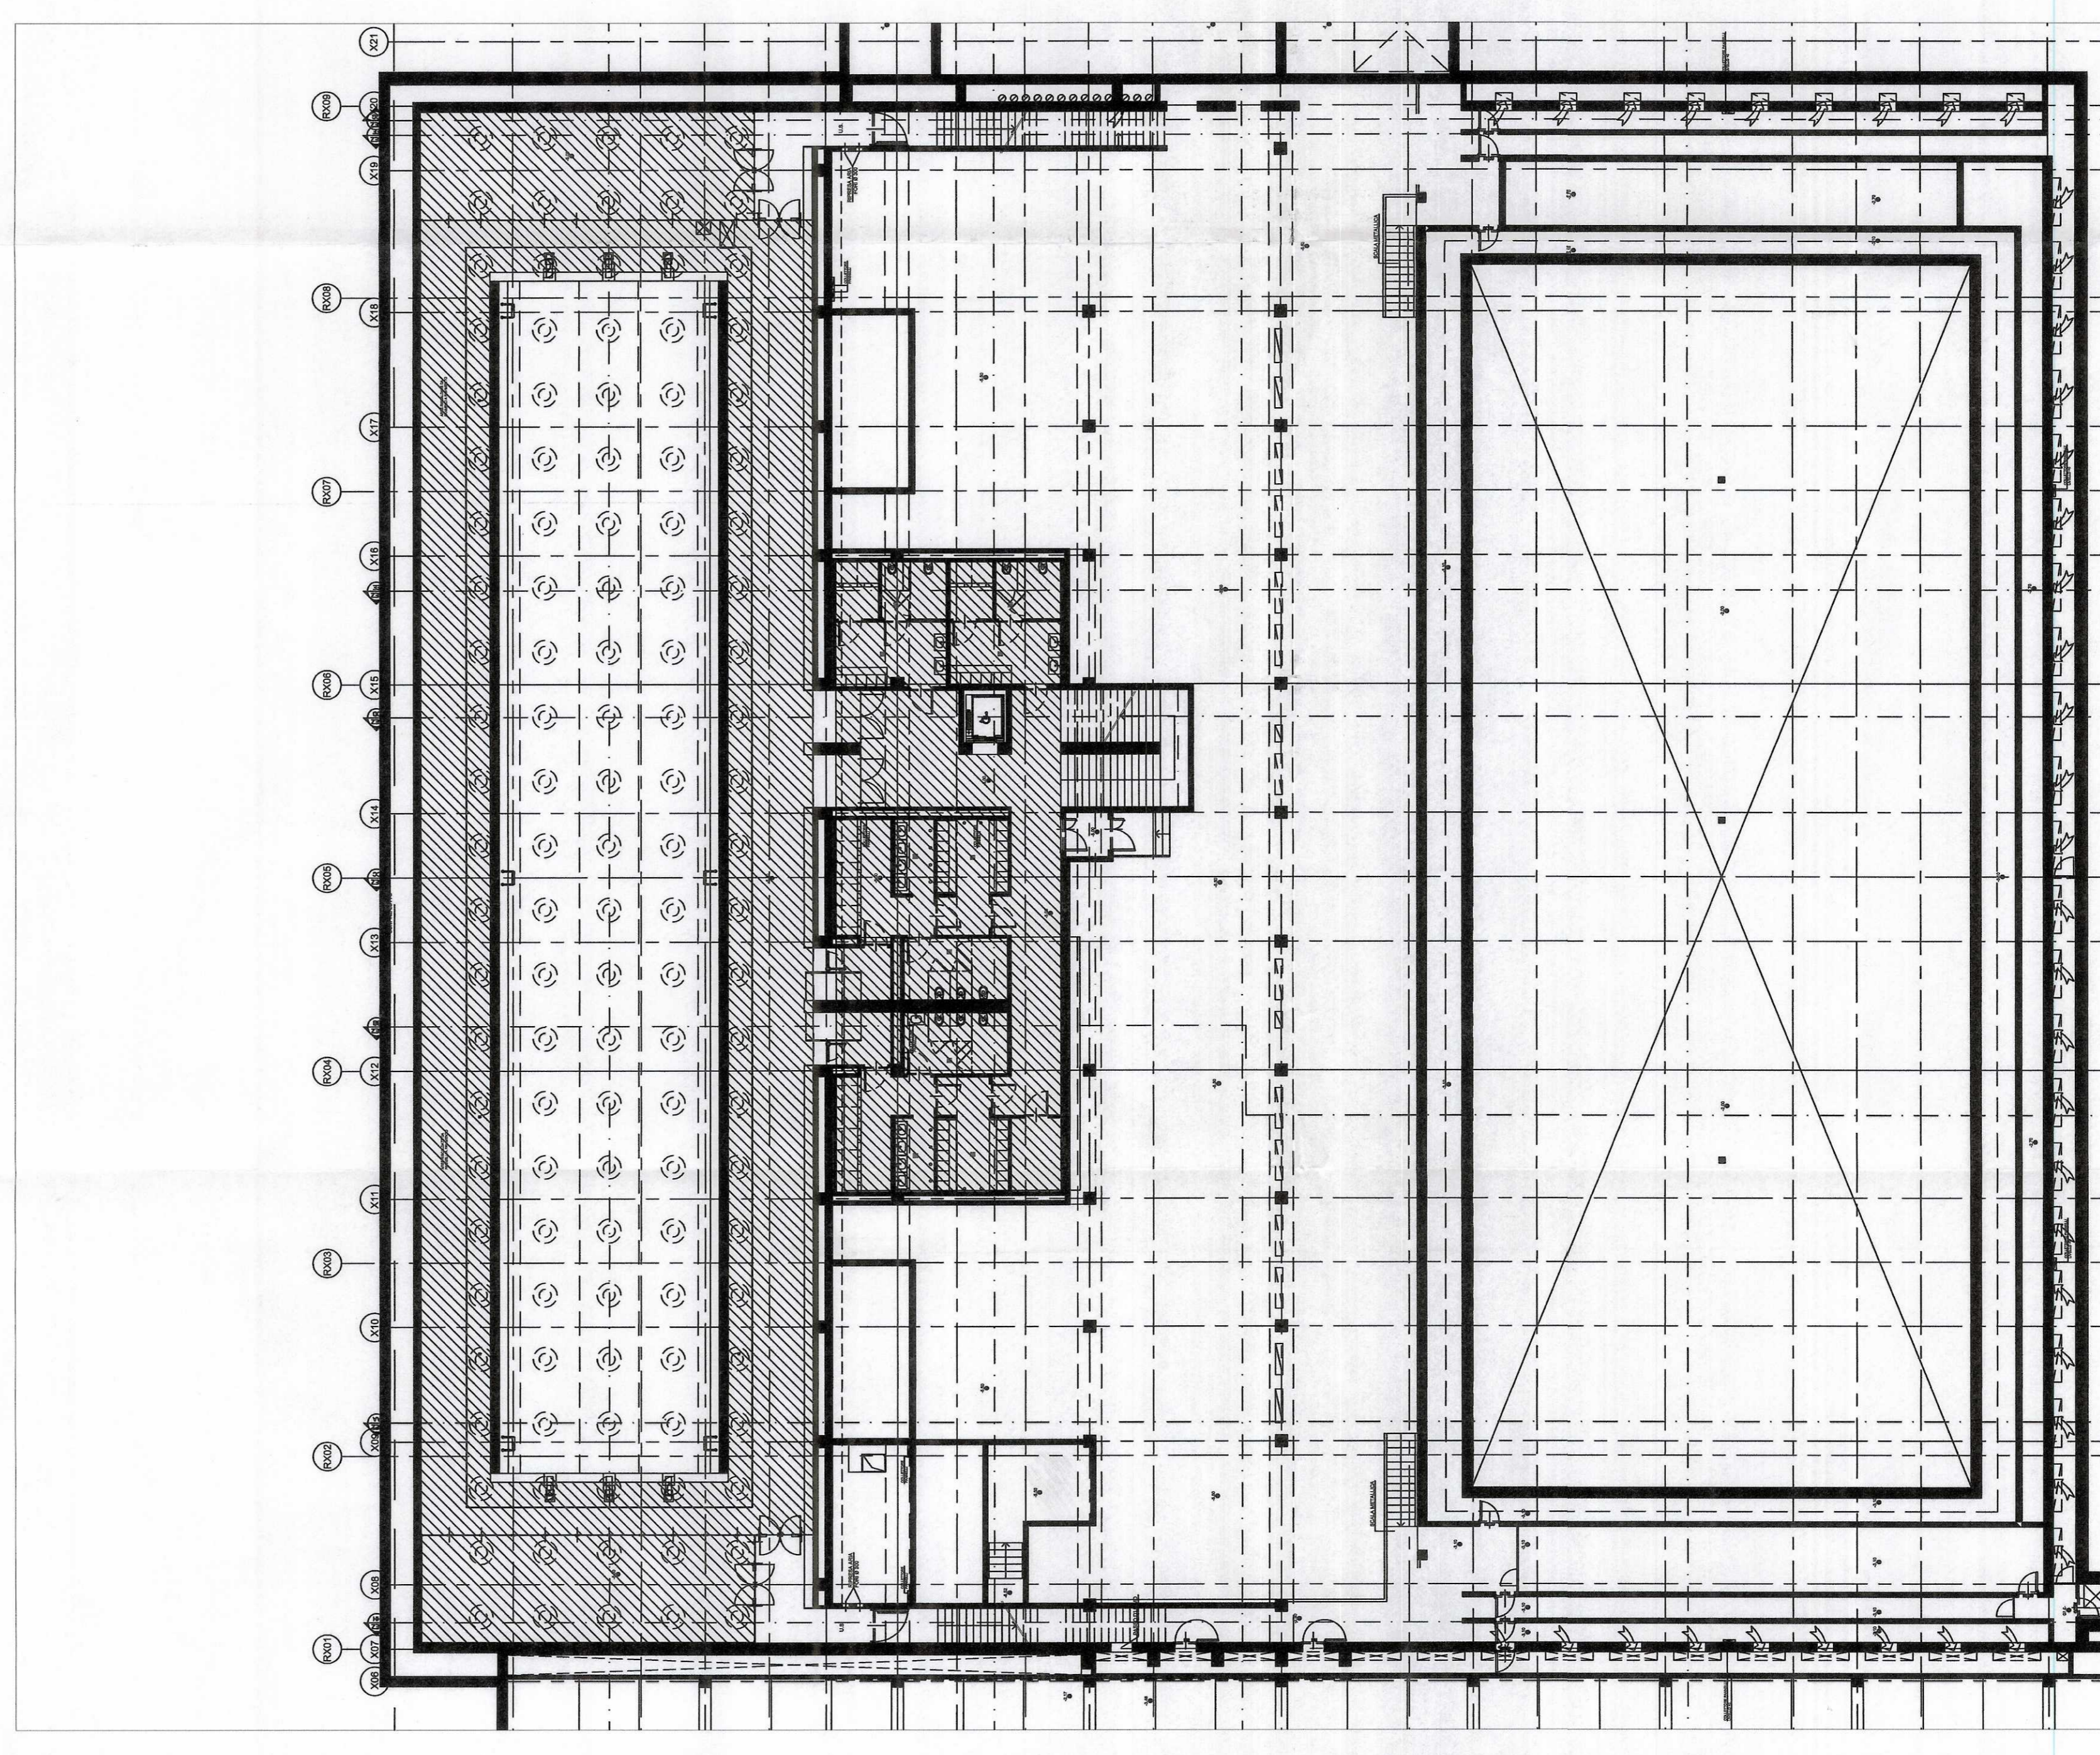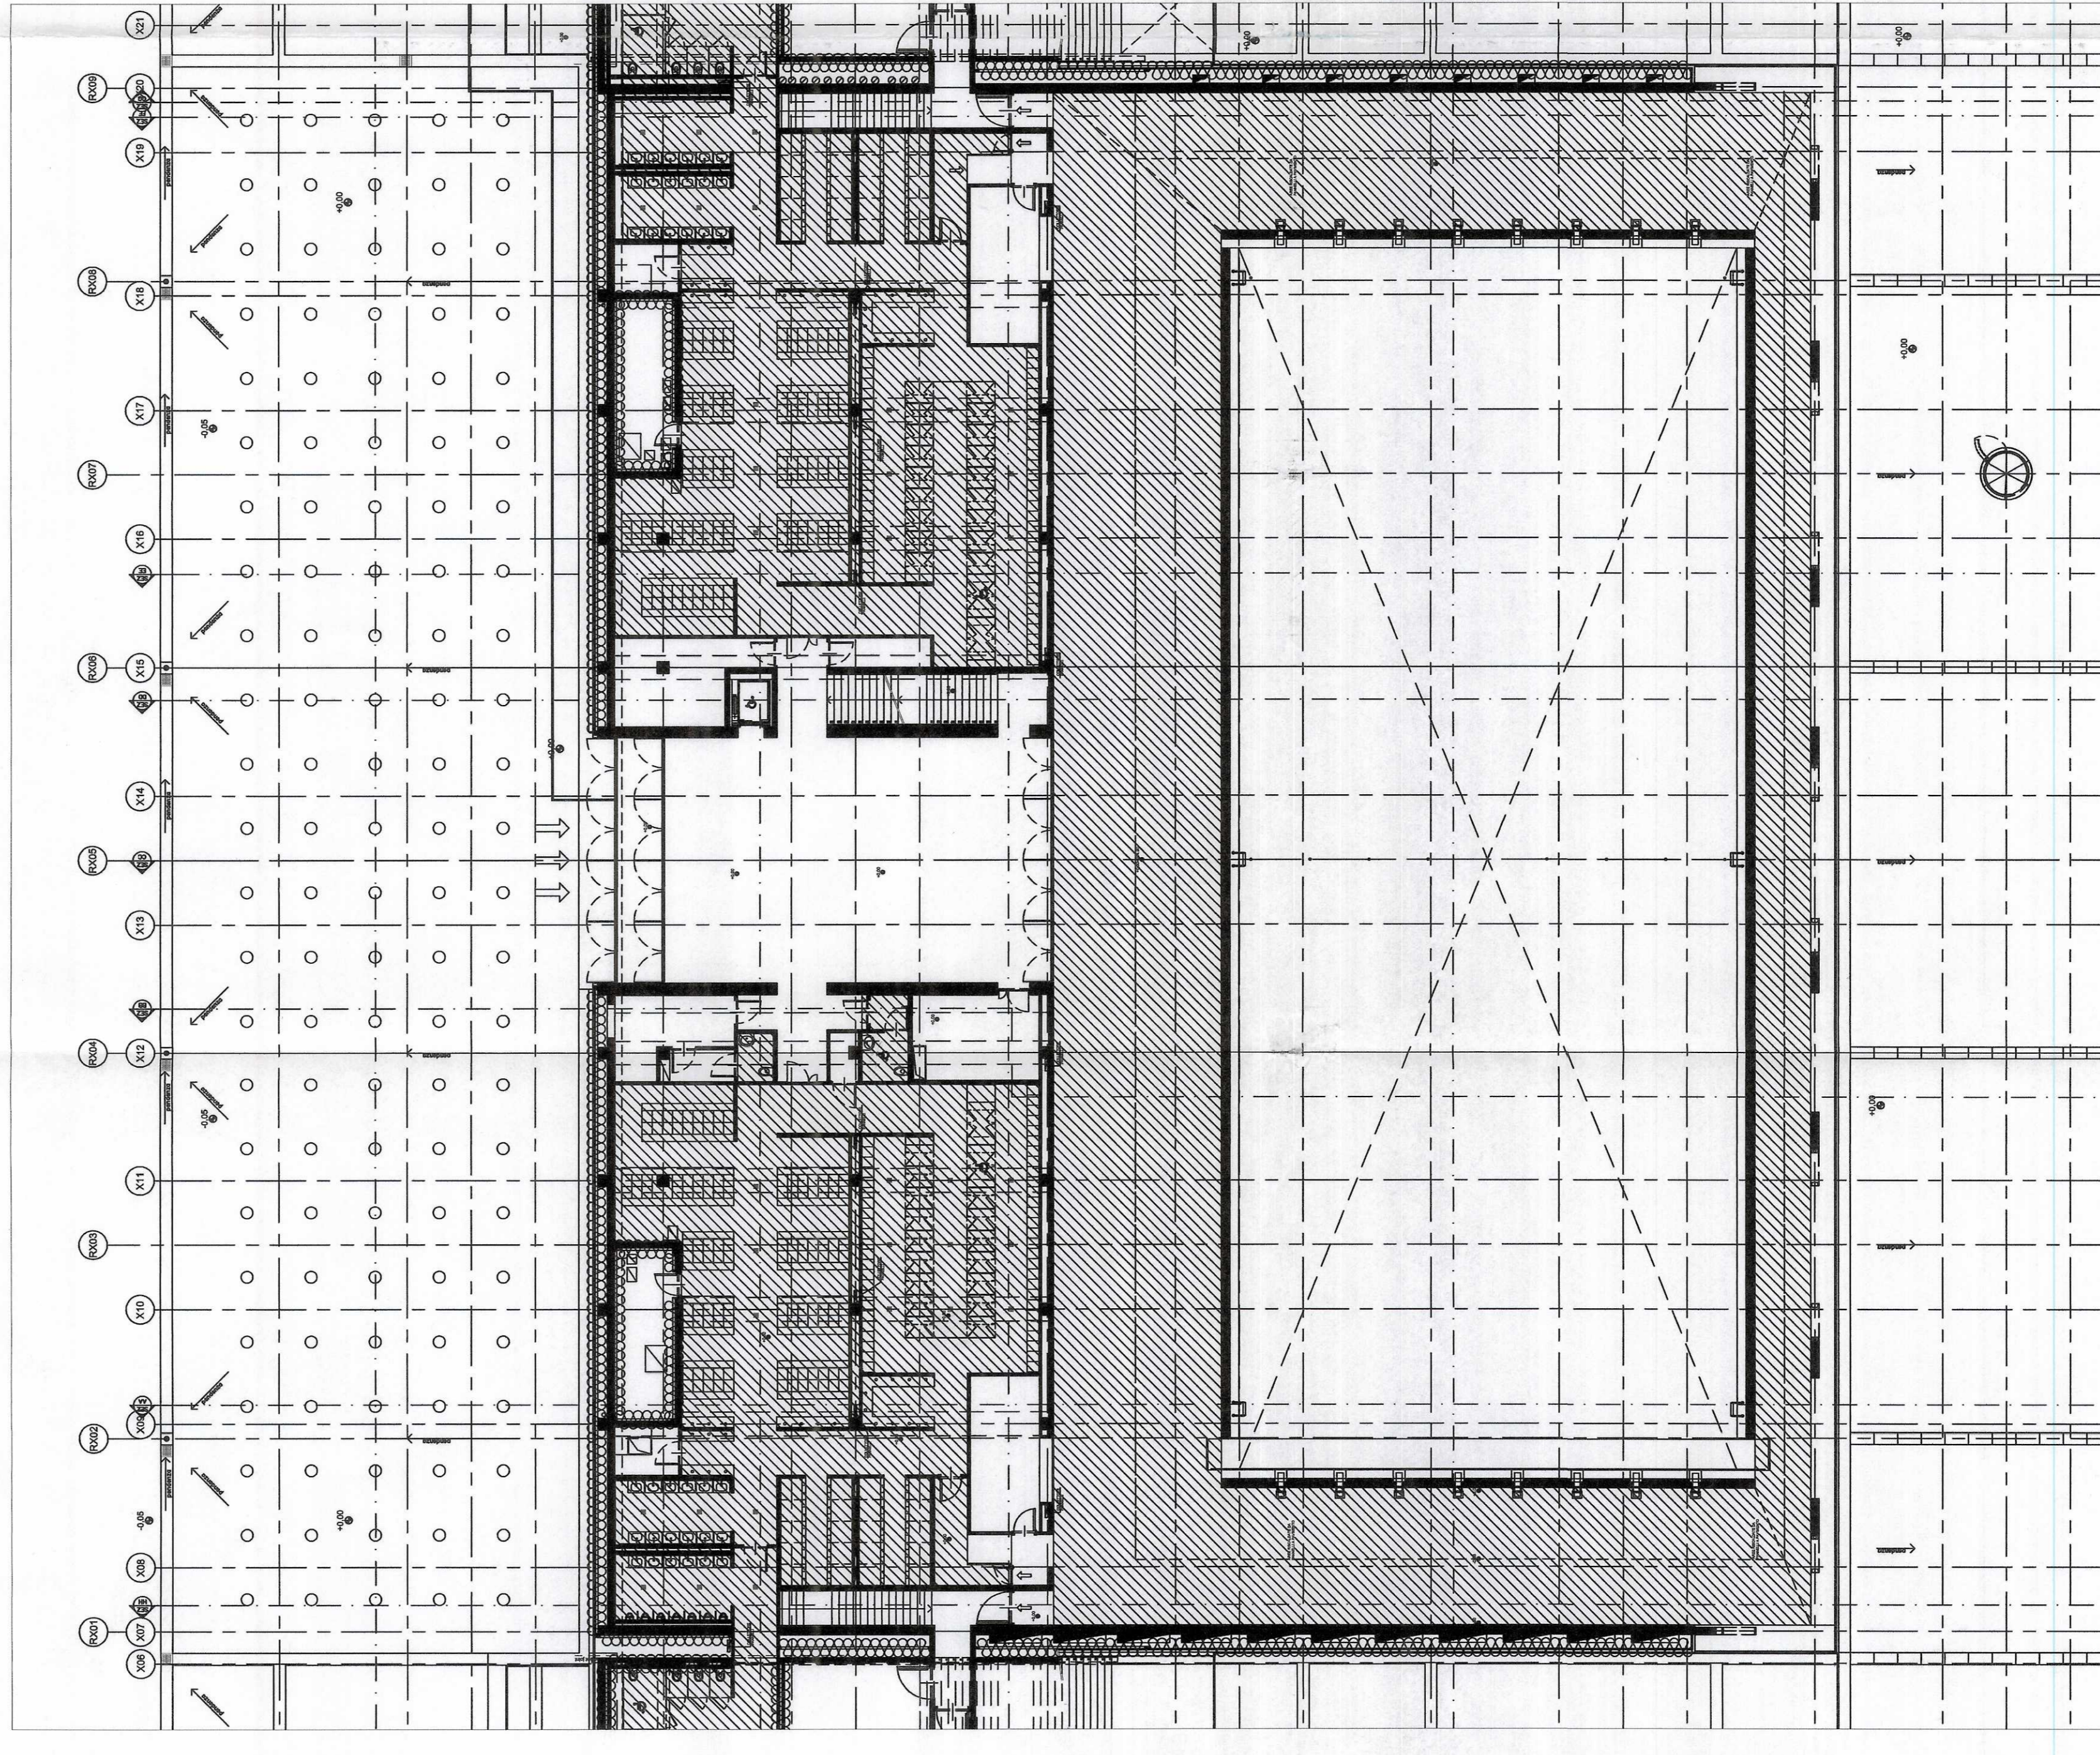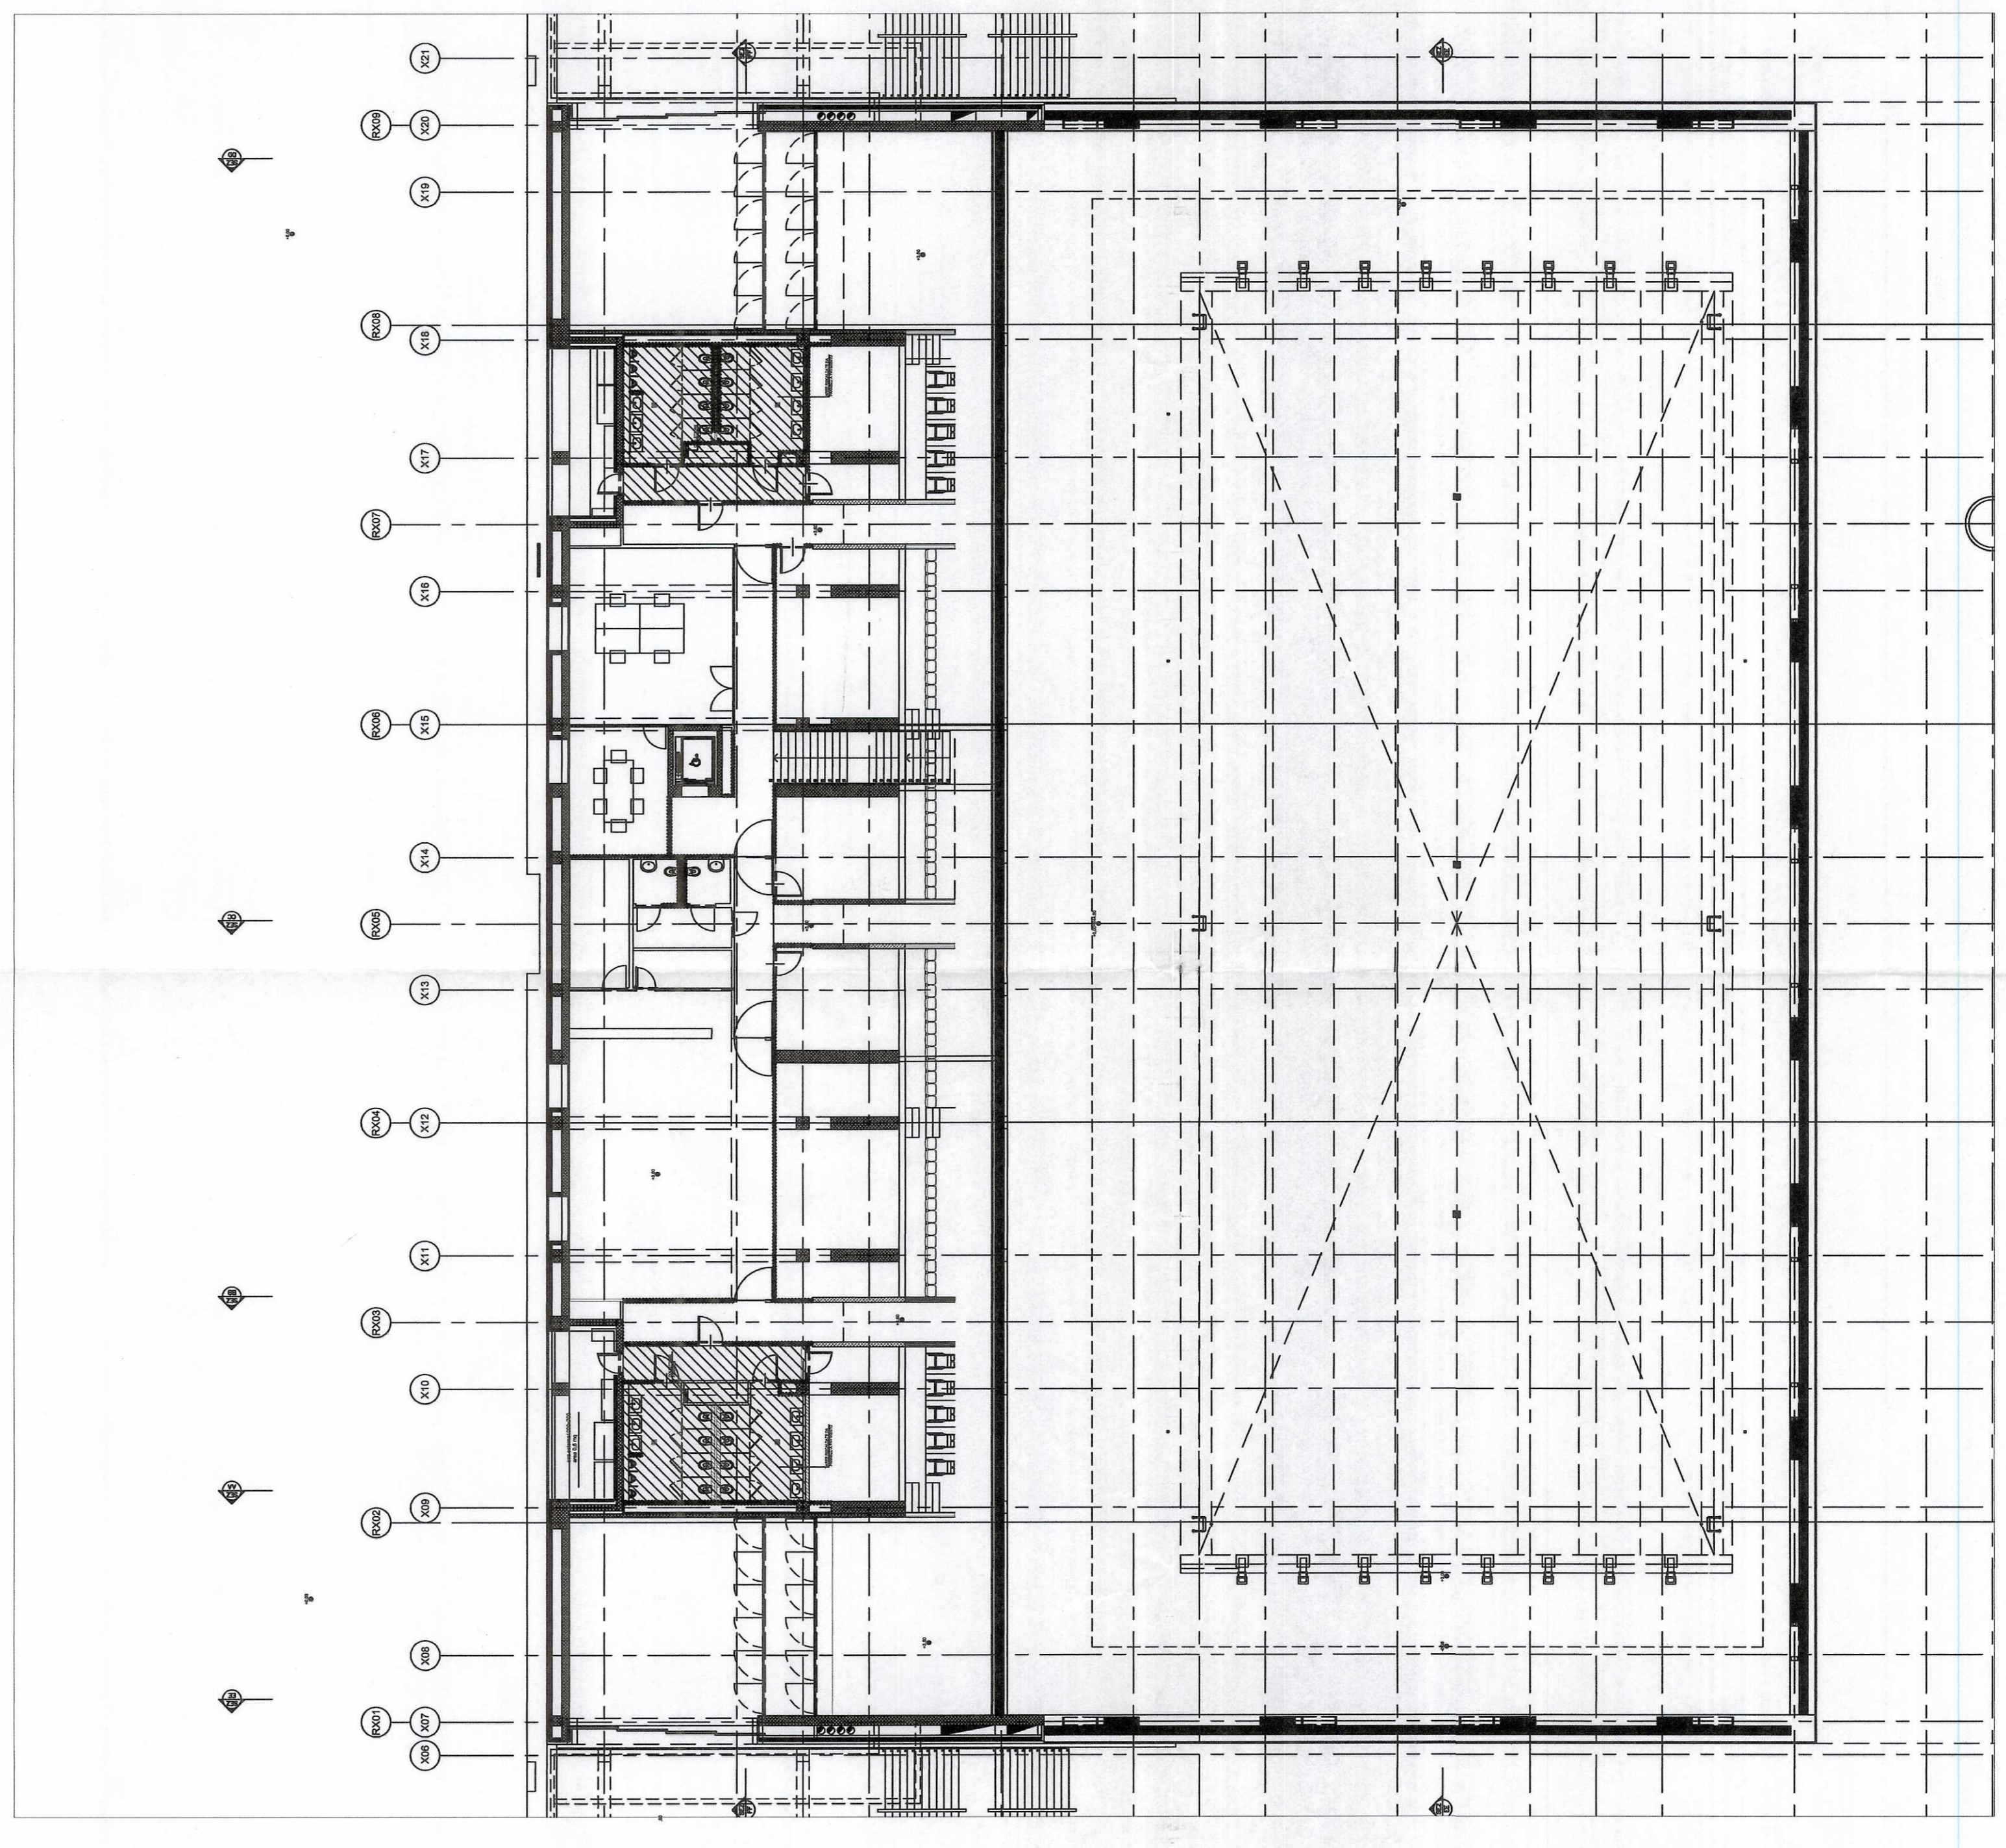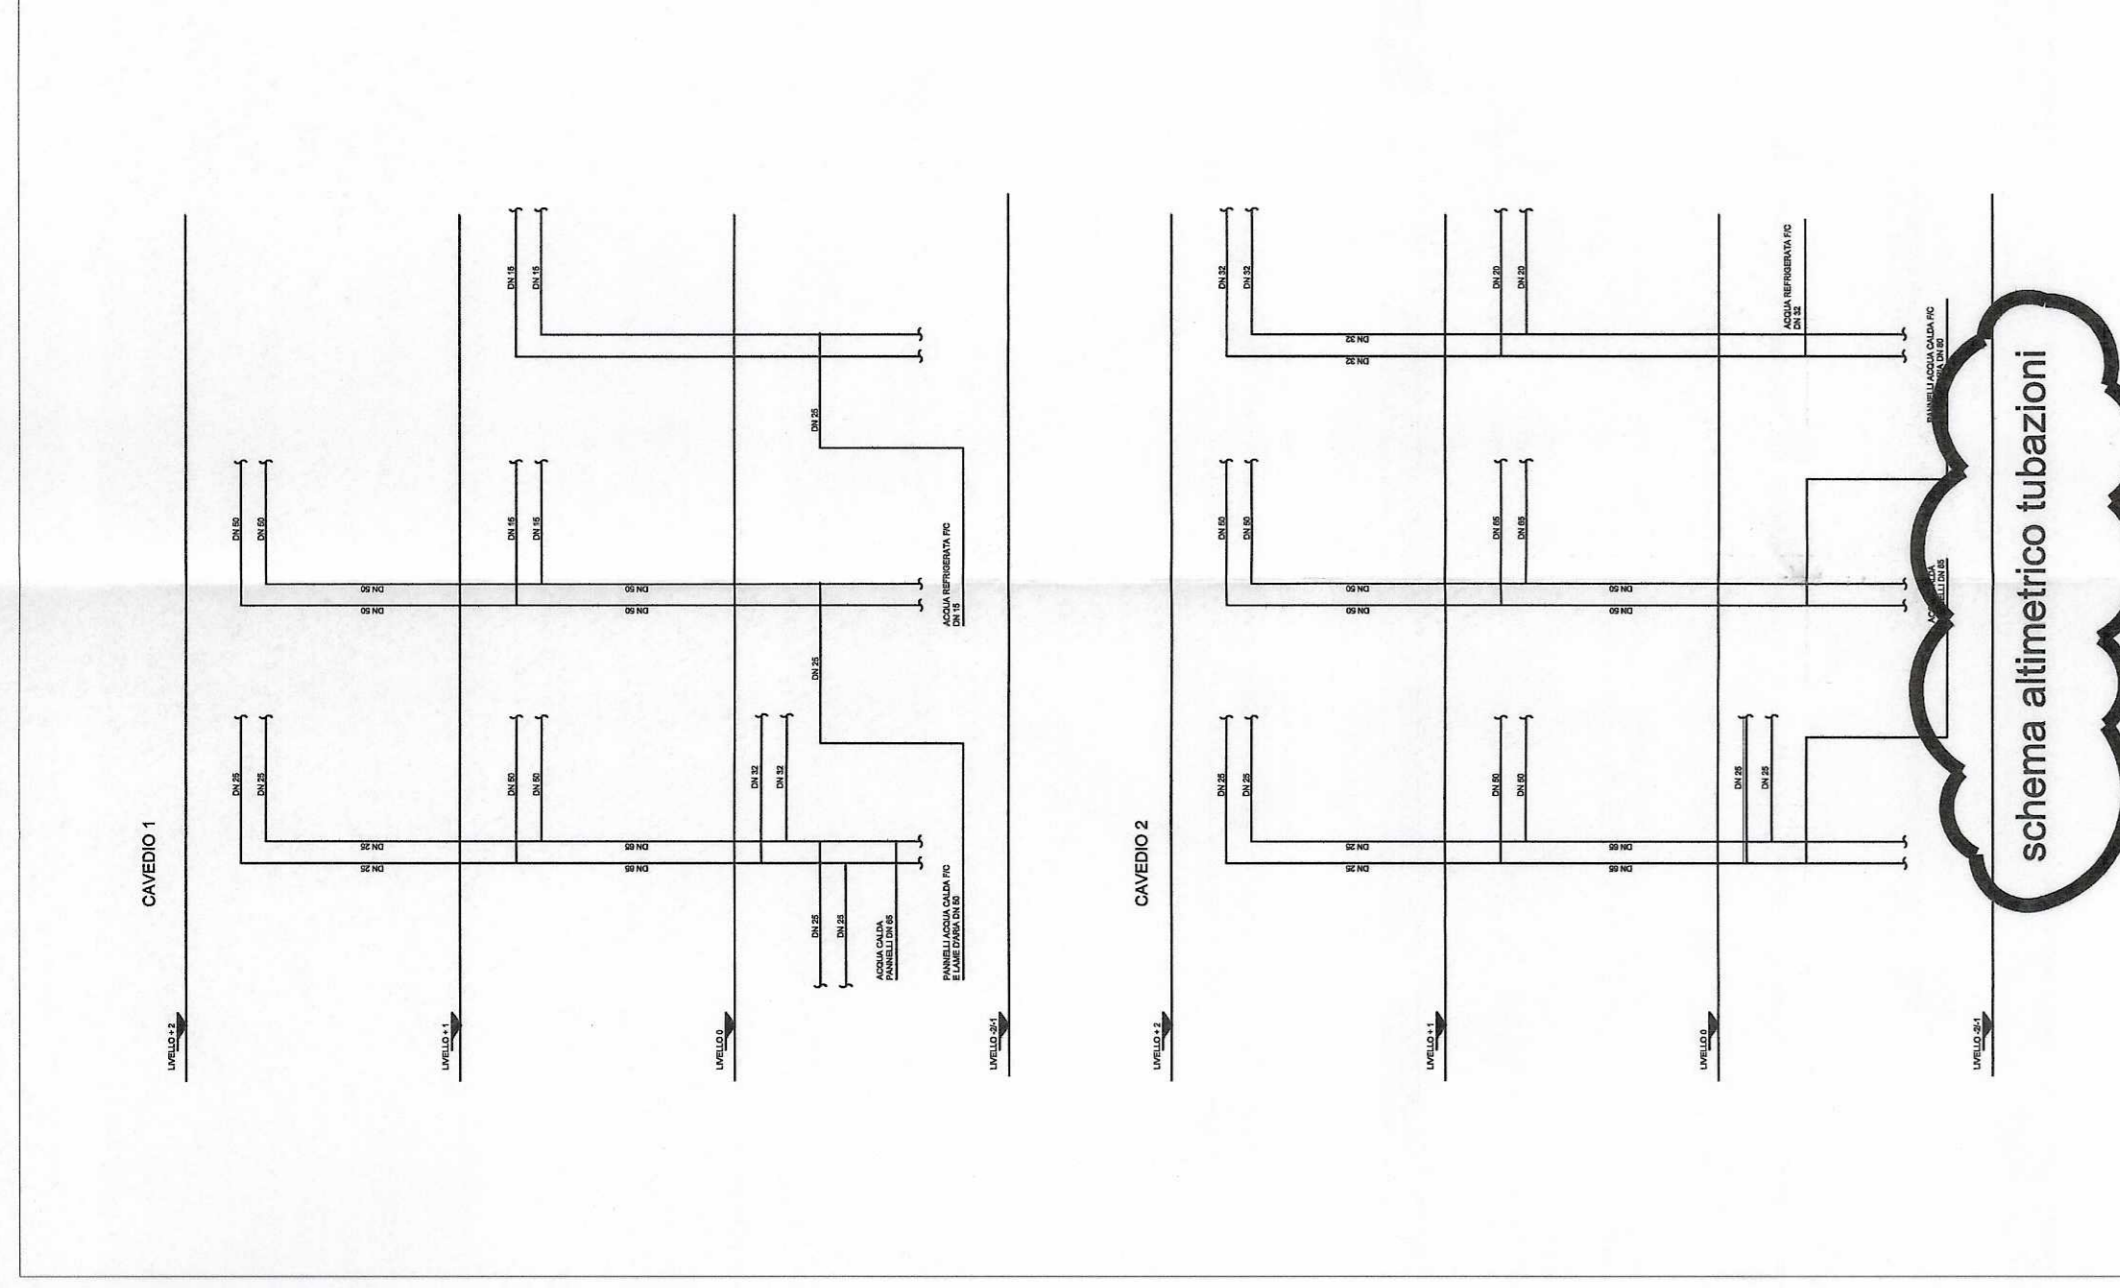

LIVELLO +1

LIVELLO 0

LIVELLO -1