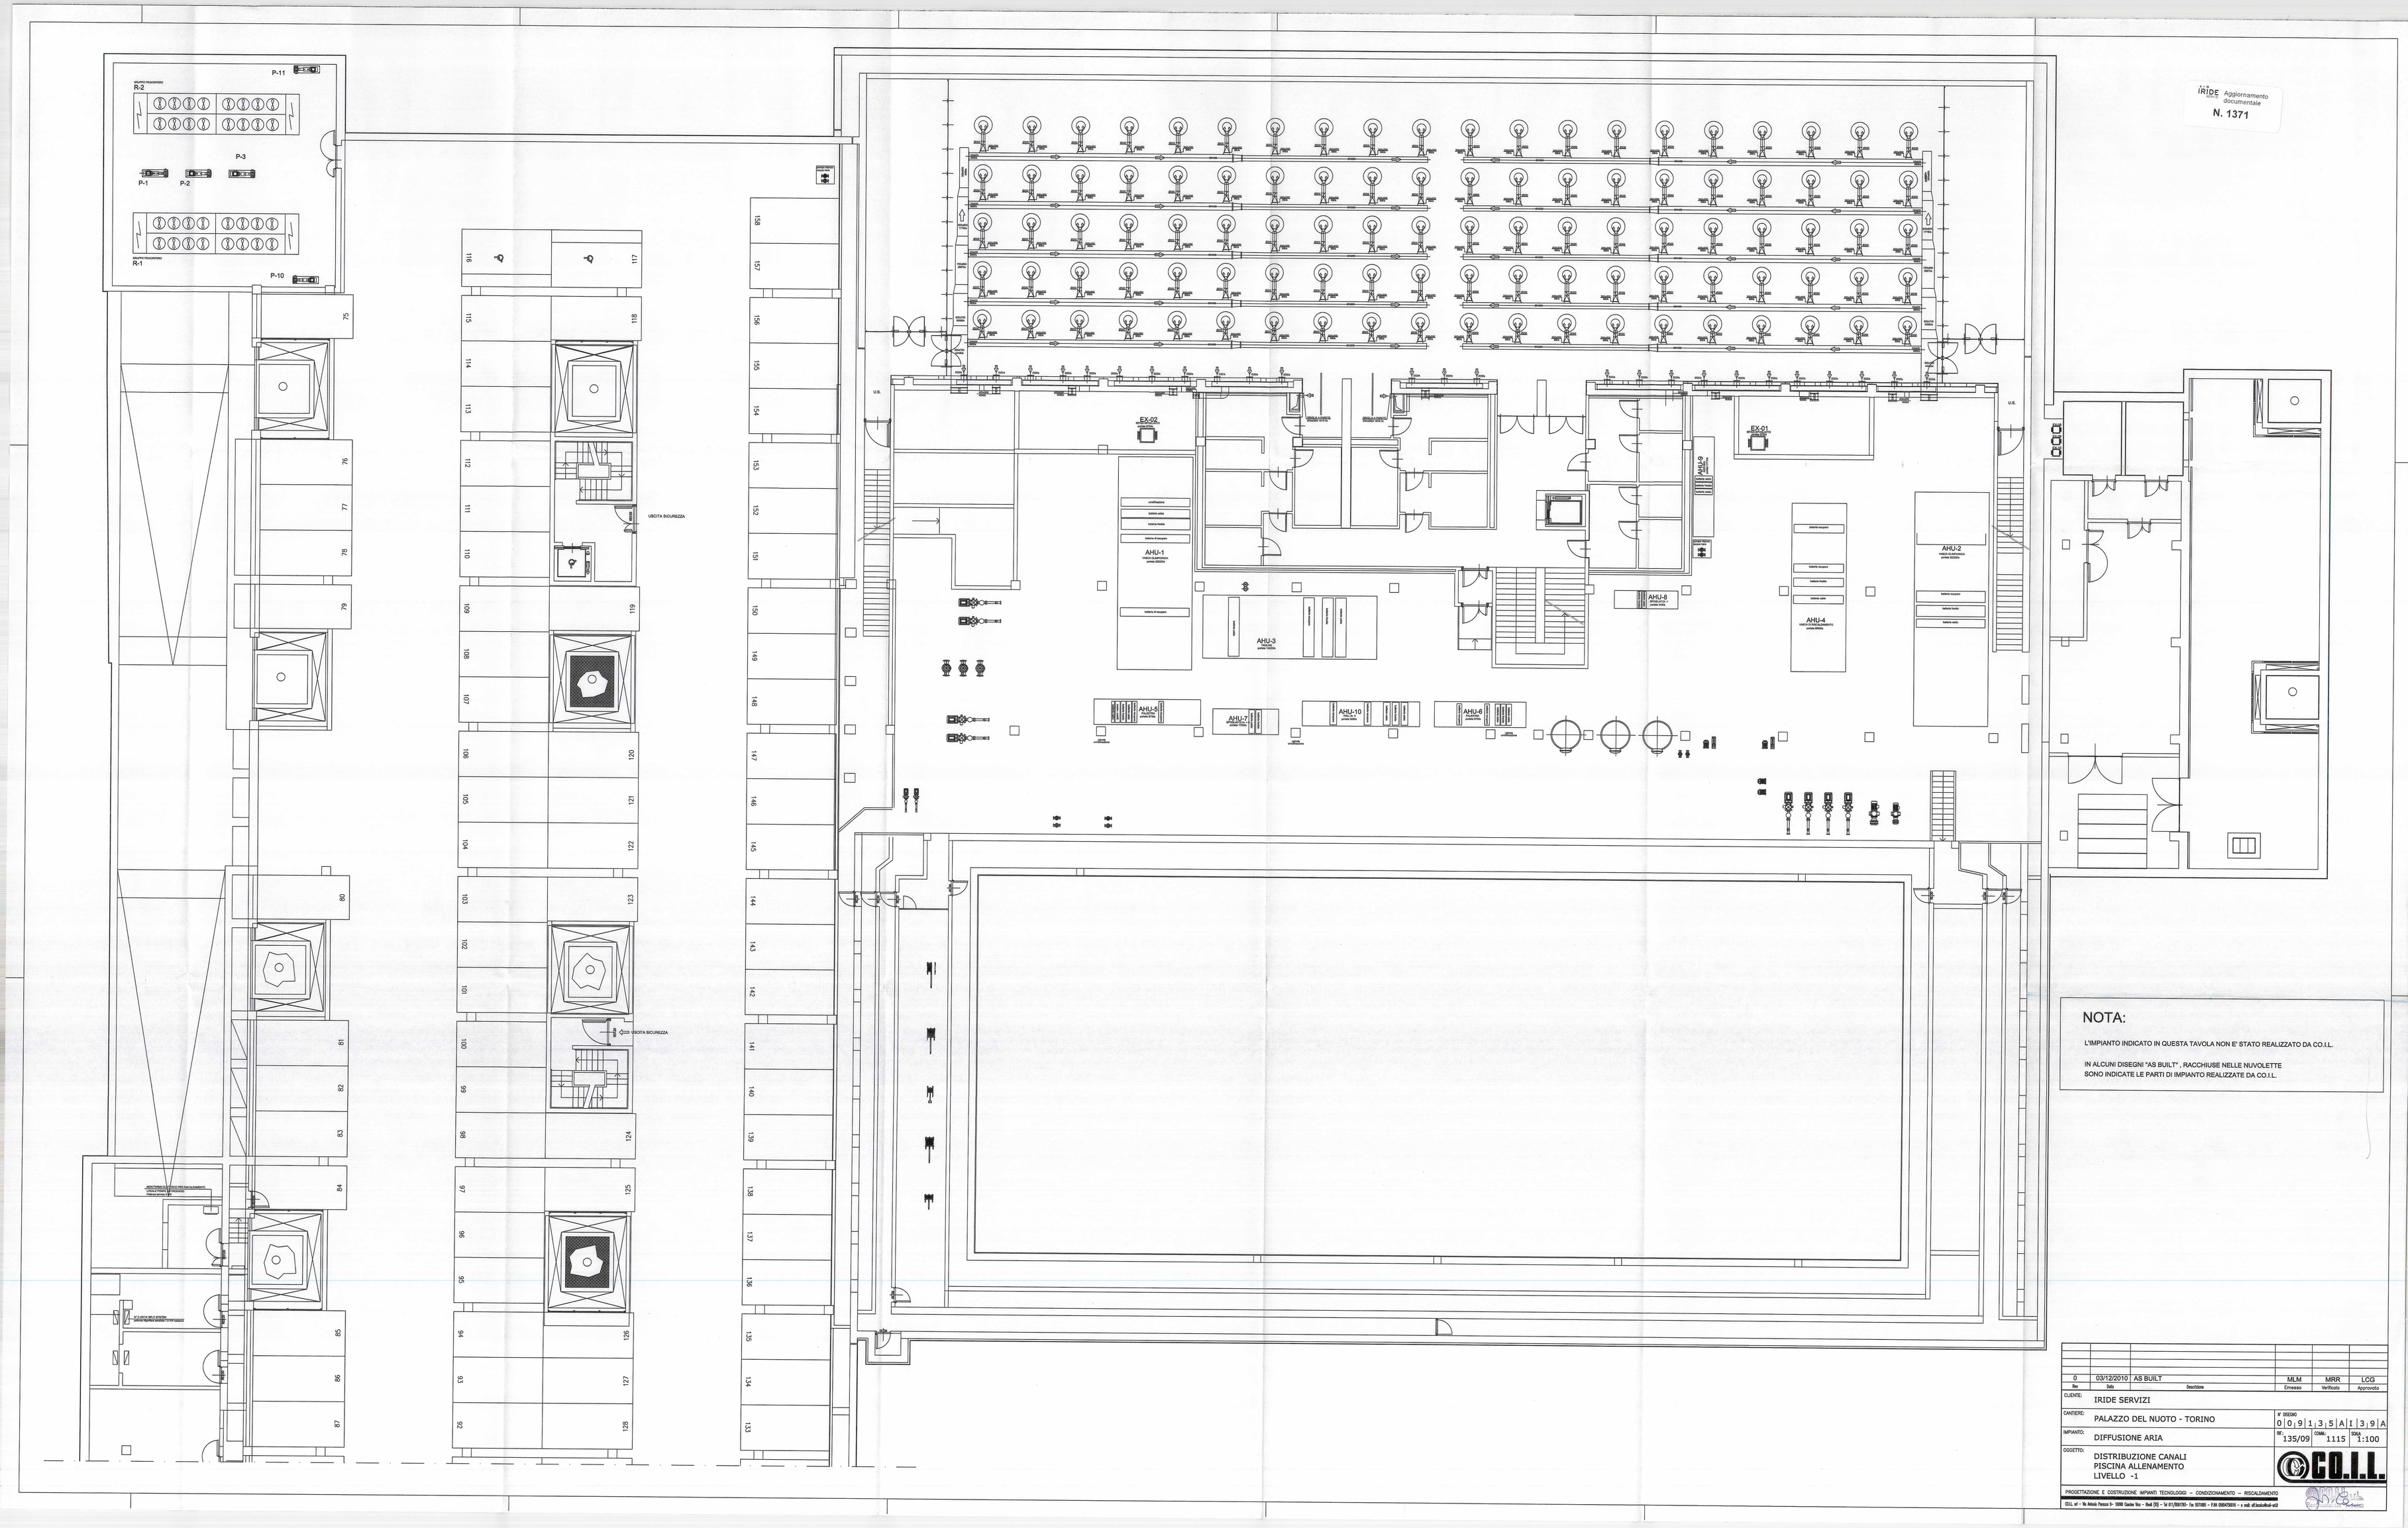

IRIDE Aggiornamento documentale
N. 1371

NOTA:

L'IMPIANTO INDICATO IN QUESTA TAVOLA NON E' STATO REALIZZATO DA CO.I.L.

IN ALCUNI DISEGNI "AS BUILT" , RACCHIUSE NELLE NUVOLETTE
SONO INDICATE LE PARTI DI IMPIANTO REALIZZATE DA CO.I.L.

Rev	Data	Descrizione	Emesso	Verificato	Approvato
0	03/12/2010	AS BUILT	MLM	MRR	LCG

CLIENTE: IRIDE SERVIZI

CANTIERE: PALAZZO DEL NUOTO - TORINO

N° DISEGNO: 0 0 9 1 3 5 A I 3 9 A

IMPIANTO: DIFFUSIONE ARIA

REF.: 135/09 COMM.: 1115 SCALA: 1:100

OGGETTO: DISTRIBUZIONE CANALI
PISCINA ALLENAMENTO
LIVELLO -1

CO.I.L.

PROGETTAZIONE E COSTRUZIONE IMPIANTI TECNOLOGICI – CONDIZIONAMENTO – RISCALDAMENTO

CO.I.L. srl – Via Antonio Pacinotti 9 - 10090 Cascine Vica – Rivoli (TO) – Tel 011/9597350 - Fax 9597085 – P.IVA 03654730018 – e-mail: info@coiliscalt-srl.it