ESPULSIONE ARIA AMBIENTE – CUCINA/LAVAGGIO/PREPARAZIONE – SALITA AL PIANO COPERTURA
A ESTRATTORE CASSONATO – DIM.CANALE 1700x700

PRESA ARIA ESTERNA – CTA CUCINA SALITA FINO A QUOTA +3.00mt DAL PIANO STRADALE
INSTALLAZIONE DI GRIGLIA ESTERNA IN ALLUMINIO ANODIZZATO – DIM. 900x700

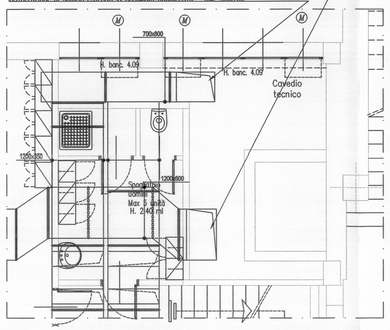

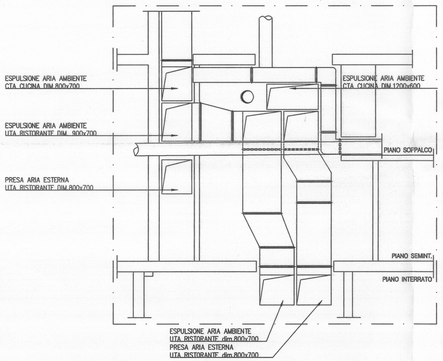

PRESA ARIA ESTERNA – UTA RISTORANTE SALITA FINO A QUOTA +3.00mt DAL PIANO STRADALE
INSTALLAZIONE DI GRIGLIE ESTERNA IN ALLUMINIO ANODIZZATO – DIM.800x700
ESPULSIONE ARIA AMBIENTE – UTA RISTORANTE SALITA FINO A QUOTA +6.00mt DAL PIANO STRADALE
INSTALLAZIONE DI GRIGLIA ESTERNA IN ALLUMINIO ANODIZZATO – DIM.1000x700

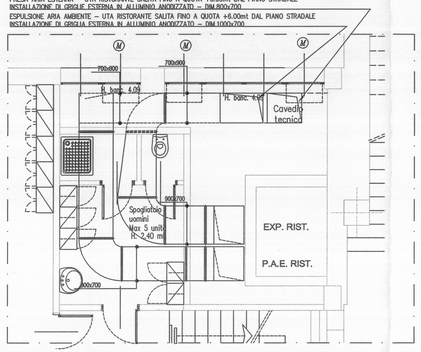

LEGENDA

- VALVOLA DI ESTRAZIONE ARIAIN ABS, DI TIPO CIRCOLARE, CORREDATA DI DISPOSITIVO DI REGOLAZIONE

TIPO	DIM. VALVOLA (mm)
A	Ø150

- CONDOTTO FLESSIBILE REALIZZATO MEDIANTE SPIRALE IN ACCIAIO ARMONICO COIBENTATO MEDIANTE TESSUTO IN FIBRE DI VETRO IMPREGNATE DI PVC _ESTRAZIONE ARIA NON COIBENTATO _MANDATA ARIA COIBENTATO
- CANALE IN LAMIERA ZINCATA COIBENTATO CON ISOLANTE A CELLULE CHIUSE, RIVESTIMENTO ESTERNO CON LAMIERINO IN ALLUMINIO (SOLO PER I TRATTI ESTERNI E/O A VISTA)(spess. da 8/10 a 12/10 mm a seconda della dimensioni)
- CANALE IN LAMIERA ZINCATA PER IMPIANTO DI RIPRESA ARIA (Spess. da 8/10 a 12/10 mm a seconda della dimensioni)
- DIFFUSORI RETTANGOLARI PER MANDATA ARIA , IN ALLUMINIO ANODIZZATO, COMPLETI DI SERRANDA DI TARATURA

TIPO	DIM.GRIGLIA (mm)	PORTATA (MC/H)
A	700x300	430 ÷ 1500

- S.T.F... SERRANDA TAGLIAFUOCO REI 120' COMPLETA DI INTERRUTTORE DI FINE CORSA E SERVOCOMANDO PER CHIUSURA/APERTURA

N.B. PREVEDERE COMU INDICATO L'INSTALLAZIONE DI SERRANDA TAGLIAFUOCO, CERTIFICATE SECONDO NORMATIVA VIGENTE, REALIZZATA IN ACCIAIO ZINCATO,NELL'ATTRAVERSAMENTO DELLA SOLETTA.

- GRIGLIE DI MANDATA E RIPRESA ARIA CON SEMPLICE FILE DI ALETTE FISSE, CORREDATA DI CONTROTELAIO, IN ALLUMINIO ANODIZZATO

TIPO	DIM. GRIGLIA (mm)
A	600x200

- GRIGLIA DI TRANSITO ARIA REALIZZATA IN PROFILATO ESTRUSO DI ALLUMINIO OSSIDATO ANODICAMENTE, PER MONTAGGIO SU PORTA E/O PARETE DIVISORIA, CON ALETTE FISSE, COMPLETA DI CORNICE E CONTROTELAIO

TIPO	DIM.GRIGLIA (mm)	PORTATA (MC/H)
a	200X100	20 ÷ 120
b	300X200	90 ÷ 500
c	400X200	120 ÷ 700

- S.R... SERRANDA DI REGOLAZIONE PROVVISTA DI SERVOCOMANDO ELETTRICO

CAPPA H.V.A. INOX 304 CP 1200 x 1200 x 350

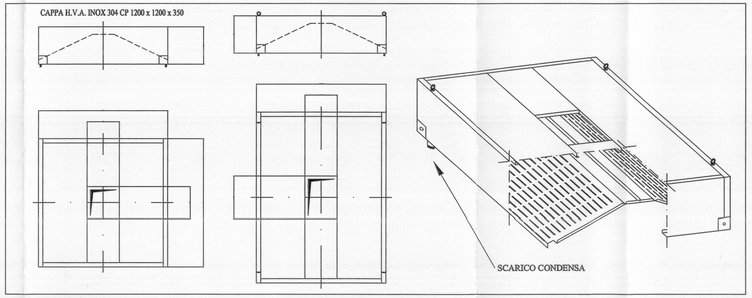

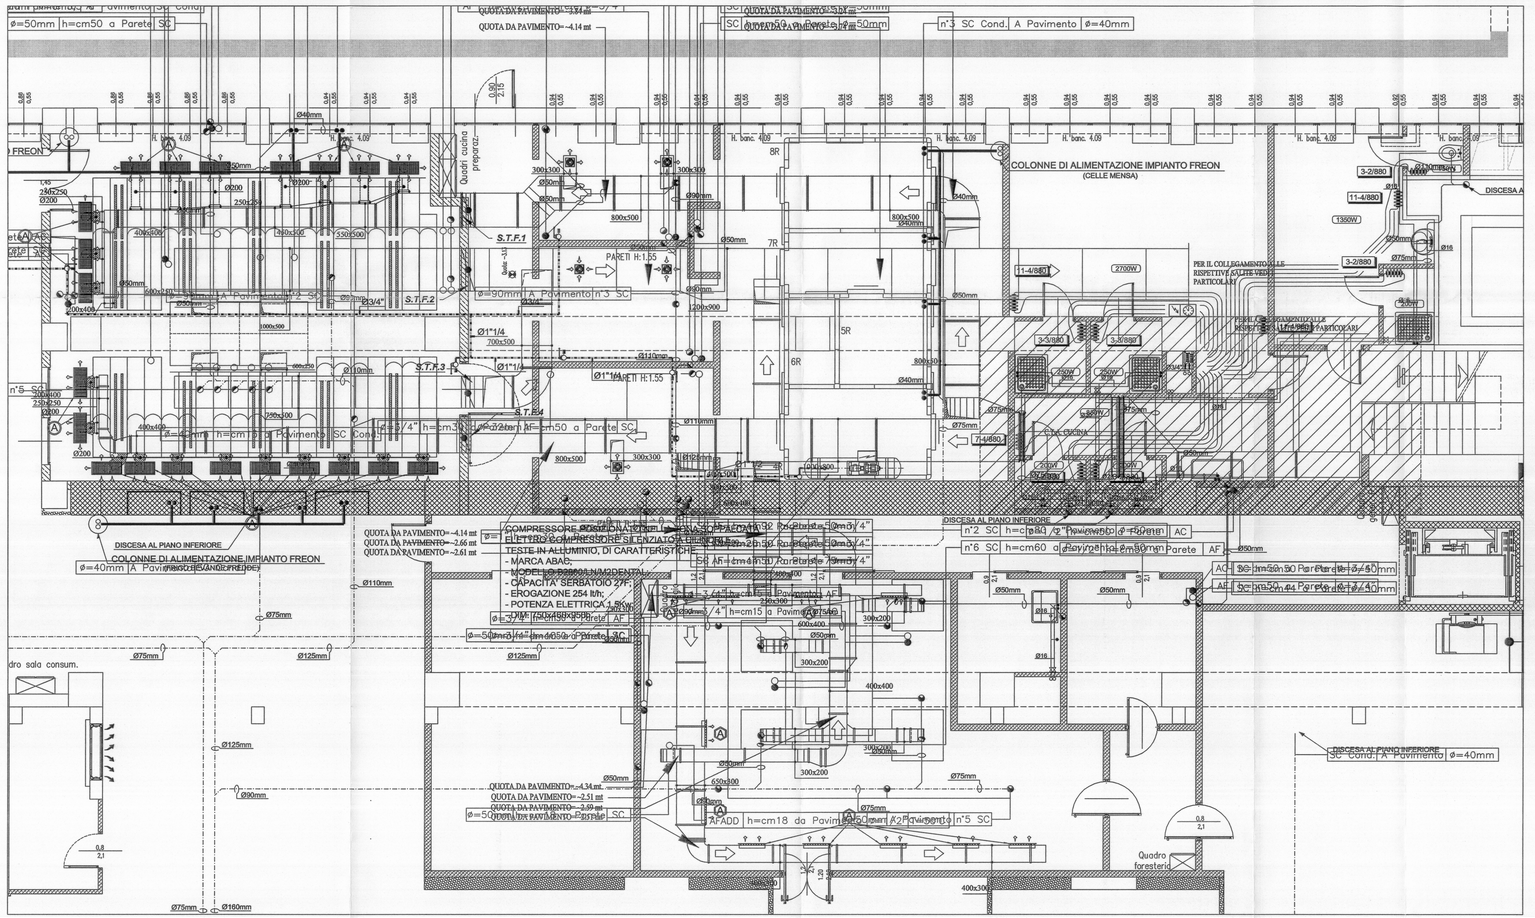

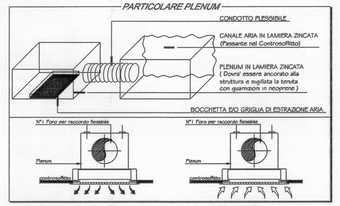

PROGETTISTA E DD.LL.

ROBERTO DAL DEGAN
ARCHITETTO
VIA MAGENTA, 36 -10128 Torino - Tel. 011-538.800

COMMITTENTE:

Organizing Commettee for the XX Olympic Games
Torino 2006
via Nizza 262/58 - 10126 Torino

TIPO di LAVORO:

Manutenzione straordinaria del fabbricato sito in Torino, C.so Novara n.96

TAVOLA:

ASPIRAZIONE CAPPE- ZONA PREPARAZIONE/CUCINA
Realizzazione ristorante aziendale

TAV.

AS-BUILT 07

SCALA: 1:50

DATA: 26.11.2003

AGGIORNAMENTI:

PROGETTISTA E DD.LL. IMPIANTI TERMO-MECCANICI

simtec engineering
Progettazione, Consulenza, Direzione Lavori Impianti tecnologici civili ed industriali
Cso ROSSINI n°56 - 10129 TORINO
Tel. 011 / 58.05.977 - 58.05.981
Fax 011/56.90.730 - P.IVA 07608570011
E-Mail: info@simtec.it

PROGETTISTA E DD.LL. IMPIANTI ELETTRICI

STUDIO TECNICO
P.I. E.T. PROFESSIONALE DI C. CAPIZZI
VIA MAPPANO, 81 - 10070 MAPPANO (TO)
TEL. 0332901 - P. IVA 08285500010
CELL. 3356 [illegible] 3290118
email: ccapizzi@everyday.com

PROGETTISTA E DD.LL. PER LA RISTORAZIONE

STUDIO ASSOCIATO

DANTE BALETTI ARCHITETTO
10095 SAN GIORGIO DI PIANO (BO) Via IV NOVEMBRE, 2 TEL. 051-663.05.54 FAX 89.72.88
EMAIL: B.BALETTI@TISCALINET.IT C. F. BLT DNT 55C23 H896T - P. IVA 00994420200

COLLAUDO