


NOTA:

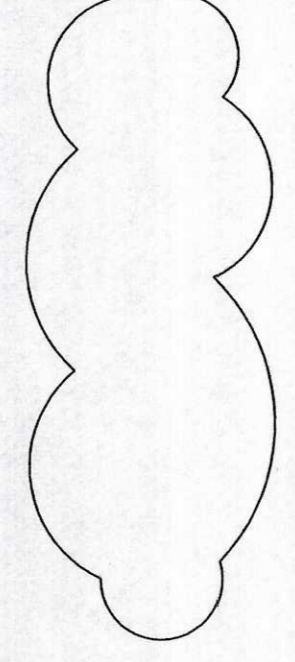

RACCHIUSE NELLE INVOLUETTE SONO INDICATE LE PARTI DI IMPIANTO REALIZZATE DA COLL.

IRIDE SERVIZI		PALAZZO DEL NUOTO - TORINO	
SEGNALI	DETTAGLI	REVISIONI	NOTE
0	ESTRATTO AB BUILT	MM	LOG

07/19/2009 11:15
135/09 1115 1:00

IRIDE SERVIZI
PALAZZO DEL NUOTO - TORINO
DIFFUSIONE ARIA
DISTRIBUZIONE CANALI
PALESTRE PISCINA ALLENAMENTO
LIVELLO -2

COLL
