CITTA' DI TORINO

Divisione Servizi Culturali
Settore Edifici per la Cultura

Via San Francesco da Paola n. 3
10123 Torino

PROGETTO DI RESTAURO E RIQUALIFICAZIONE FUNZIONALE DI VILLA AMORETTI ED ARANCIERA DEL PARCO RIGNON, Via Filadelfia, n. 205, Torino

Gruppo di progettazione:
Progettazione Settore Edifici per la Cultura

Progetto architettonico: Arch. Rosalba Stura, Ing. Rodolfo Zarrelli, Geom. Mauro Bono
Coordinamento progetto architettonico: Arch. Rosalba Stura

Progettazione Associazione Temporanea di Professionisti

Progetto strutturale: Ing. Mario Ronchetta
Progetto impianti fluidomeccanici: Ing. Giovanni Francesco Lo Cigno
Progetto impianti elettrici: Ing. Sergio Berno
Redazione piano di sicurezza e coordinamento: Ing. Gianluca Chiesa
Coordinamento Associazione Temporanea di Professionisti: Arch. Stefano Trucco
Responsabile di Procedimento e
Dirigente del Settore Edifici per la Cultura:
Ing. Sergio Brero

AS-BUILT	ARANCERA
OGGETTO: IMPIANTI FLUIDOMECCANICI DISTRIBUZIONE ALIMENTAZIONE ACQUA FREDDA E CALDA Arancera - pianta piano terreno	FILE: 02070_S01(Sa01As) DIST.ACQ.PT*.DWG SCALA: 1:100
IMPRESA ESECUTRICE CEMS IMPIANTI TECNOLOGICI via S.Gennaro, n.205 - Nola/Piazzolla (NA) c.a.p. 80037 - tel.:(pbx) 0815115450 e-mail: cems@cems.it - fax: 0815115490	ELABORATO S.a. 01As

Rev.ne	Data	Descrizione	Elabor.	Verif.	Approv.
1	05/12/2005	AS-BUILT	Mauro	Fusco	Grilli

IL PRESENTE ELABORATO GRAFICO
E' VALIDO UNICAMENTE
PER GLI IMPIANTI FLUIDOMECCANICI

N

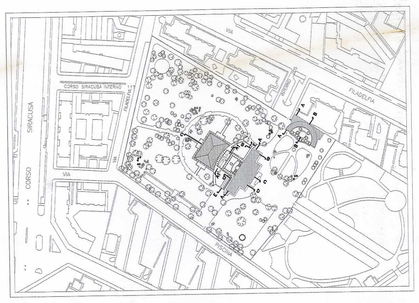

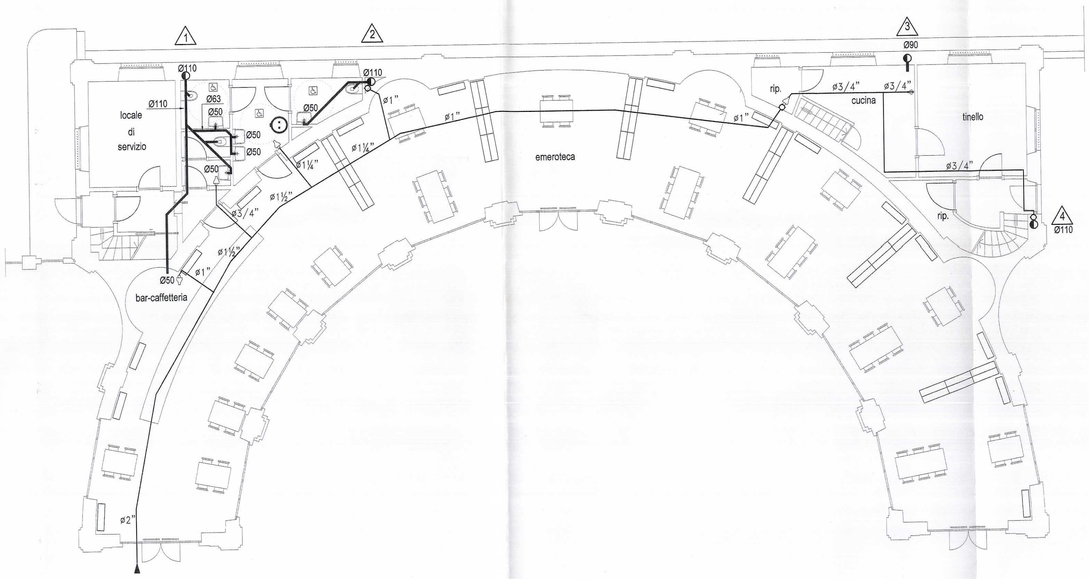

Colonna scarico acque usate
Colonna alimentazione acqua potabile

Piletta

Rubinetto ad incasso con cappuccio cromato per intercettazione acqua fredda e calda

Scaldacqua elettrico ad accumulo per la preparazione dell'acqua calda, di tipo cilindrico, verticale, di capacità pari a 80 litri, composto da:
- serbatoio in acciaio di elevato spessore rivestito internamente con smalto porcellanato vetrificato a forno;
- isolamento termico con materassino in fibre di vetro trattate con resine termoindurenti;
- involucro esterno in lamiera d'acciaio verniciato con polveri epossidiche indurite a forno;
- flangia alla base dello stesso per consentire la pulizia e i controlli di manutenzione;
- termometro a quadrante;
- resistenza elettrica corazzata con termostato e lampada spia di funzionamento;
- potenza della resistenza elettrica 1'000 W

Scaldacqua elettrico rapido per la preparazione dell'acqua calda, di tipo a soglioìla verticale, di capacità pari a 10 litri, composto da:
- serbatoio in acciaio di elevato spessore rivestito internamente con smalto porcellanato vetrificato a forno;
- isolamento termico con materassino in fibre di vetro trattate con resine termoindurenti;
- involucro esterno in lamiera d'acciaio verniciato con polveri epossidiche indurite a forno;
- resistenza elettrica corazzata con termostato e lampada spia di funzionamento;

Tubazione alimentazione acqua potabile

Tubazione scarico acque usate