PIANTA LOCALE SOTTOCENTRALE TERMICA
STATO DI FATTO
SCALA 1:50

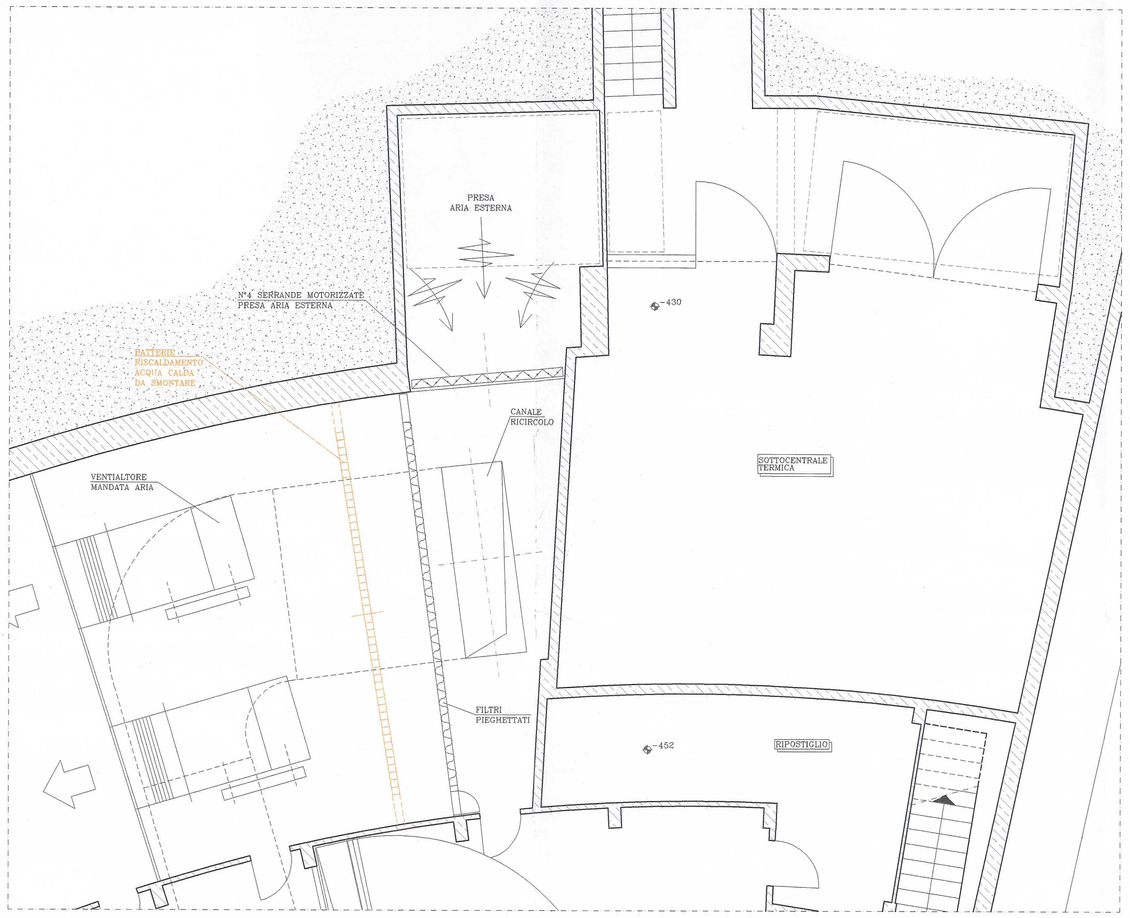

PIANTA LOCALE SOTTOCENTRALE TERMICA
STATO IN PROGETTO
SCALA 1:50

COLLEGAMENTO TRA NUOVA CENTRALE TELERISCALDAMENTO
E LOCALE SOTTOCENTRALE
STATO IN PROGETTO
SCALA 1:100

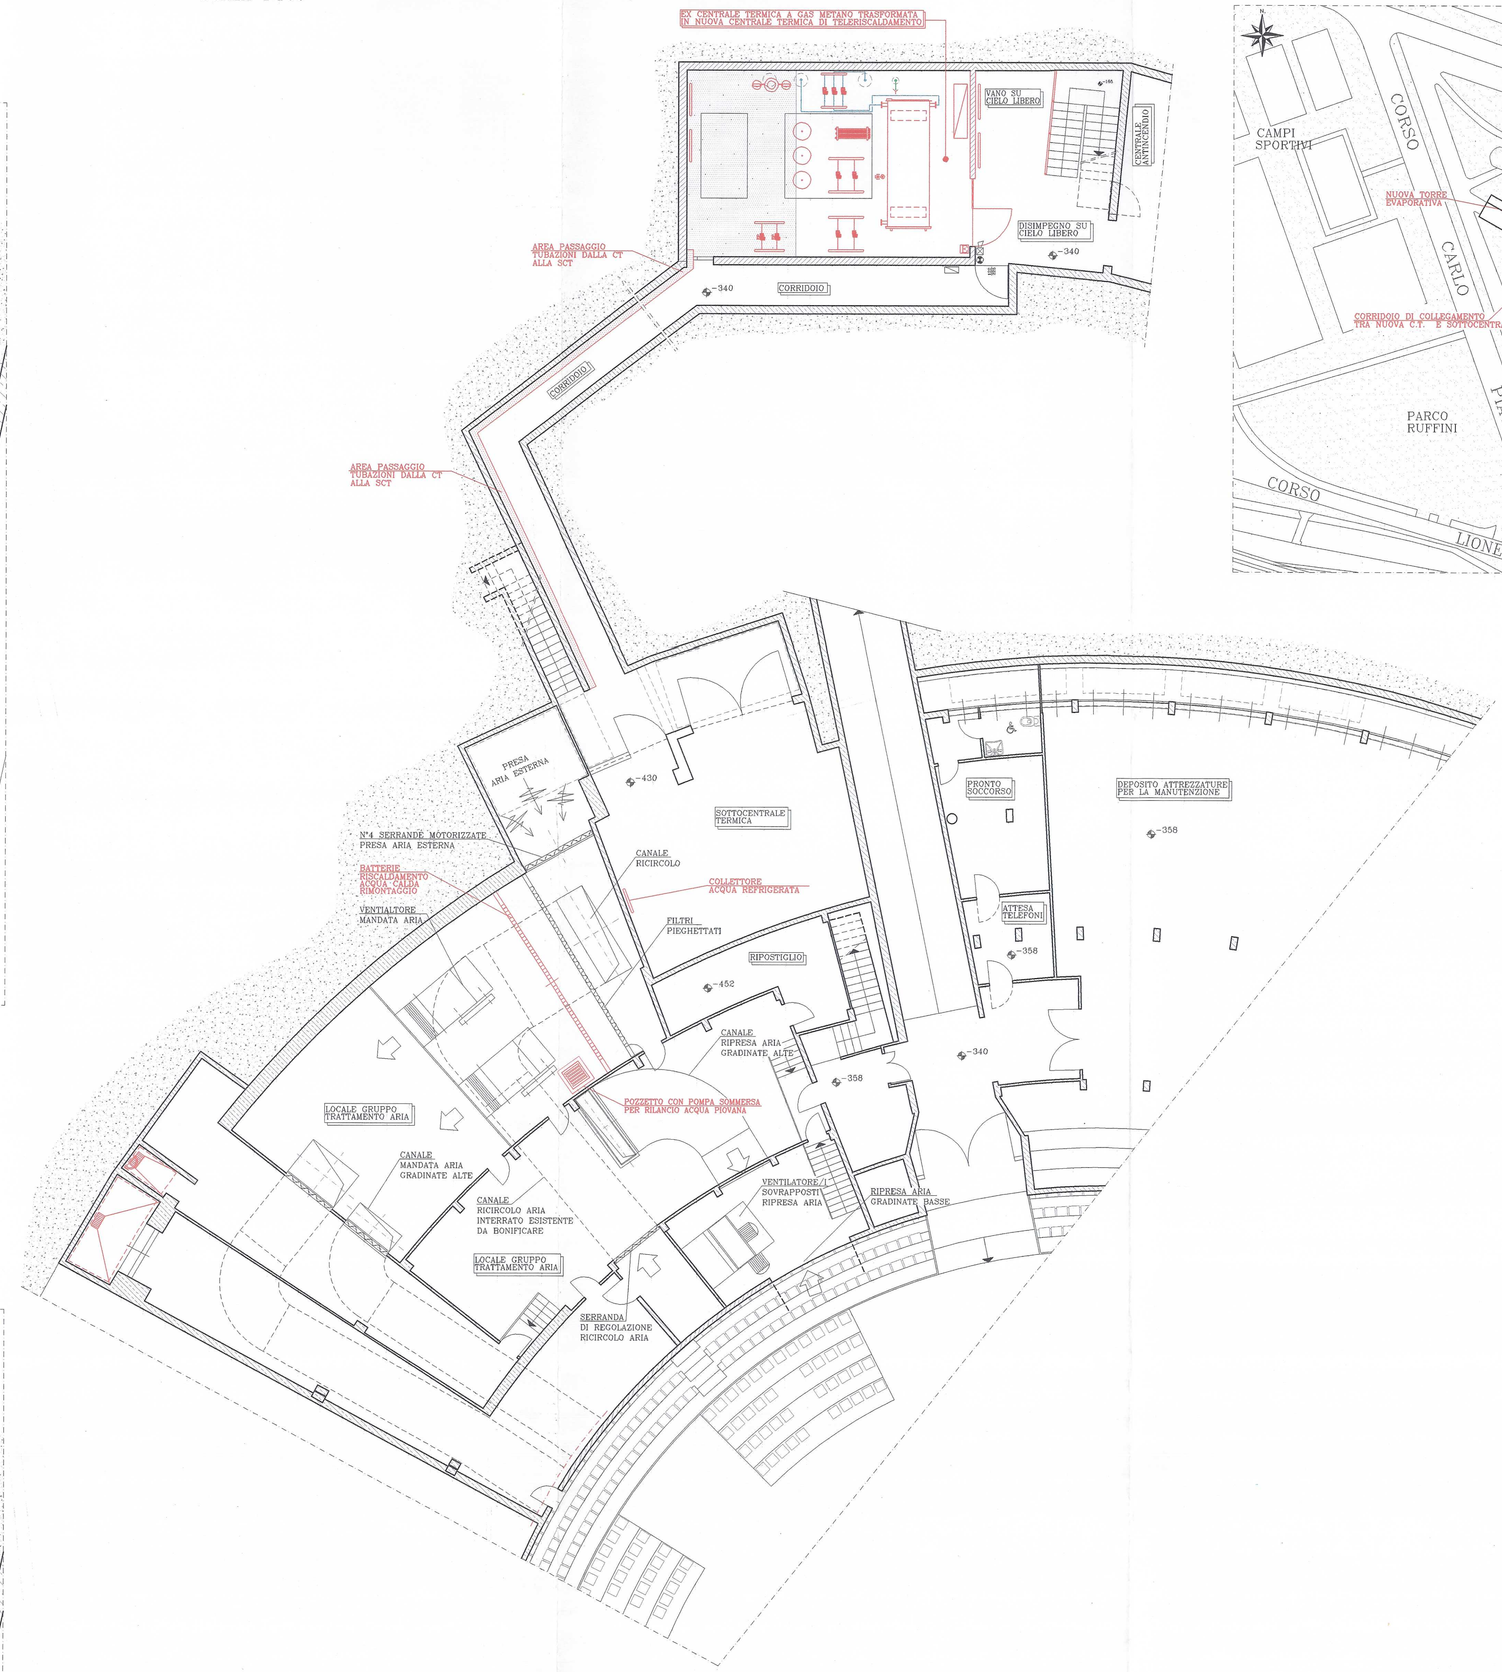

PLANIMETRIA GENERALE
(Scala 1:1.000)

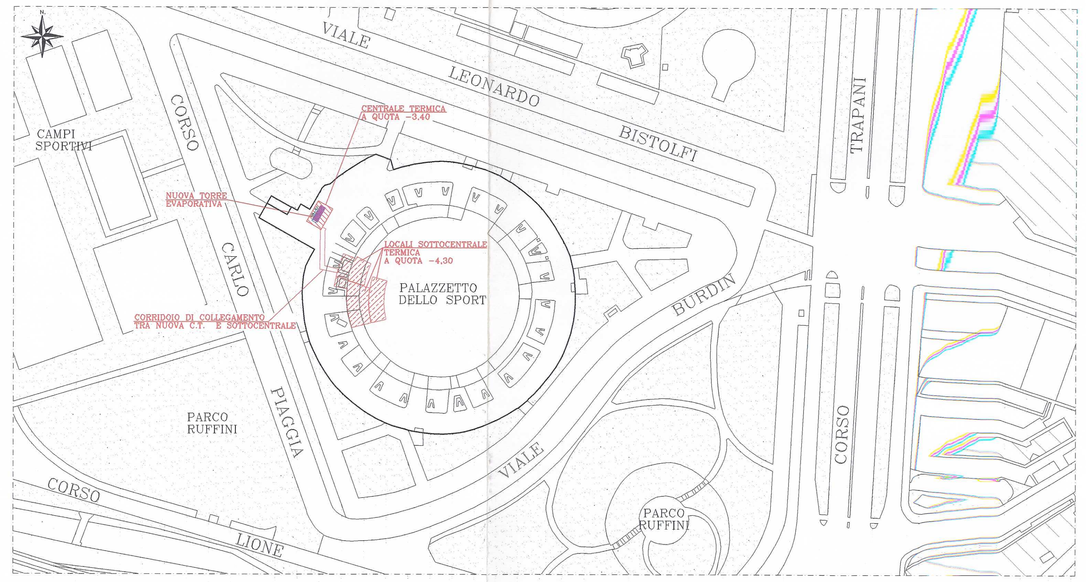

PARTICOLARE 1 - SCARICO CONDENSE
SCALA 1:10

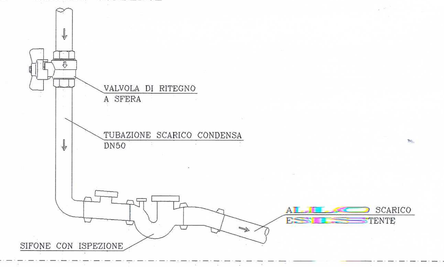

PARTICOLARE 2 - SEPARATORE DI GOCCE
SCALA 1:20

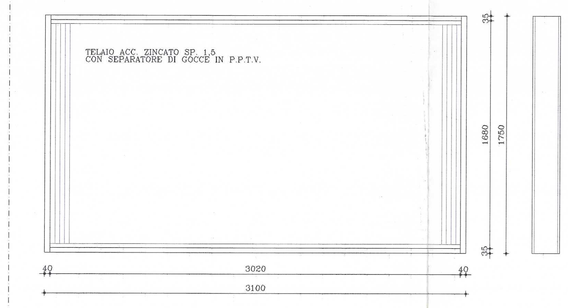

PARTICOLARE 3 - BACINELLA DI RACCOLTA CONDENSA
SCALA 1:20

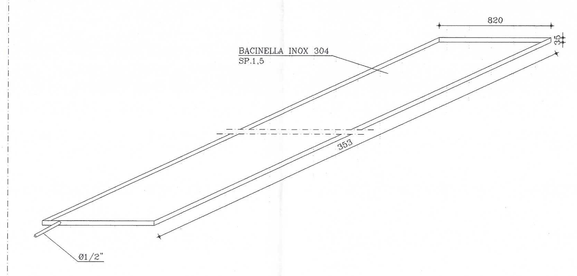

LEGENDA		
	VASO D' ESPANSIONE CHIUSO	VALVOLA DI TARATURA
	GRUPPO FRIGO	VALVOLA A DUE VIE
		ELETTROPOMPA
	TORRE EVAPORATIVA	GALLEGGIANTE
		SENSORE ELETTRICO
	ELETTROPOMPA SINGOLA	SALITA / DISCESA
	SCAMBIATORE	ASSOLUTORE

- MANDATA ACQUA CALDA
- RITORNO ACQUA CALDA
- MANDATA ACQUA REFRIGERATA
- RITORNO ACQUA REFRIGERATA
- MANDATA ACQUA TORRE EVAPORATIVA
- RITORNO ACQUA TORRE EVAPORATIVA
- CARICO IMPIANTO
- CONDENSA

OPERE IN PROGETTO

COMUNE DI TORINO

IMPIANTI TERMICI E DI CONDIZIONAMENTO
DEL COMUNE DI TORINO E DELL'ASA
AZIENDA ENERGETICA METROPOLITANA

PALAZZO DELLO SPORT "RUFFINI"

Viale Burdin, 10 - TORINO

IRIDE SERVIZI

Commessa: IRS_02_2008	Oggetto: RIQUALIFICAZIONE TECNOLOGICA IMPIANTO DI TELERAFFRESCAMENTO PROGETTO DEFINITIVO	Validato:
Code A.E.M.: 03.13.081.XI		Data: Gennaio 2008
Tavola: 3 IM/4	Documento: PIANTA LOCALE SOTTOCENTRALE TERMICA STATO DI FATTO STATO IN PROGETTO	Aggiornamento:
Scala: VARIE		Data:

PROGETTO
ASIA PROGETTAZIONE S.r.l.
© Vietata la riproduzione o l'uso non autorizzato
Via Torino, 4 - 10044 Pianezza (TO)
Tel. 0121.340170 - www.asiaprogetti.it
P. IVA 07302720018

Titolare dell'Attività
IRIDE SERVIZI

IRIDE SERVIZI S.p.A.
DIRETTORE TECNICO
(Ing. Giuseppe Cutrì)