CITTA' DI TORINO

OPER… DI RIQUALIFICAZIONE FUNZIONALE E TECNOLOGICA DEL PALAZZETTO DELLO SPORT "RUFFINI"

PROGE… TO ARCHITETTONICO		
dott. arch.	GIANCARLO PAVONI	ARTECH STUDIO - Torino, via Vittorio Amedeo II n.21
dott. arch.	…viana Camoletto dott. arch. Enzo Guarino	
dott. arch.	…arco Conti geom. Stefano Boracco	
PROGE… TO STRUTTURE IN ACCIAIO		
prof. ing.	…TTORIO NASCE'	Torino, c.so Vinzaglio n.16
PROGE… TO STRUTTURE IN C.A.		
dott. ing.	…IANCARLO GRAMONI	ENPA - Torino, c.so Re Umberto n.129
dott. ing.	…RNALDO DE BERNARDI	Torino, via Garessio n.41
dott. arch.	…atteo Filippi geom. Alberto Argenteri	
PROGE… TO IMPIANTI TECNOLOGICI E PREVENZIONE INCENDI		
termici e di …attamento aria, di raffrescamento e ventilazione forzata, elettrici e sp…ciali, di illuminazione, idrosanitari, antincendio e sicurezza		
dott. ing.	…IANCARLO GRAMONI	ENPA - Torino, c.so Re Umberto n.129
p.i. Albert…	Perin	
CONSUL… ENZE		
Acustica e … analisi termofisica della copertura		Politecnico di Torino, Dipartimento di Energetica
prof. ing. G… Fracastoro	dott. ing. L. Giai	
prof. ing. M… Masoero	dott. ing. M. Perino	

Energetic & Nonconventional Problems Advice
dott. i… g. GIANCARLO GRAMONI
per. in… d. ALBERTO PERIN
Co… Re Umberto 129 – TORINO
Tel. (011) 318.60.80

PROGETTO ESECUTIVO — **TOTALE**

IMPIANTO RISCALDAMENTO SOTTOGRADINATE
PIANTA PIANO SOTTOGRADINATE (0.00)

disegno	scala	data
3TE/E	1:200	OTTOBRE 2002

Visto il respon… abile del procedimento dirigente del settore impianti sportivi — dott. ing. …IANCARLO REVELCHIONE

Visto il vice direttore generale servizi tecnici e patrimonio ingegnere capo — dott. ing. GIANBATTISTA QUIRICO

REV.	DESCRIZIONE	DATA
2	REV2-DESC	REV2-DATA
1	AS_BUILT_FINALI	MARZO_2003

D1

TARDITI IMPIANTI ELETTRICI

D1

COMMITTE… TE
I.T. … E.R.

OGGETTO
IMPIANTO TERMICO SOTTOGRADINATE
3TE/E
COMANDO ELETTROVALVOLE E FANCOILS

DATA	DISEGNATORE	N.DIS.
GIUGNO_2002	D.S.Y.	EL_FC1
SCALA 1:200	FILE 002-A	

LEGENDA

▫	SCATOLA DI DERIVAZIONE IN PVC SERIE PESANTE GRADO DI PROTEZIONE IP565
QZ	QUADRO ELETTRICO DI ZONA
	FAN – COIL

CAVO MULTIPOLARE TIPO FG7OM1 SEZ. 2G1,5mmq

CAVO MULTIPOLARE TIPO FG7OM1 SEZ. 3G1,5mmq
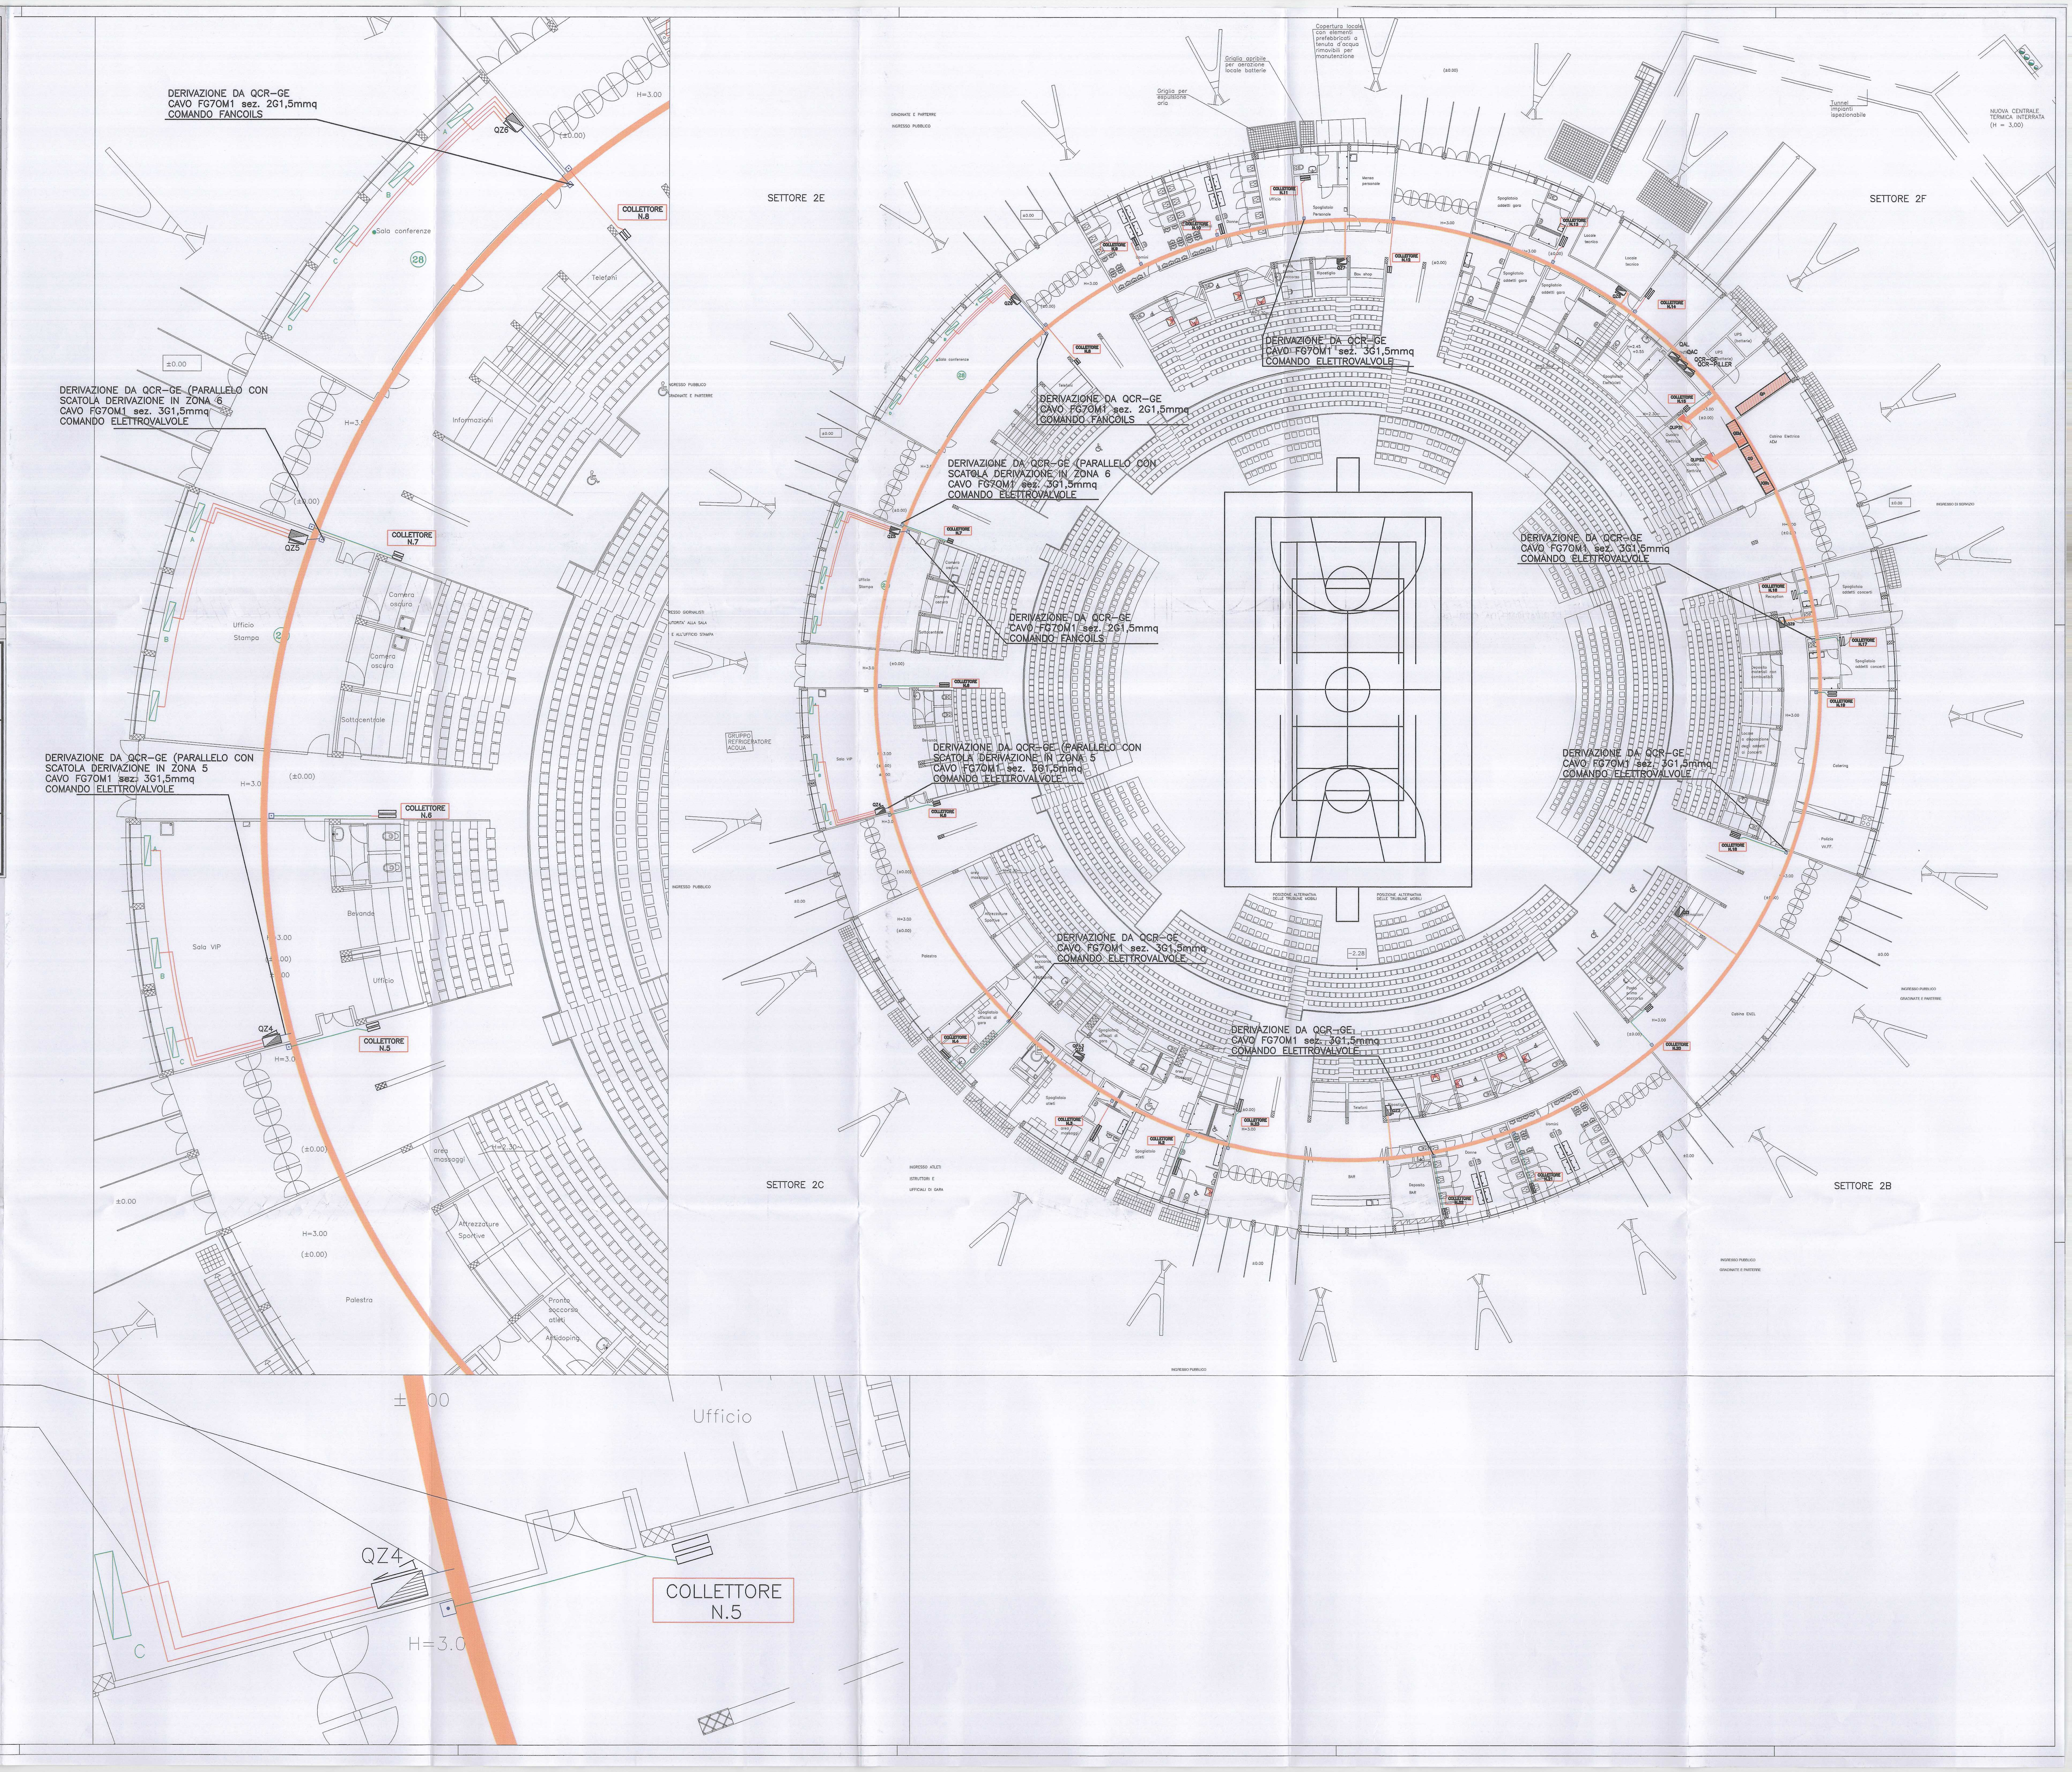
CAVO MULTIPOLARE TIPO FG7OM1 SEZ. 5G2,5mmq