PROVINCIA DI TORINO

Comune di Torino

PROGETTO

Ristrutturazione per allestimento ad uso uffici del fabbricato sito in via Bologna n°74

PROPRIETA'/COMMITTENTE

torino 2006

Organizing Committee for the
XX Olympic Winter Games
Torino 2006
C.so Novara 96 - 10152 Torino

PROGETTISTA

ROBERTO DAL DEGAN ARCHITETTO

Via Santa Teresa 15 - 10121 Torino
tel. 011.538.500/fax 011.537.150
E.mail: studio@archidaldegan.it

TAVOLA: **Sf.02**

DATA: 30/10/2005

SCALA: 1:200

DISEGNO: STATO FINALE COME COSTRUITO

PRATICA: 200 - 3

AGG.:

PIANTA PIANO SEMINTERRATO

SIEMENS Building Technologies
Via Alberto Pirelli 10
MILANO

AGGIORNAMENTI: AS BUILT 30.10.2005

MISTRAL IMPIANTI S.A.S.
Via Mantoetto n°6
CHIERASCO (CUNEO)

AGGIORNAMENTI: AS BUILT 30.10.2005

LEGENDA

FR	rivelatore ottico via radio		barriera 50/100 mt IS392 - IS412
F	rivelatore ottico ambiente		contatto magnetico
FP	rivelatore ottico a pavimento		Sirena
FC	rivelatore ottico controsoffitto		videoregistratore digitale sistore
GW	gateway	1...4	connessione sistore telecamera
C	Alimentatore con centralino		telecamera fissa
	modulo di comando/ingresso		Dome
PDA	pannello ottico acustico	B	Lettore T101 - K101
	pulsante manuale allarme incendio	BIO	Lettore Biometrico
	magnete ritenuta porte		Controllore varchi
S	sirena	E	Elettromagnete 500KG
CS61	Centrale di allarme intrusione CC611	ES	Elettroserratura
CT	Terminale di comando CT6M		
17	circuito indirizzamento n. __		
	rivelatore volumetrico IR + US		
	rivelatore tenda		
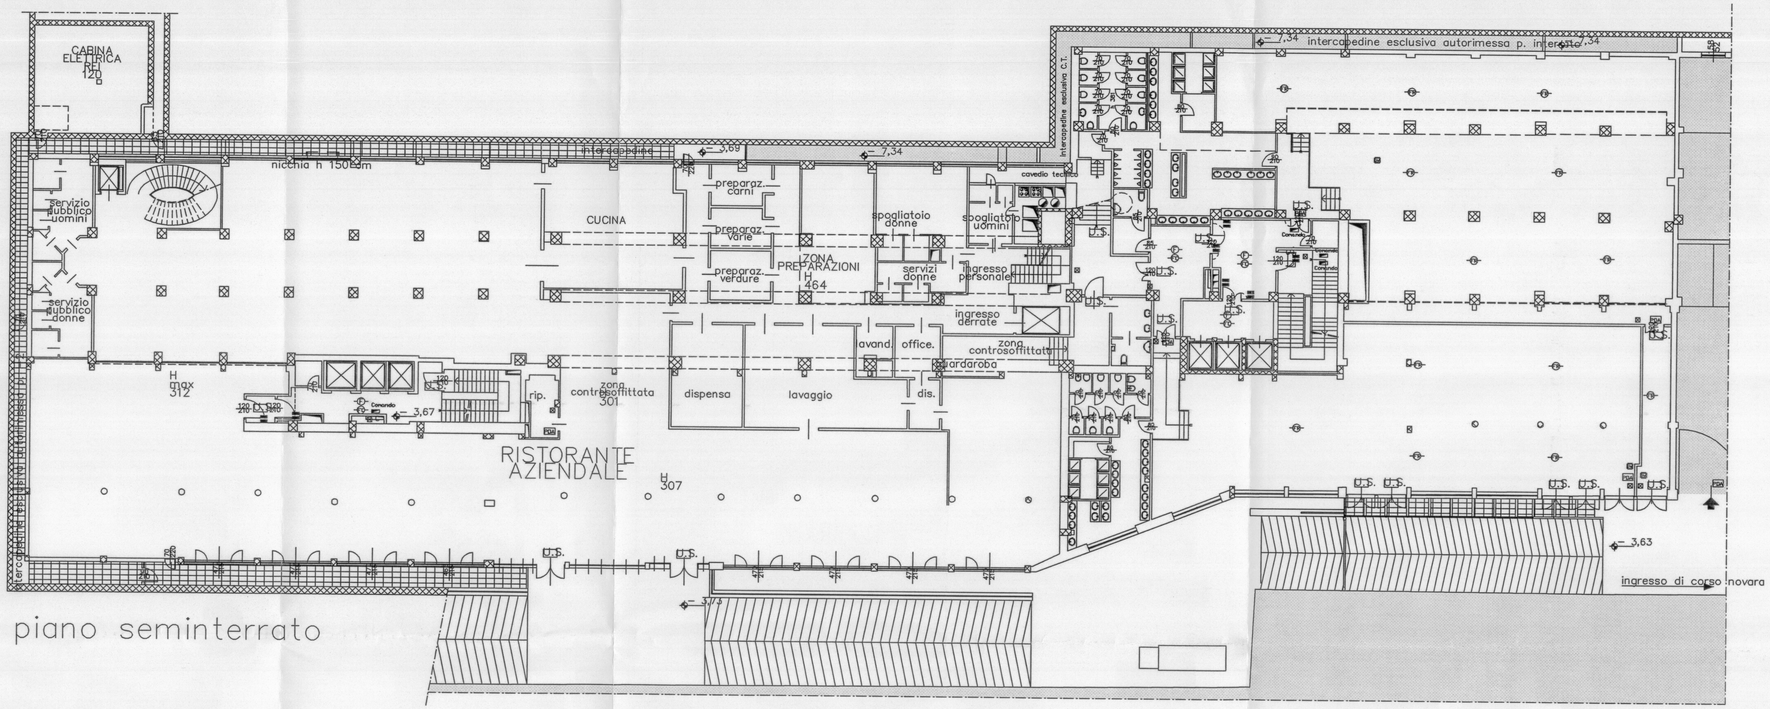
LA PRESENTE TAVOLA E' DA CONSIDERARSI VALIDA ESCLUSIVAMENTE PER L'IMPIANTO ANTINCENDIO