
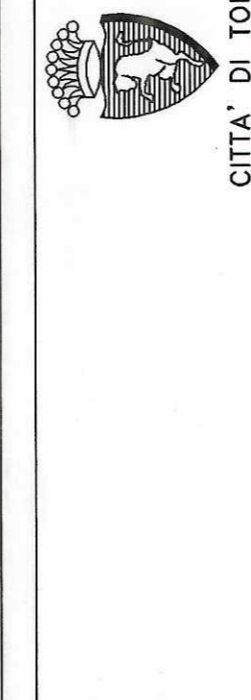



LEGENDA

- Mandato circ. palestra maschile
 - Ritorno circ. palestra maschile
 - Mandato circ. corridoi destra
 - Ritorno circ. corridoi destra
 - Mandato circ. aule destra
 - Ritorno circ. aule destra
 - Mandato circ. aule 1 piano
 - Ritorno circ. aule 1 piano
 - Mandato circ. corridoi sinistra
 - Ritorno circ. corridoi sinistra
 - Mandato circ. aule sinistra
 - Ritorno circ. aule sinistra
 - Mandato circ. palestra femminile
 - Ritorno circ. palestra femminile
 - Mandato circ. uffici
 - Ritorno circ. uffici
 - Mandato circ. radiatori piscina
 - Ritorno circ. radiatori piscina
- Collettore
 - ⊕ Colonna montante
 - ⊗ Valvola a sfera
 - Radiatore

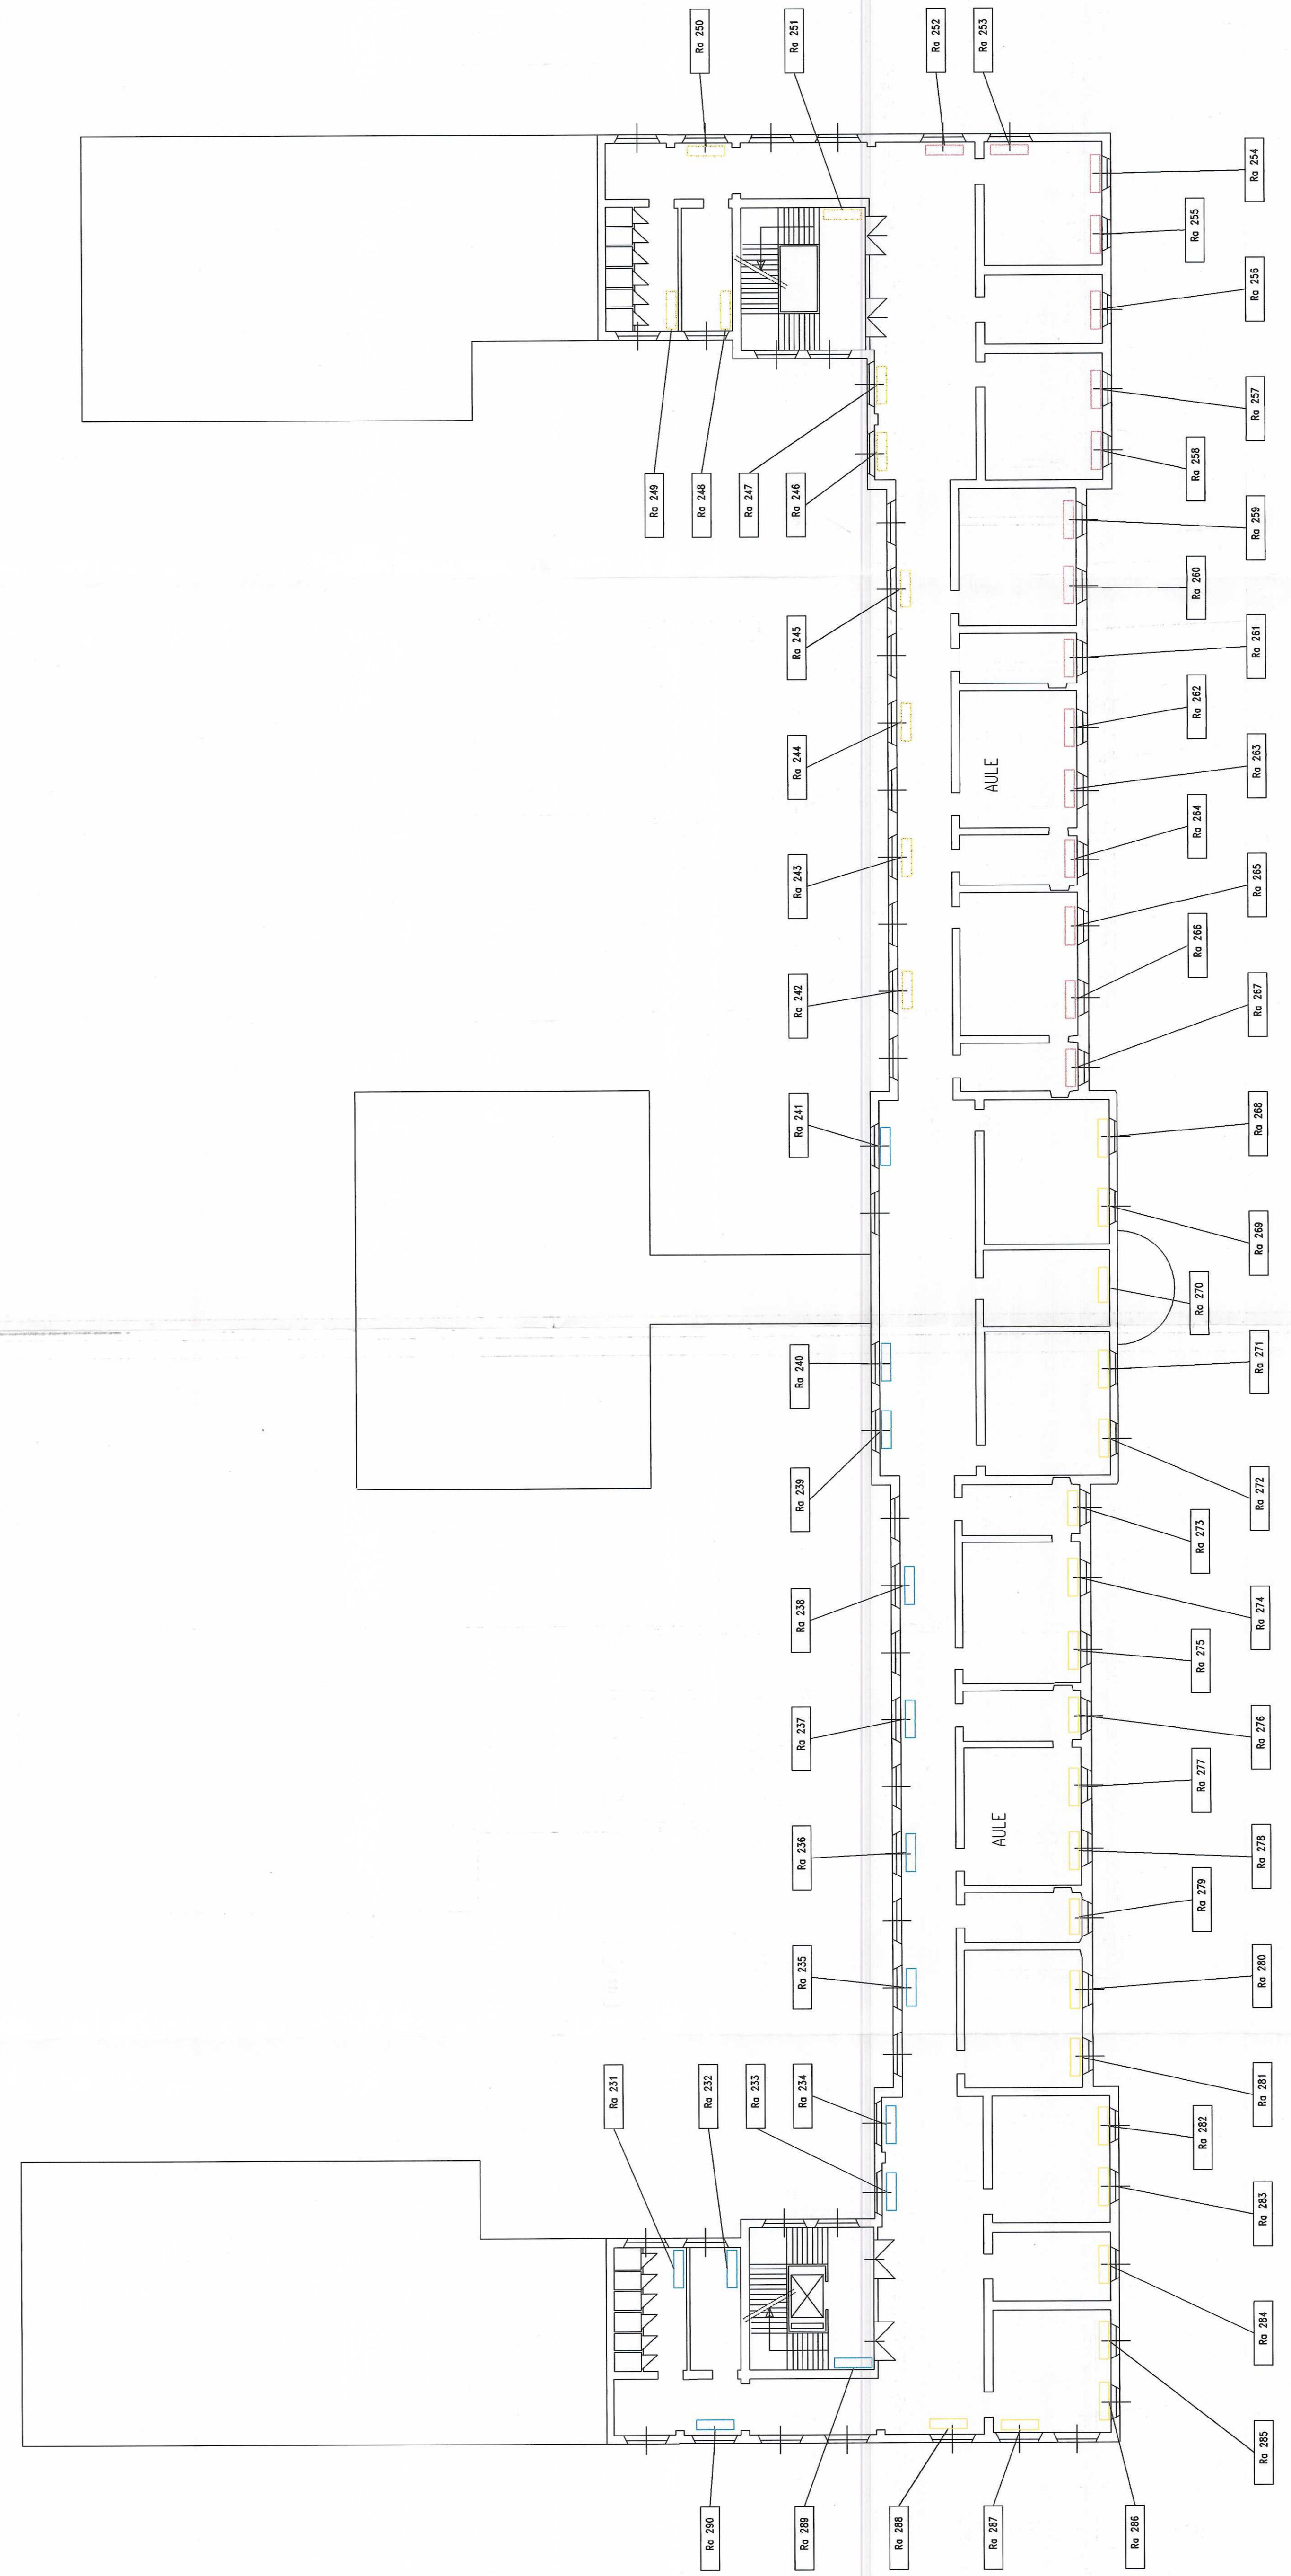

CITTÀ DI TORINO
**IMPIANTI TERMICI E DI CONDIZIONAMENTO
 DEL COMUNE DI TORINO E DELLA
 AZIENDA ENERGETICA METROPOLITANA**
**SCUOLA ELEMENTARE
 "DUCA DEGLI ABRUZZI"
 VIA MONTEVIDEO 11**

RACCOLTA E INFORMATIZZAZIONE DATI
 NELL'AMBITO DELL'APPALTO DEI SERVIZI
 GESTIONALI E MANUTENTIVI E DEGLI INTERVENTI
 PER LA RIDUZIONE DEI CONSUMI ENERGETICI

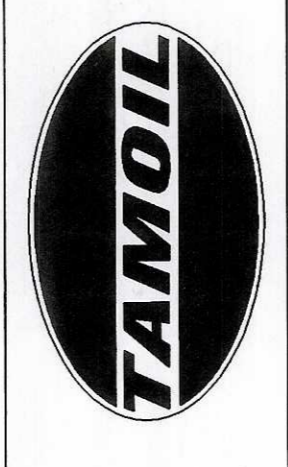

TAMOIL PETROLI S.p.A.

Commissio:	IT026	Verificato:	
Code Imp. A.E.M.:	09.10.141.II	Data:	10/11/98
Code Imp. S.T.I.:	COM2-30	Validato:	
Doc.:	EG2-30	Data:	11.98
		Agg.:	
		Scala:	1:100
		Favola:	5/5
Oggetto		ELABORATI GRAFICI	
PIANTA PIANO TERZO		Titolare dell'Attività	
PROGETTO		 AEM AZIENDA ENERGETICA METROPOLITANA S.p.A.	

