IRIDE SERVIZI
Aggiornamento documentale
N. 1371

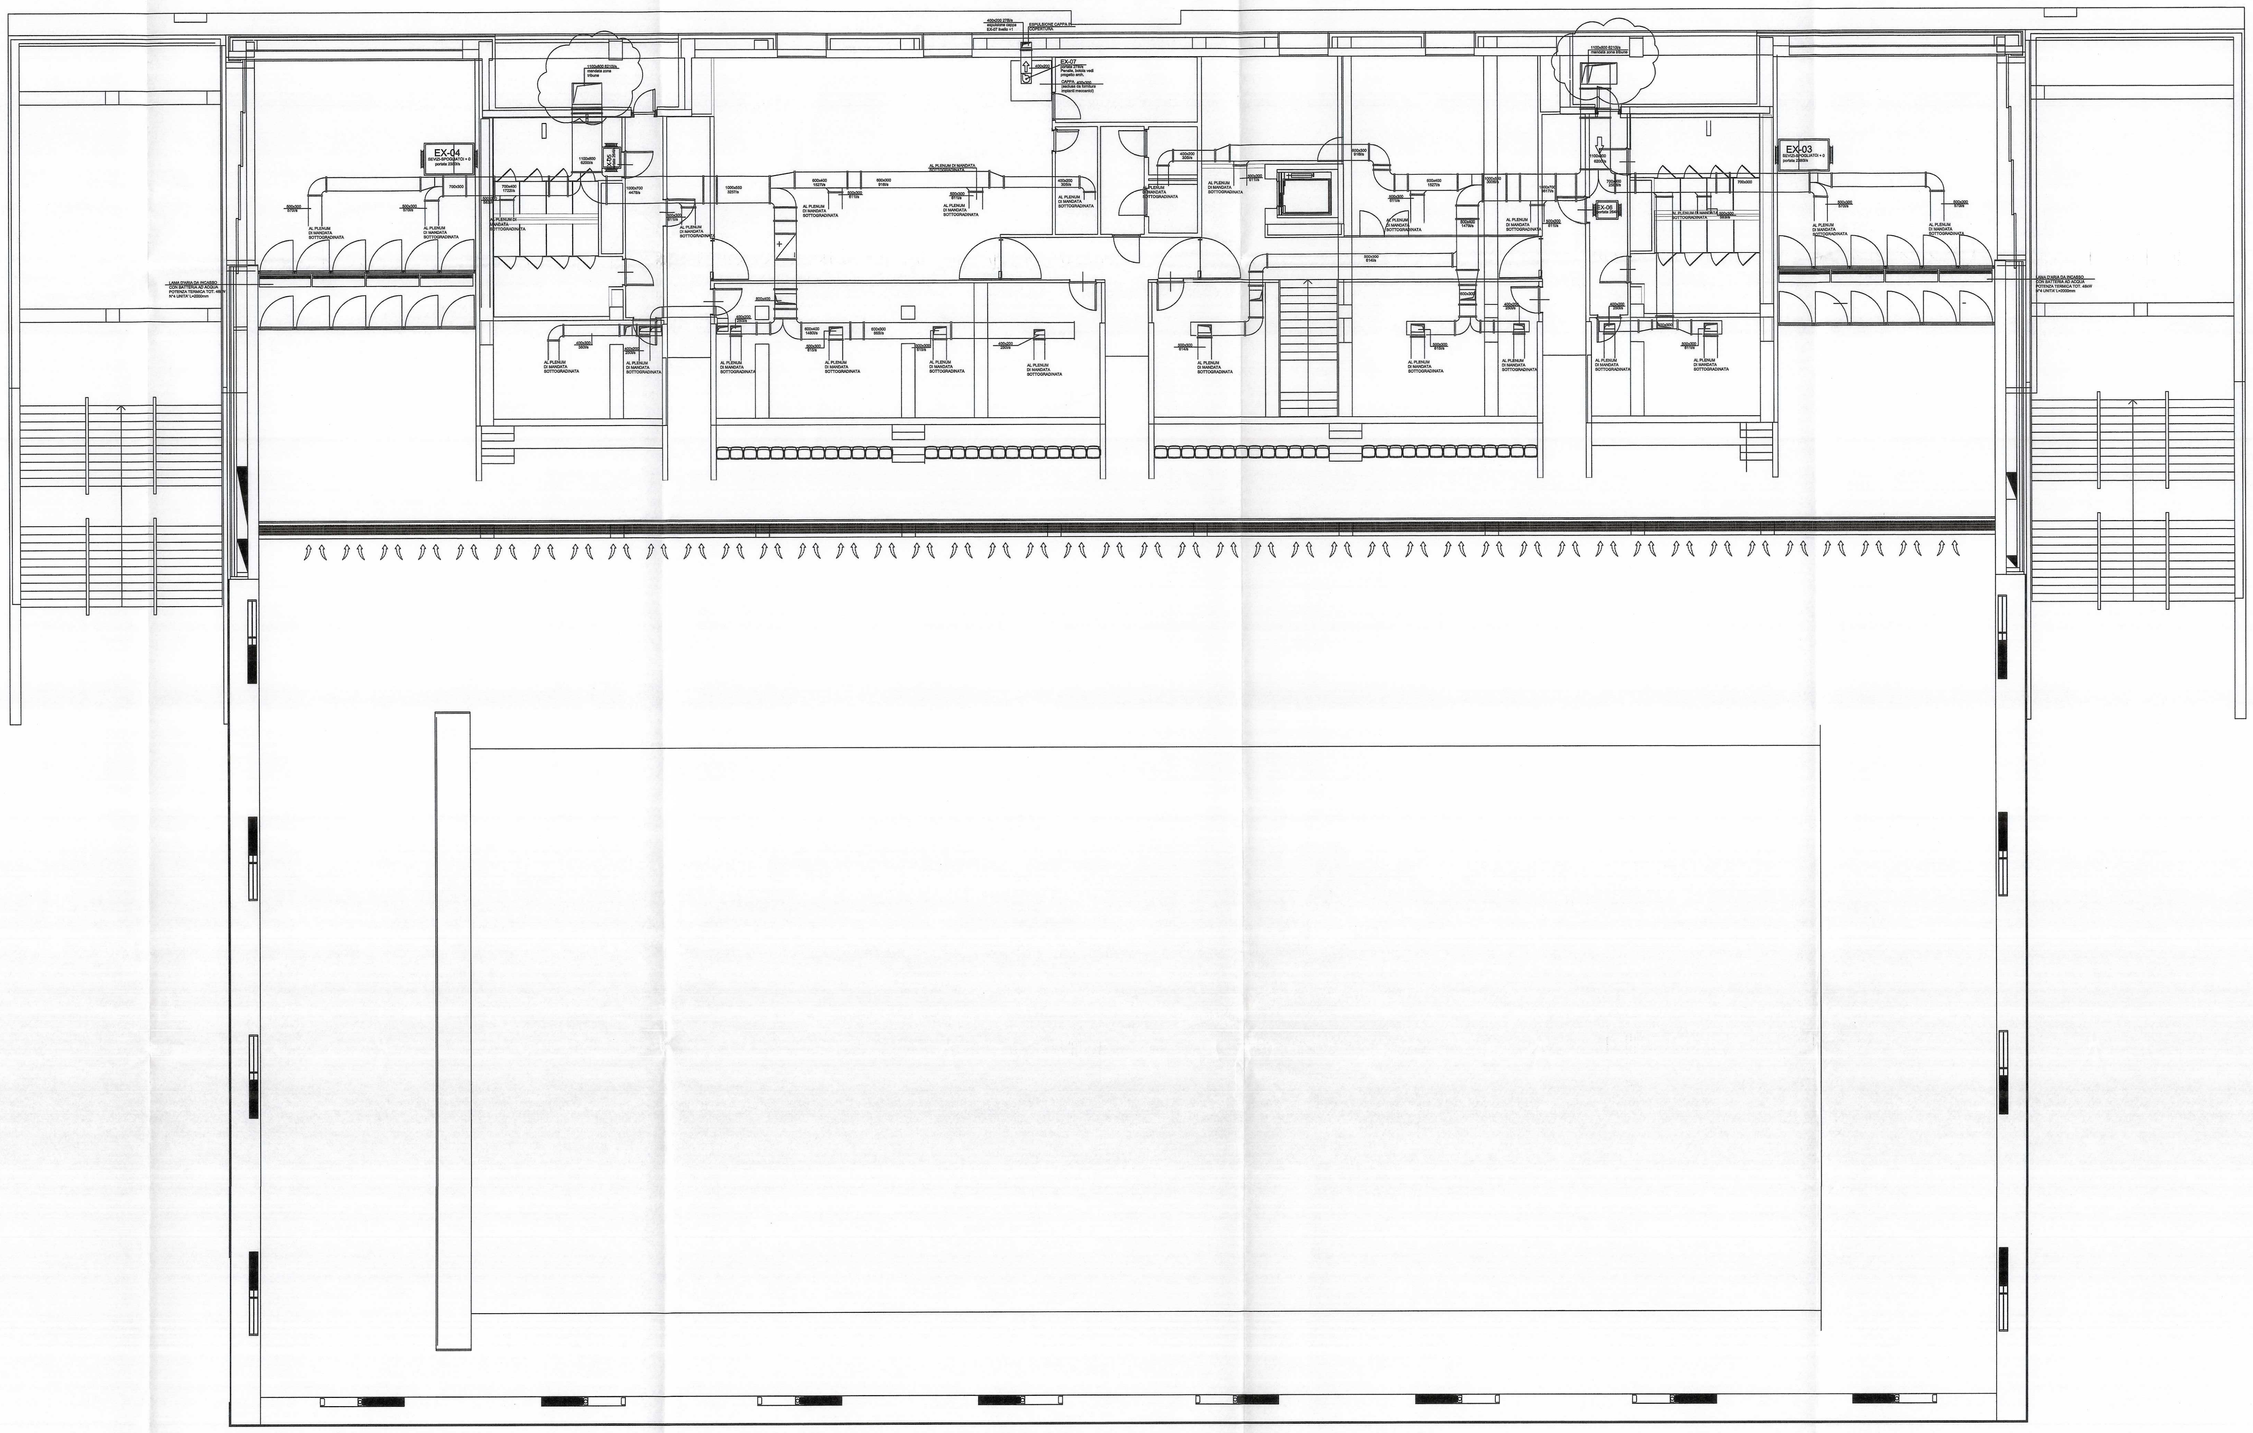

NOTA:

RACCHIUSE NELLE NUVOLETTE SONO INDICATE LE PARTI DI IMPIANTO REALIZZATE DA CO.I.L.

Rev	Data	Descrizione	Emesso	Verificato	Approvato
0	03/12/2010	AS BUILT	MLM	MRR	LCG

CLIENTE: IRIDE SERVIZI

CANTIERE: PALAZZO DEL NUOTO - TORINO

N° DISEGNO: 0 0 9 1 3 5 A I 5 7 A

IMPIANTO: DIFFUSIONE ARIA

RIF.: 135/09 | COMM.: 1115 | SCALA: 1:100

OGGETTO: DISTRIBUZIONE CANALI
TRIBUNE
LIVELLO +1

CO.I.L.

PROGETTAZIONE E COSTRUZIONE IMPIANTI TECNOLOGICI – CONDIZIONAMENTO – RISCALDAMENTO

CO.I.L. srl – Via Antonio Pacinotti 9– 10098 Rivoli Cascine Vica – Rivoli (TO) – Tel 011/9581763– Fax 9571885 – P.IVA 05604750019 – e mail: ufficiotecnico@coil.it

Responsabile Tecnico