

CITTA' DI TORINO

DIVISIONE SERVIZI

SETTORE EDILIZIA

PALAZZO CIVICO
Via Milano 1
Torino

Aggiornamento
documentale
N. 3566

Titolare dell' attivita'
IRIDE
SERVIZI



ASGI
ENGINEERING AND
ARCHITECTURAL

IMPRESA INSTALLATRICE

GRUPPO TECNOIMPRESE srl

DISEGNO AS-BUILT

Pianta piano quarto
IMPIANTO DI RIVELAZIONE FUMI

REV	MODIFICHE	DATA	DISEGNATORE
0	emissione AS-BUILT	02/2014	CM
1			
2			
3			
4			
5			


NOME-FILE Scda Plot
RF-EG02-R01 1 = 1

RIFERIMENTO
14004s-01

SCALE
1:100

ELABORATO

RF-EG-02

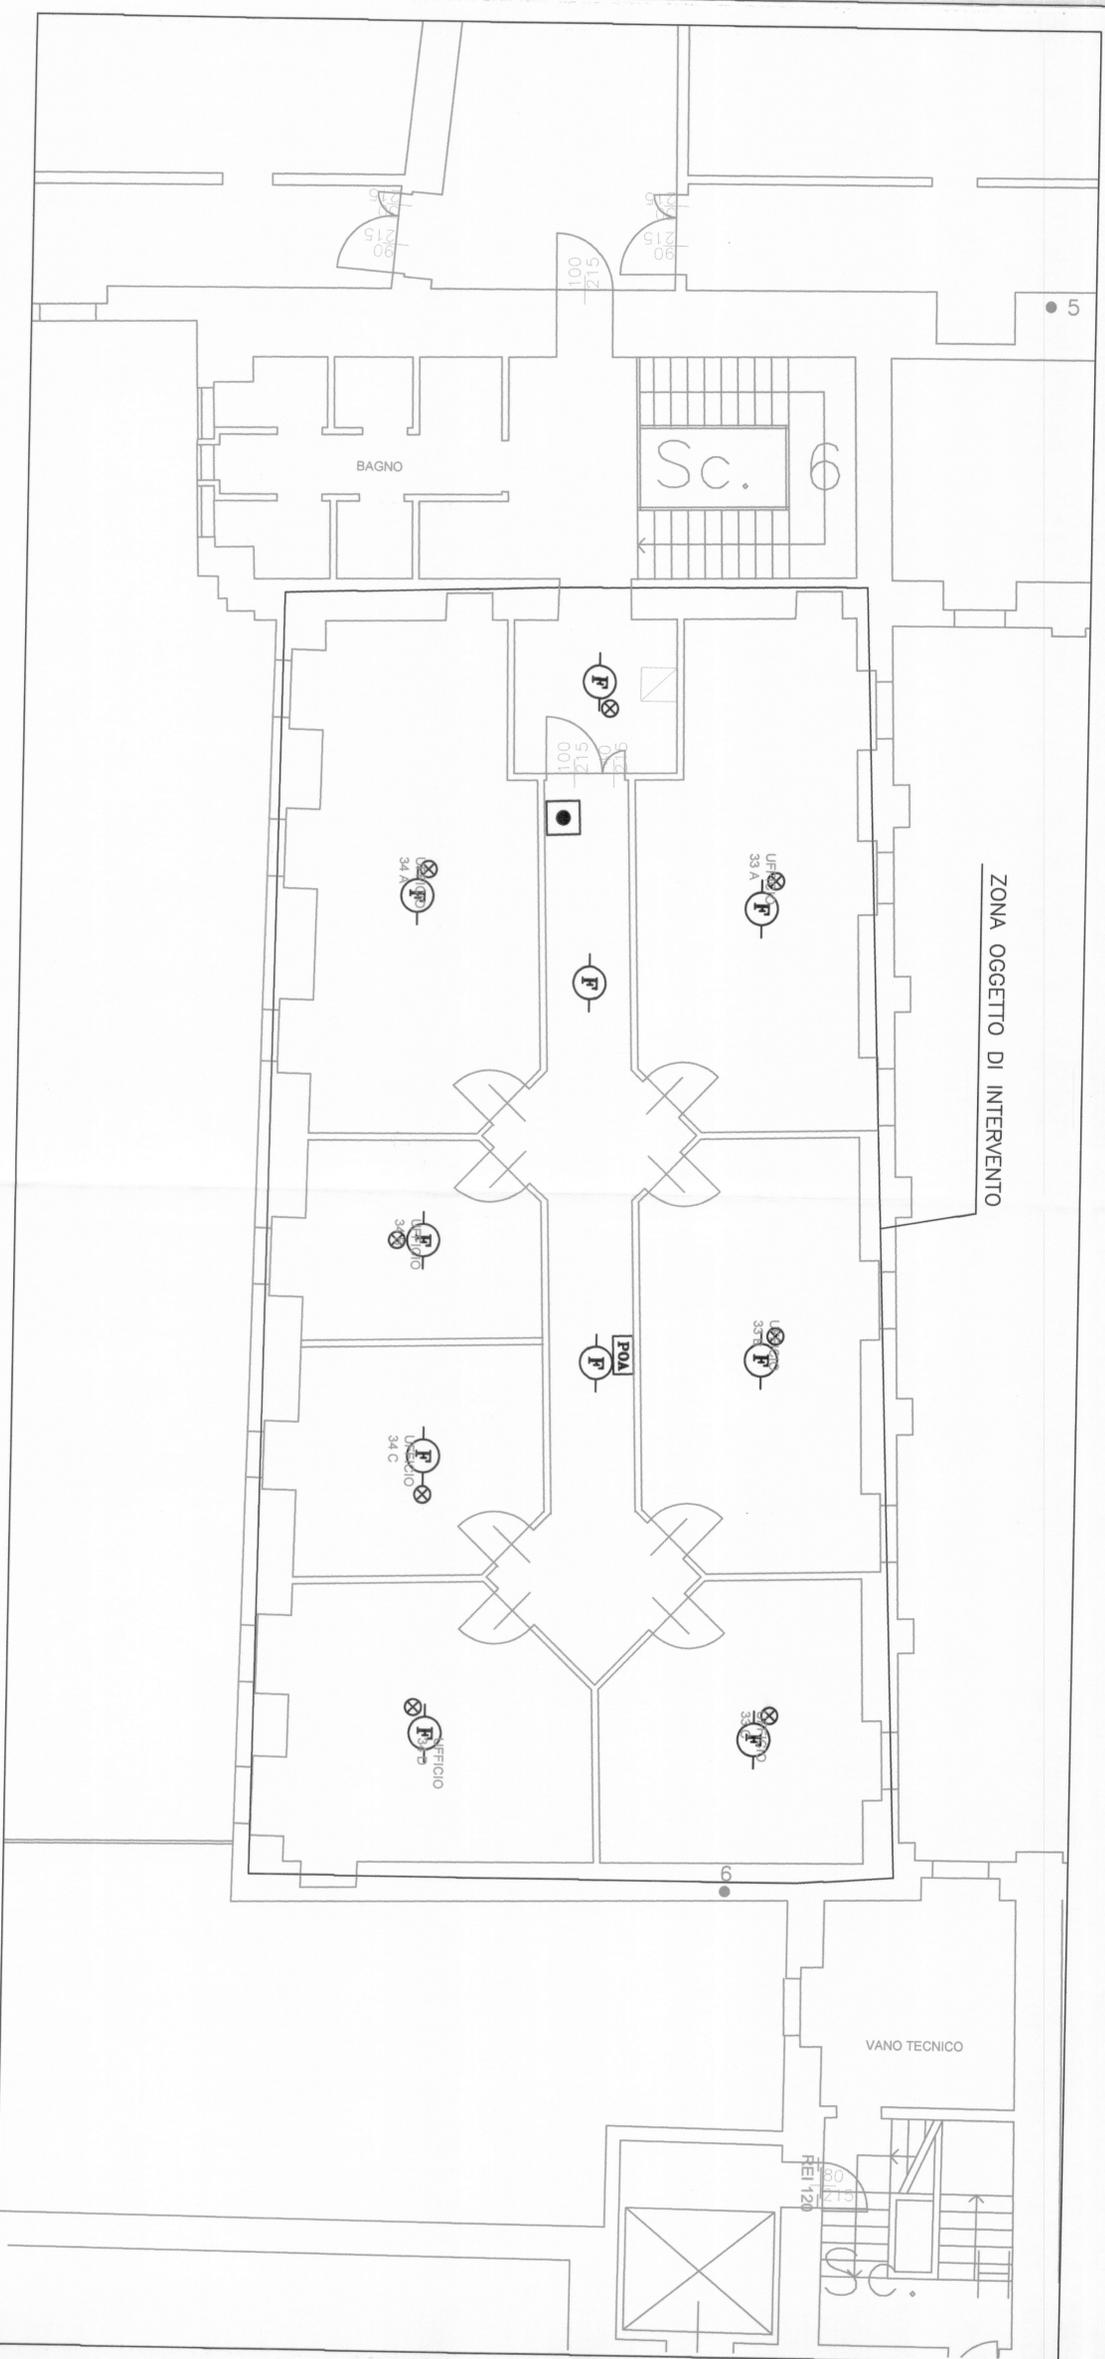

LEGENDA

<input type="checkbox"/>	Pulsante manuale di allarme incendi
<input type="checkbox"/>	Rivelatore fumi da ambiente
<input checked="" type="checkbox"/>	Spia rivelatore fumi interno controsoffitto
<input type="checkbox"/>	Targa ottica-acustica allarme incendi