



NOTA:

L'IMPIANTO INDICATO IN QUESTA TAVOLA NON È STATO REALIZZATO DA COLL.
IN ALCUNI DISegni "AS BUILT" - RACCHIUSE NELLE INVOLETTATE
SONO INDICATE LE PARTI DI IMPIANTO REALIZZATE DA COLL.

0	03/2010	AS BUILT	MLU	MRE	LOC	Approvato
CLIENTE: IRIDE SERVIZI CANTIERE: PALAZZO DEL NUOTO - TORINO SERVIZIO: DIFFUSIONE ARIA QUANTO: DISTRIBUZIONE CANALI PALESTRE/PISCINE LIVELLO -2						

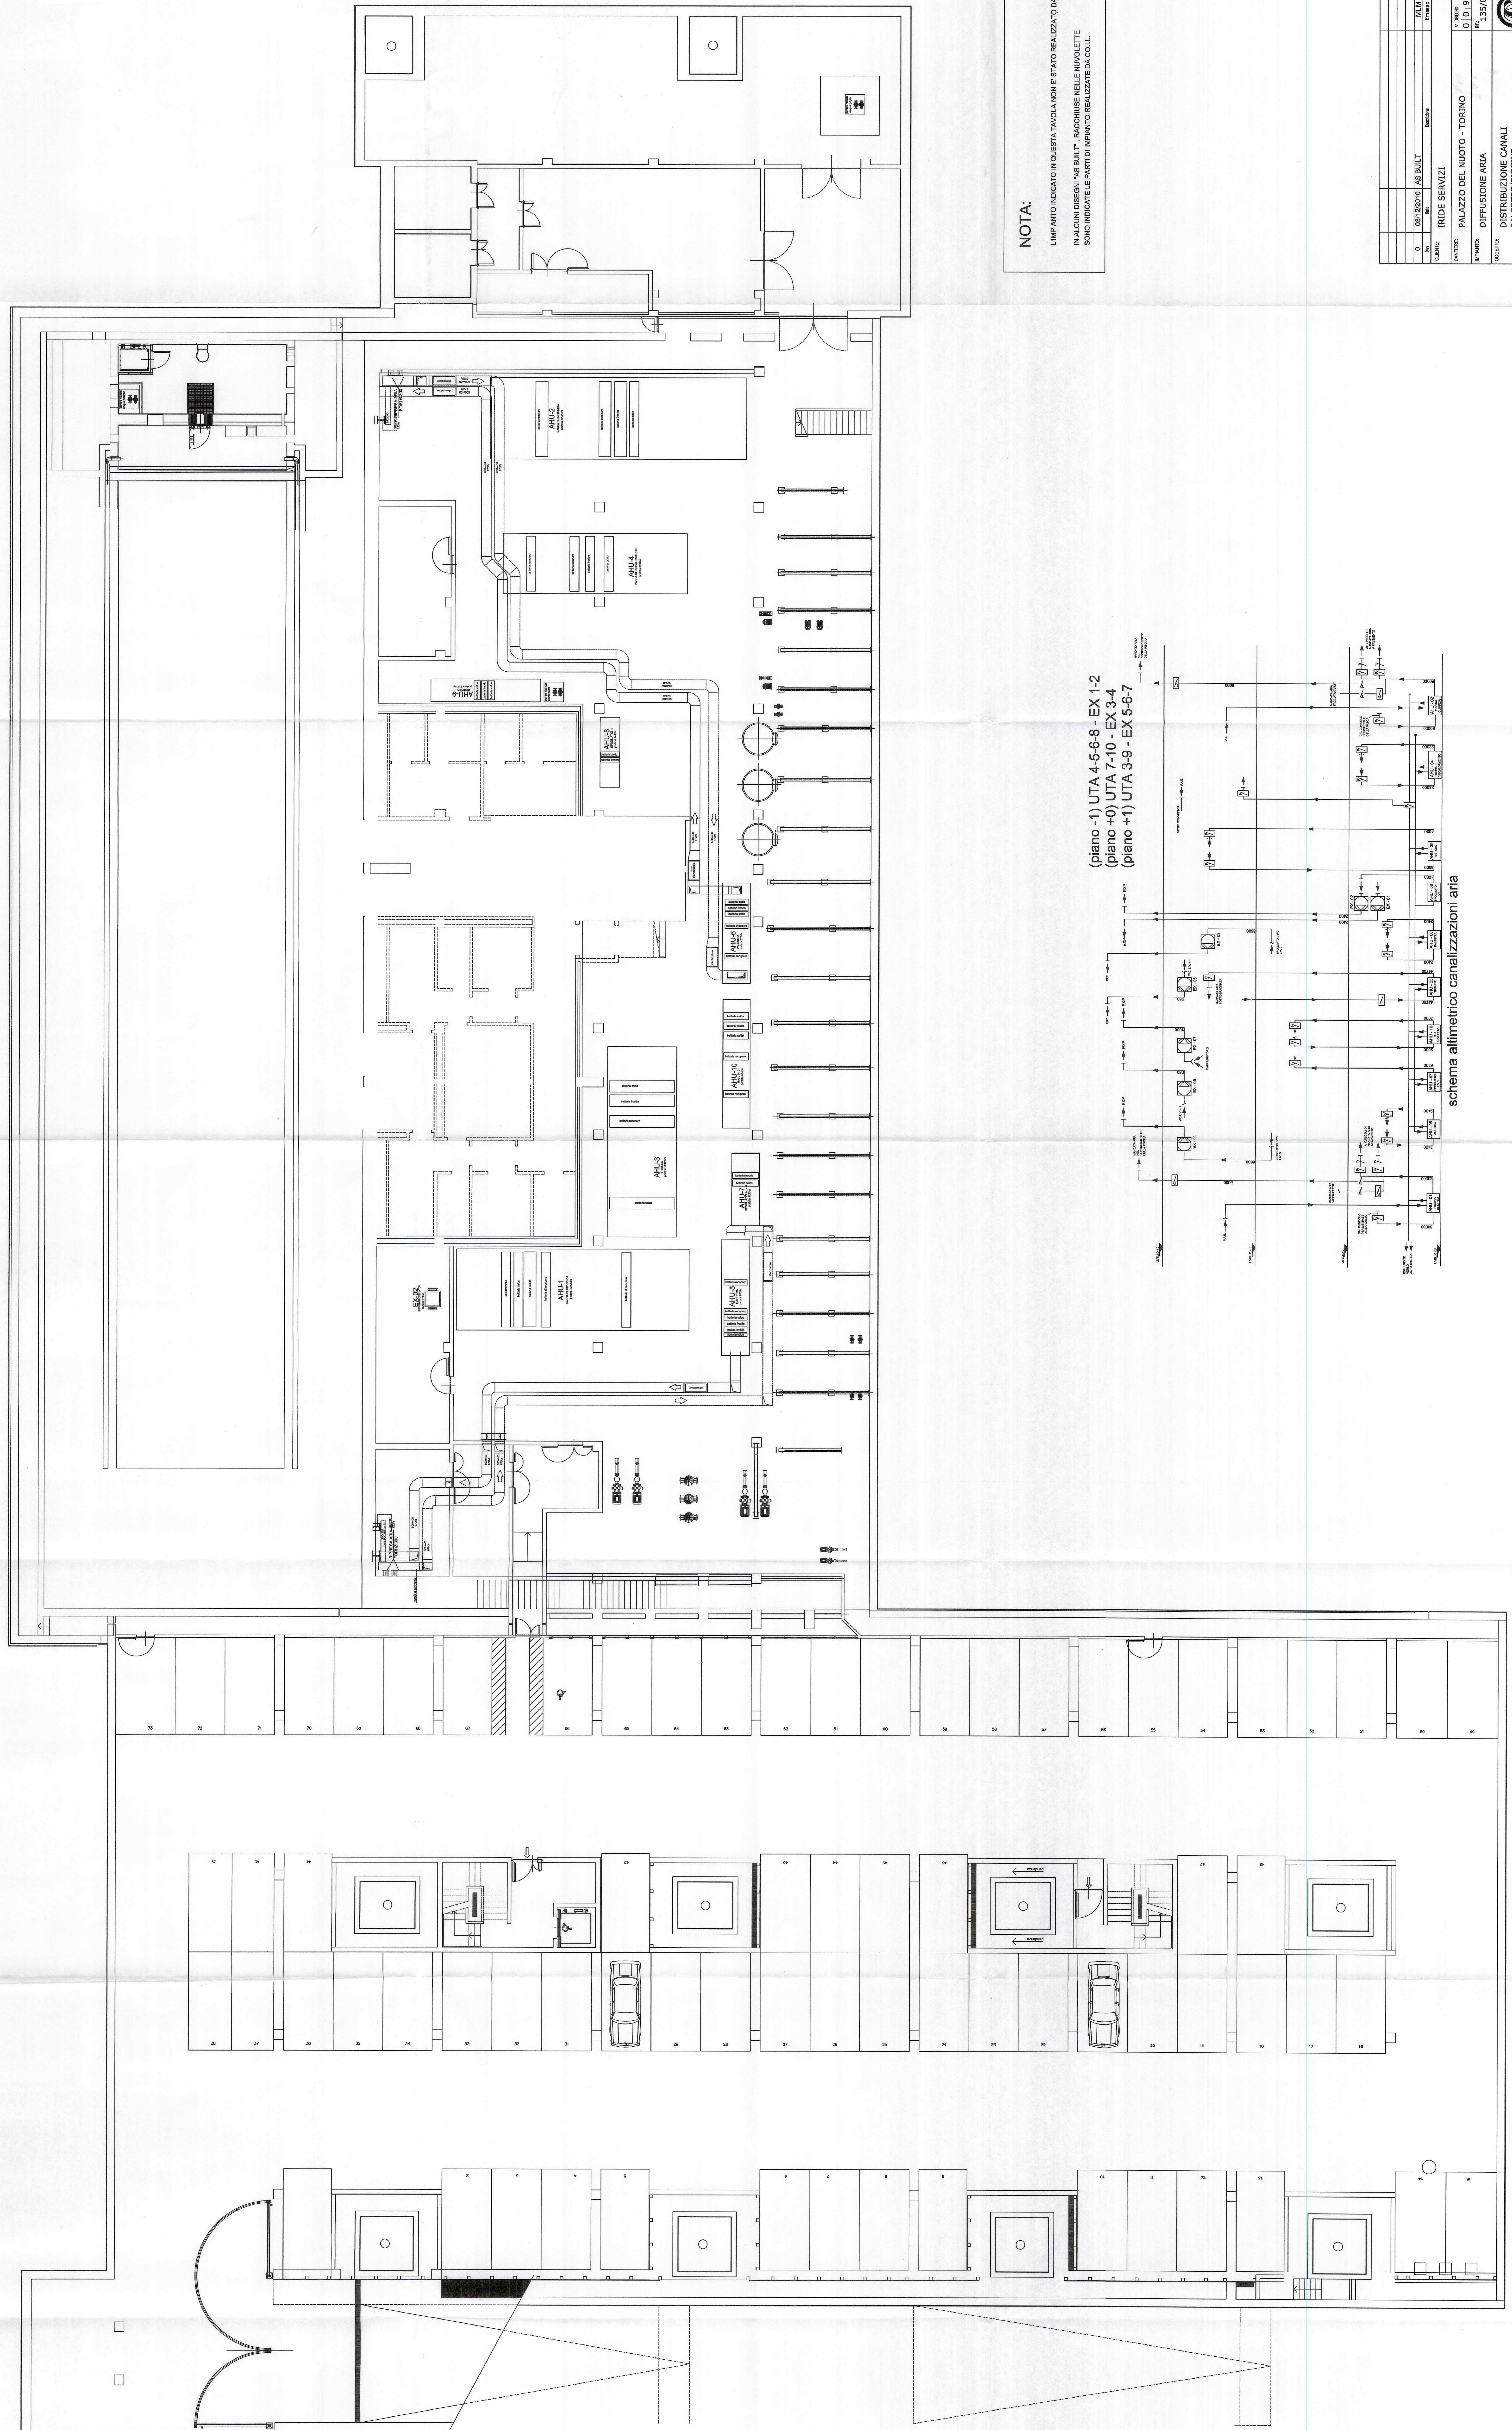

(piano -1) UTA 4-5-6-8 - EX 1-2
 (piano +0) UTA 7-10 - EX 3-4
 (piano +1) UTA 3-9 - EX 5-6-7

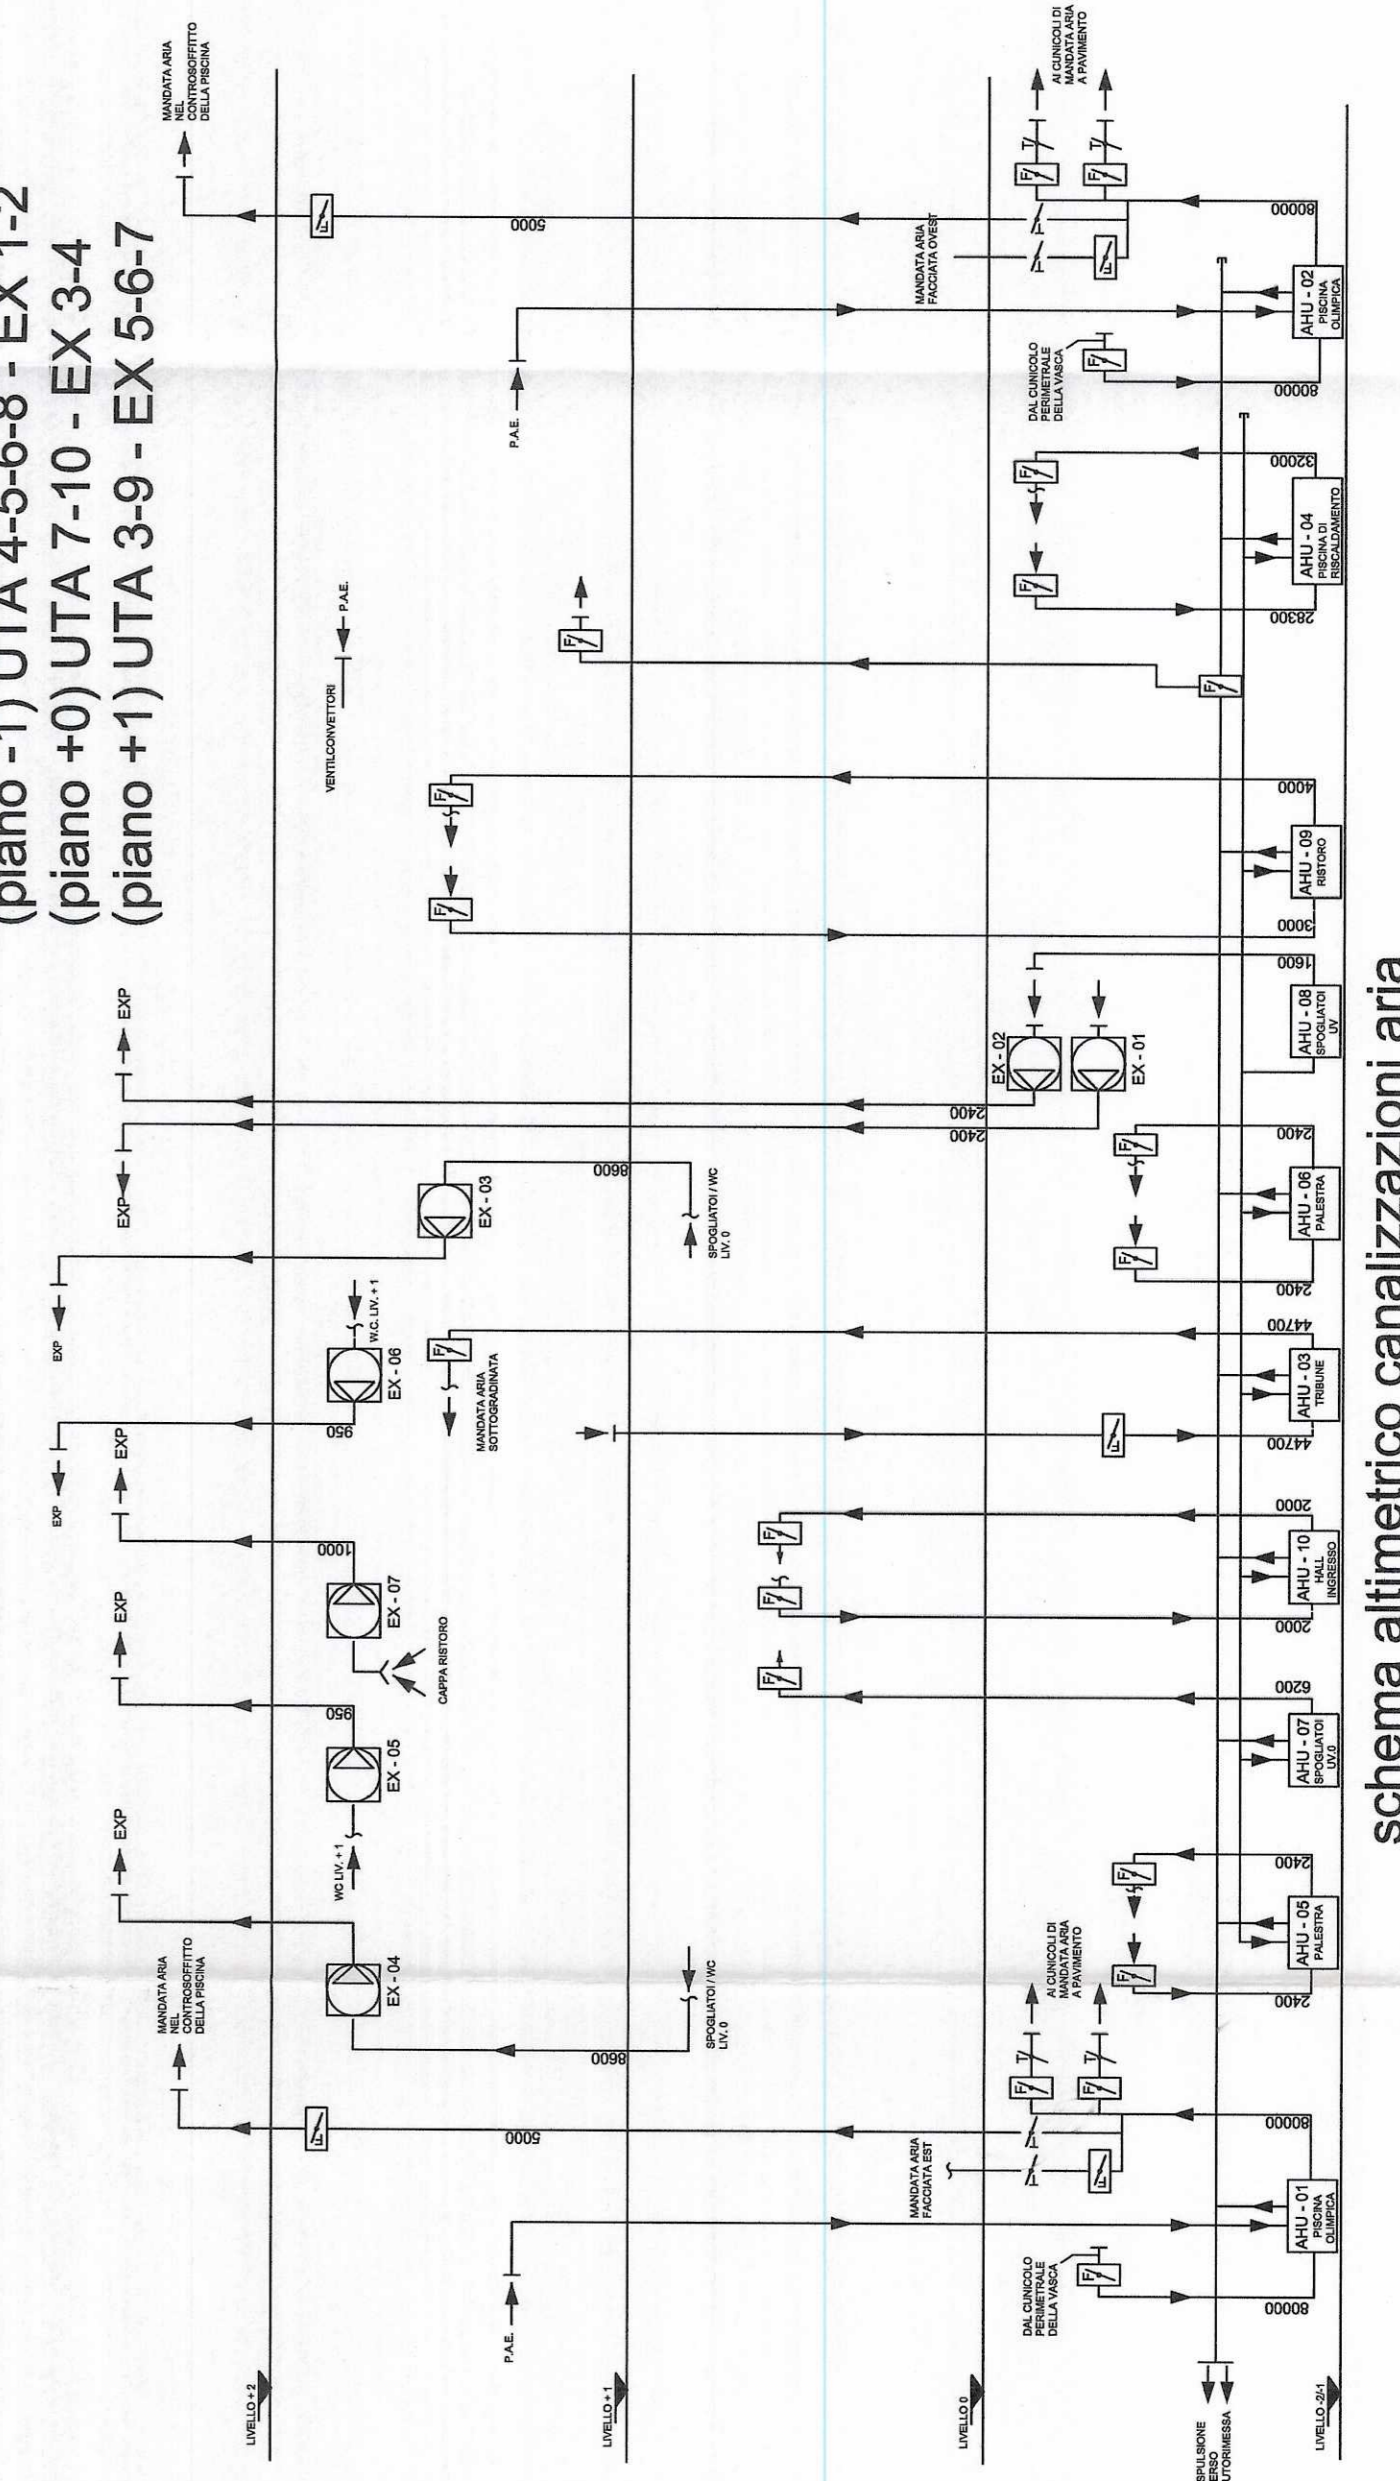

schema altimetrico canalizzazioni aria