
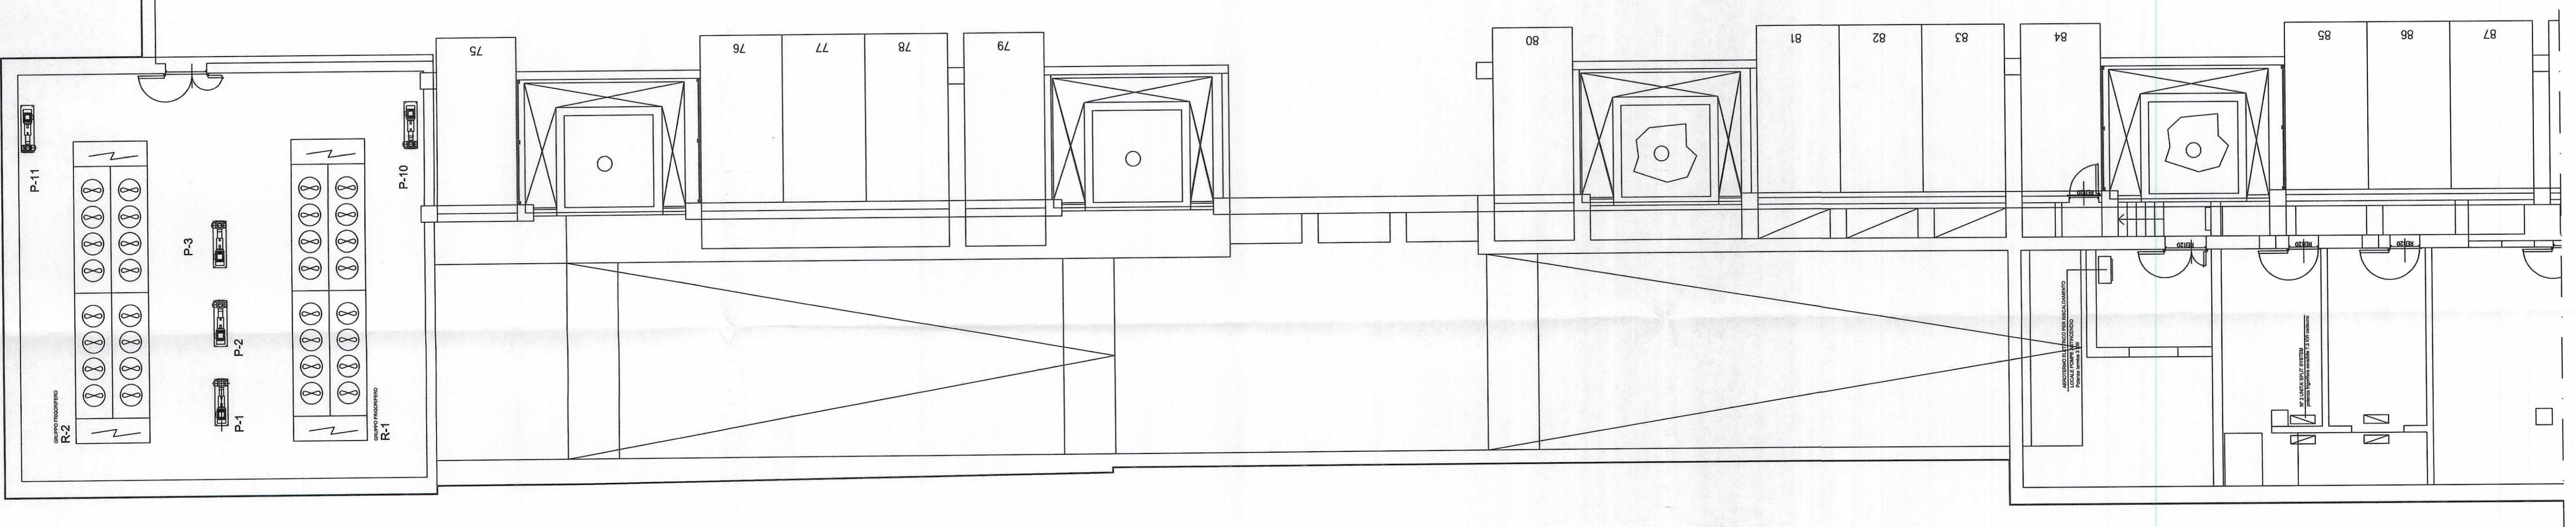
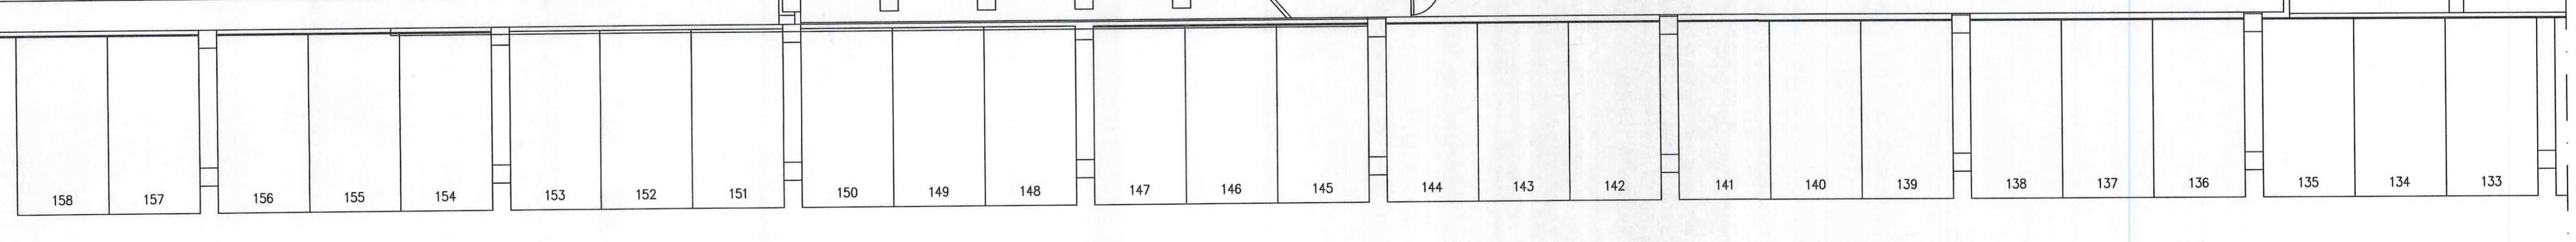


NOTA:  
RACCHIUSE NELLE INVOLUETTE SONO INDICATE LE PARTI DI IMPIANTO REALIZZATE DA COLL.

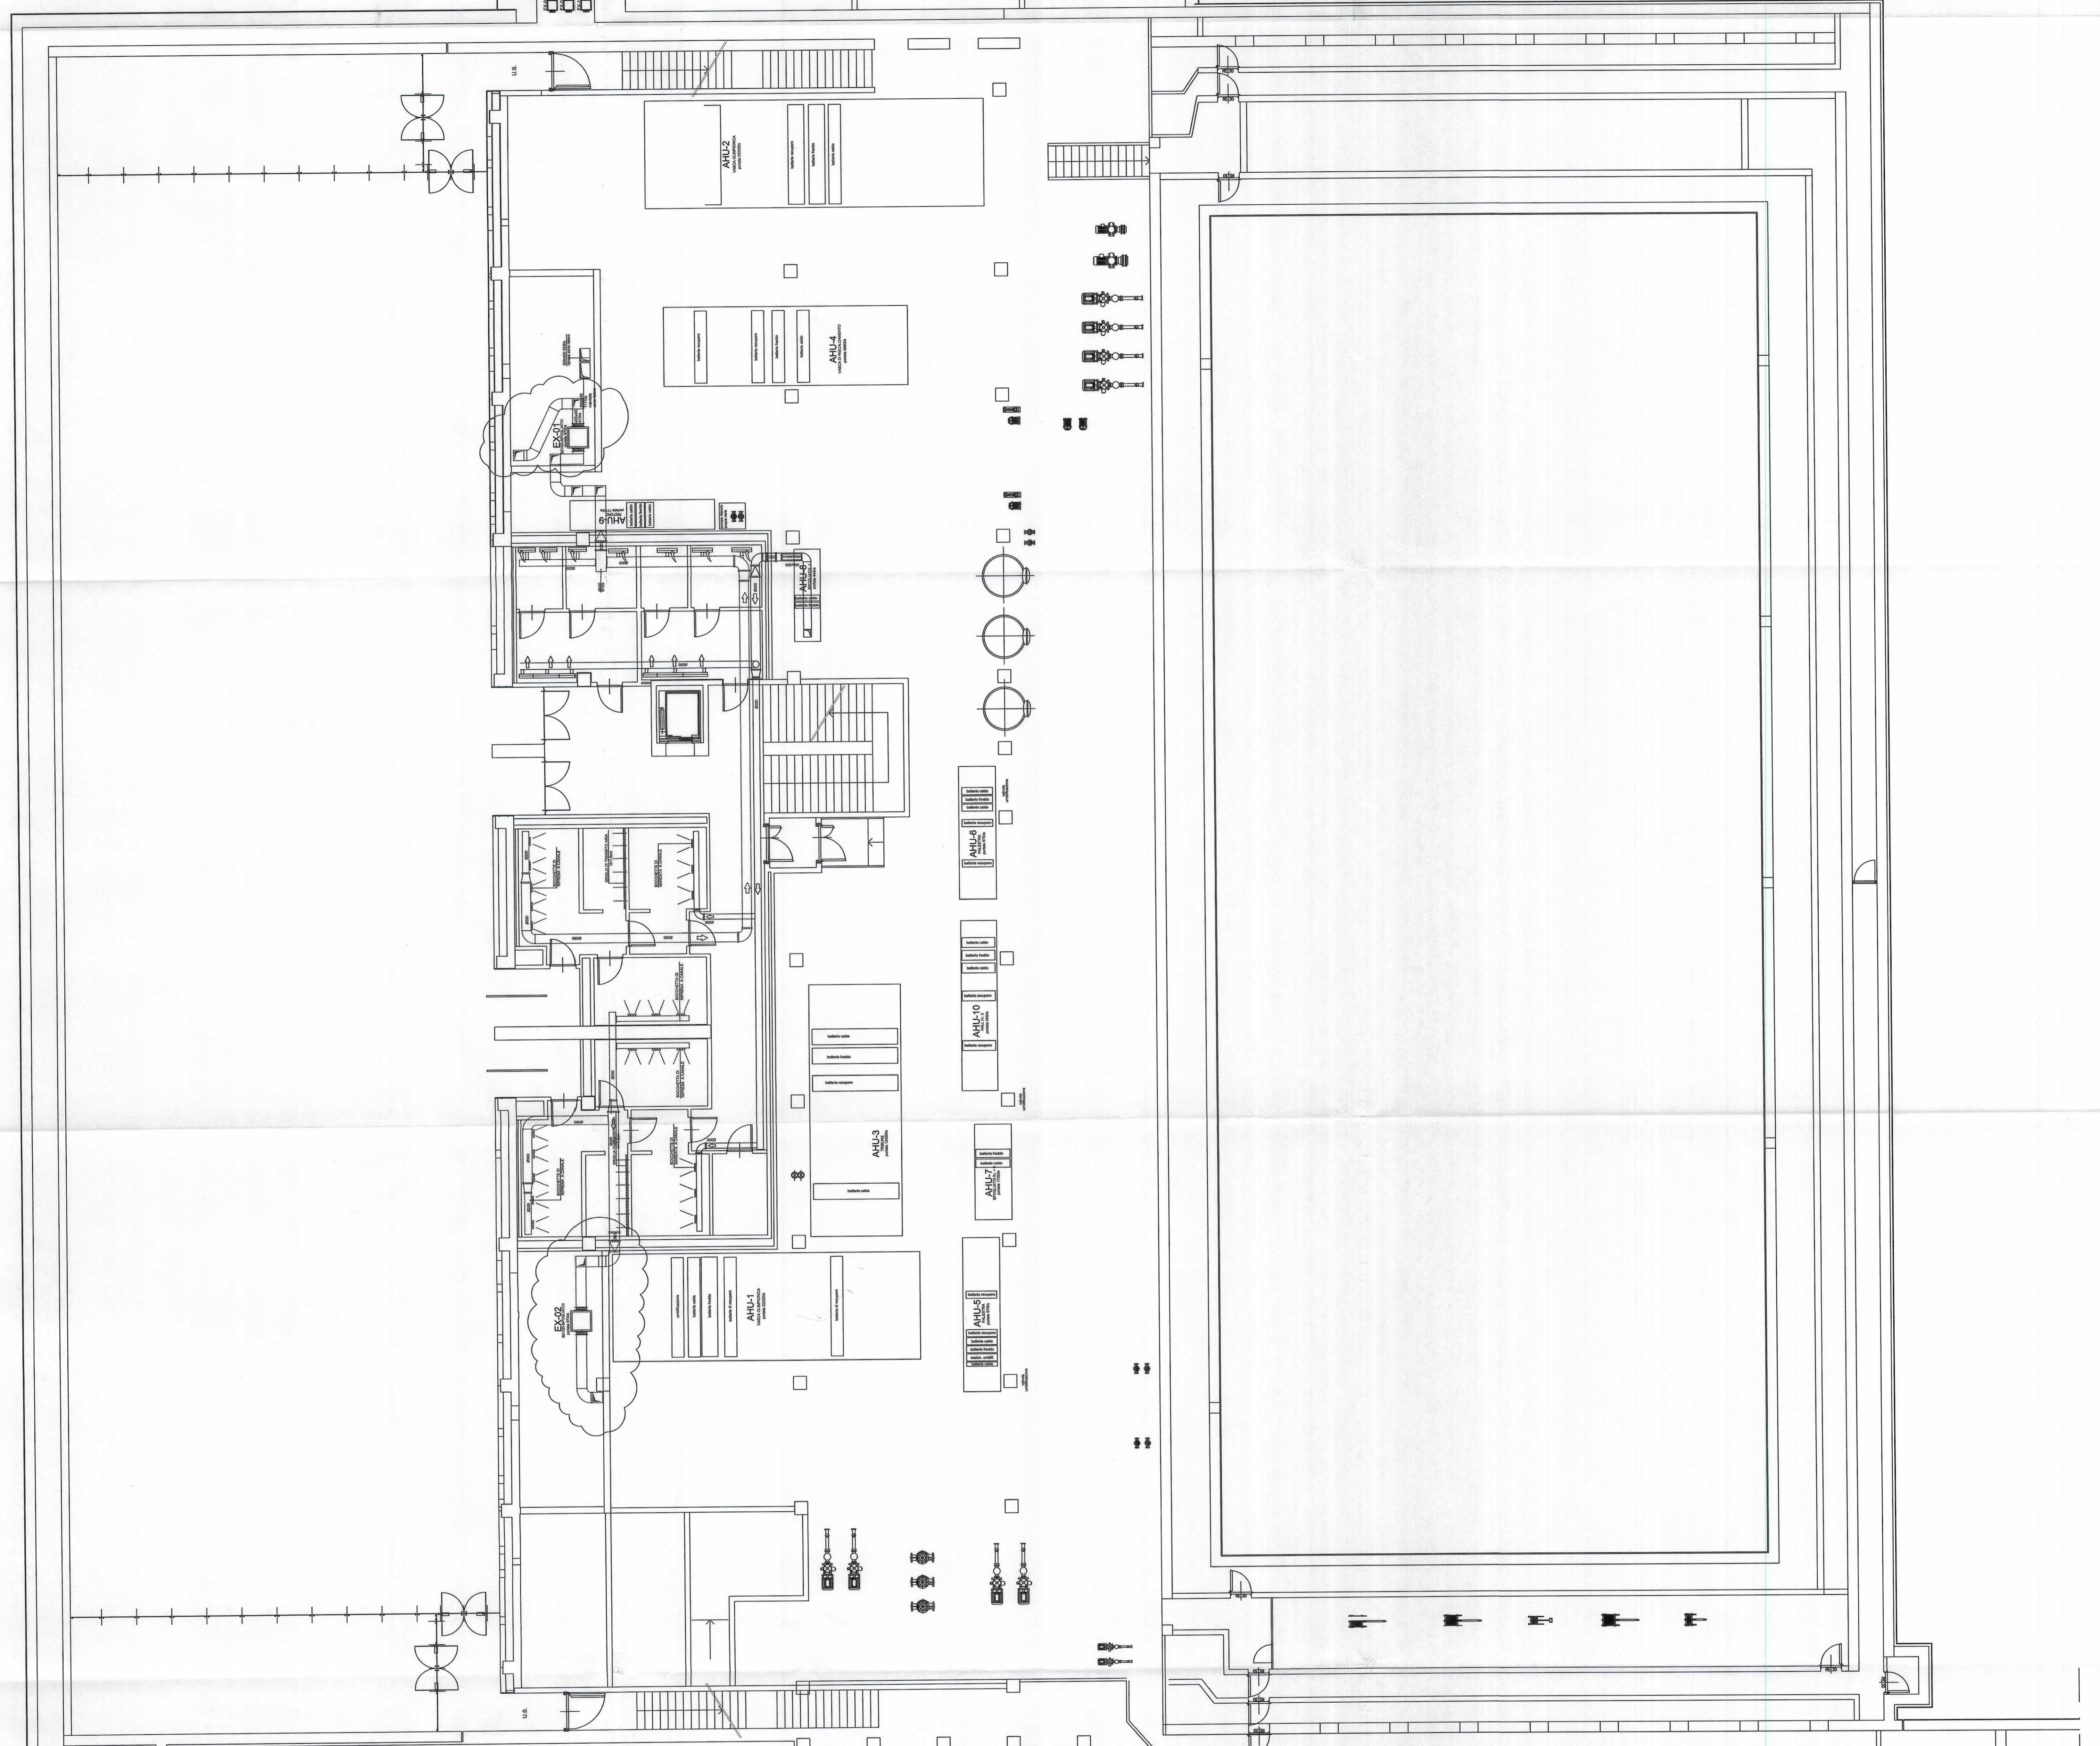

PROGETTO	COLLABORATORI	SCALE	PRODOTTORE	VERIFICATO	DATA	STATO
0	88/12/2010	AS BULLY				
1	01/10/10					

PROGETTO: IRIDE SERVIZI  
CANTIERE: PALAZZO DEL NICOTÒ - TORINO  
PRODOTTORE: DIFFUSIONE ARIA  
DATA: 13/09/11 11:15  
STATO: 1:100  
DIRETTORE: DISTRIBUZIONE CANALI  
SPOGLIATOI  
LIVELLO - 1

PROGETTAZIONE E COSTRUZIONE IMPIANTI ELETTRICI - CONDIZIONAMENTO - RISCALDAMENTO  
IRIDE S.p.A. - Via Marconi 8 - 10121 TORINO (TO) - Tel. 011-57412000 - Fax 011-57412001 - www.iride.it

