


DATI CATASTRALI:

REALIZZAZIONE RISTORANTE
AZIENDALE TOROC

Scala su 1:1


Stampa su 1:1

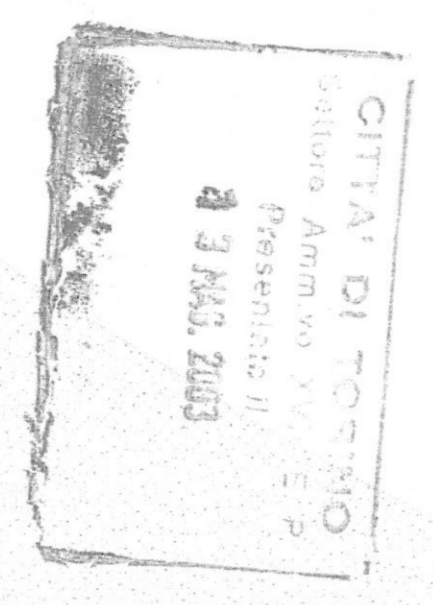

DATA	OGGETTO DELLA VISITA	SCALA
	STATO D'AVVIO	
06.10.17	Primo Rilievo	1:100
06.10.17	Primo Rilievo	1:100
La Proprietà

CONED Torino SNC

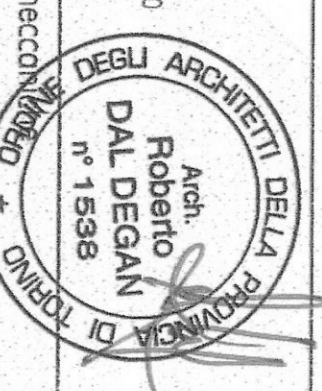





LABORATORIO: AR - IN 3
PROGETTI GENERALI
PROSPETTI E SEZIONI




SCALA: 1:200 a 1:100
DATA: 15/10/18
Nome file: Intervall
Per: Arch. Da.

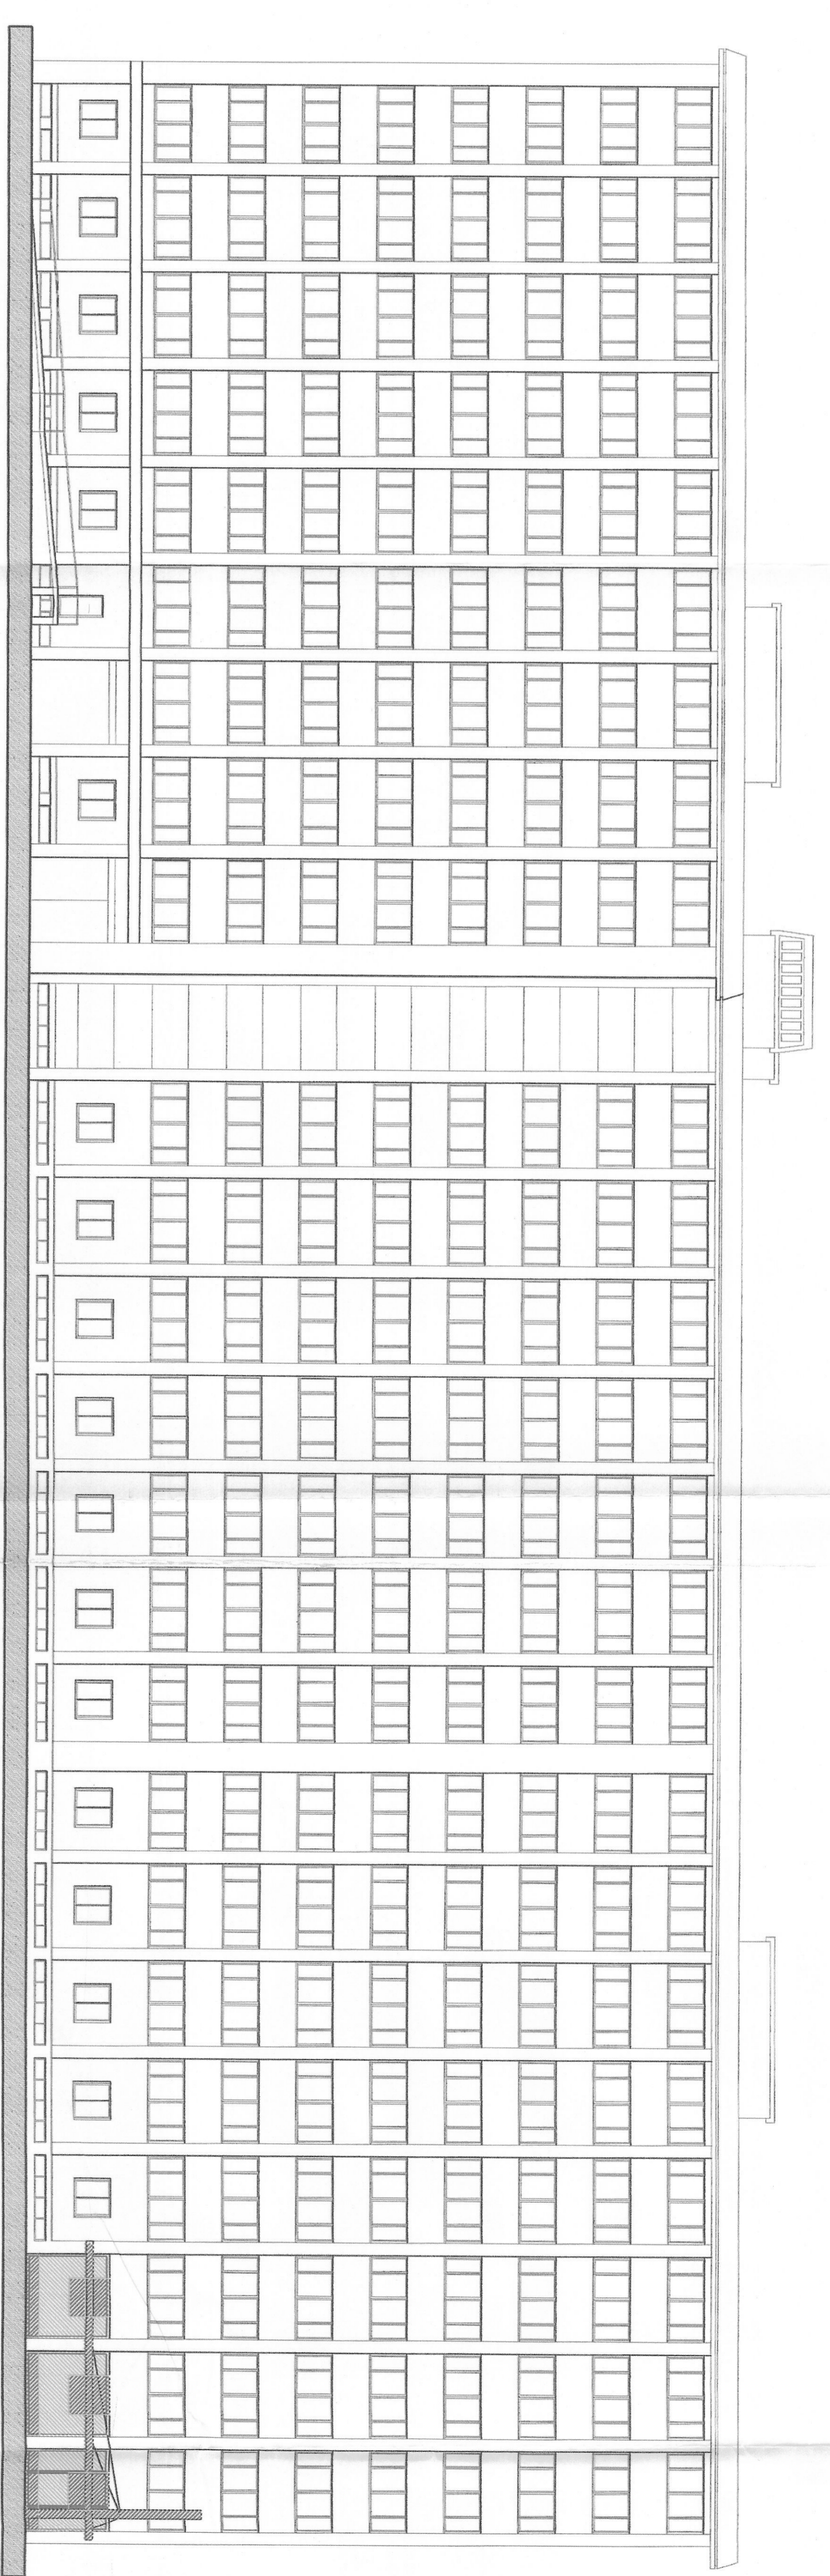


PROSPETTO NORD Via BOLOGNA

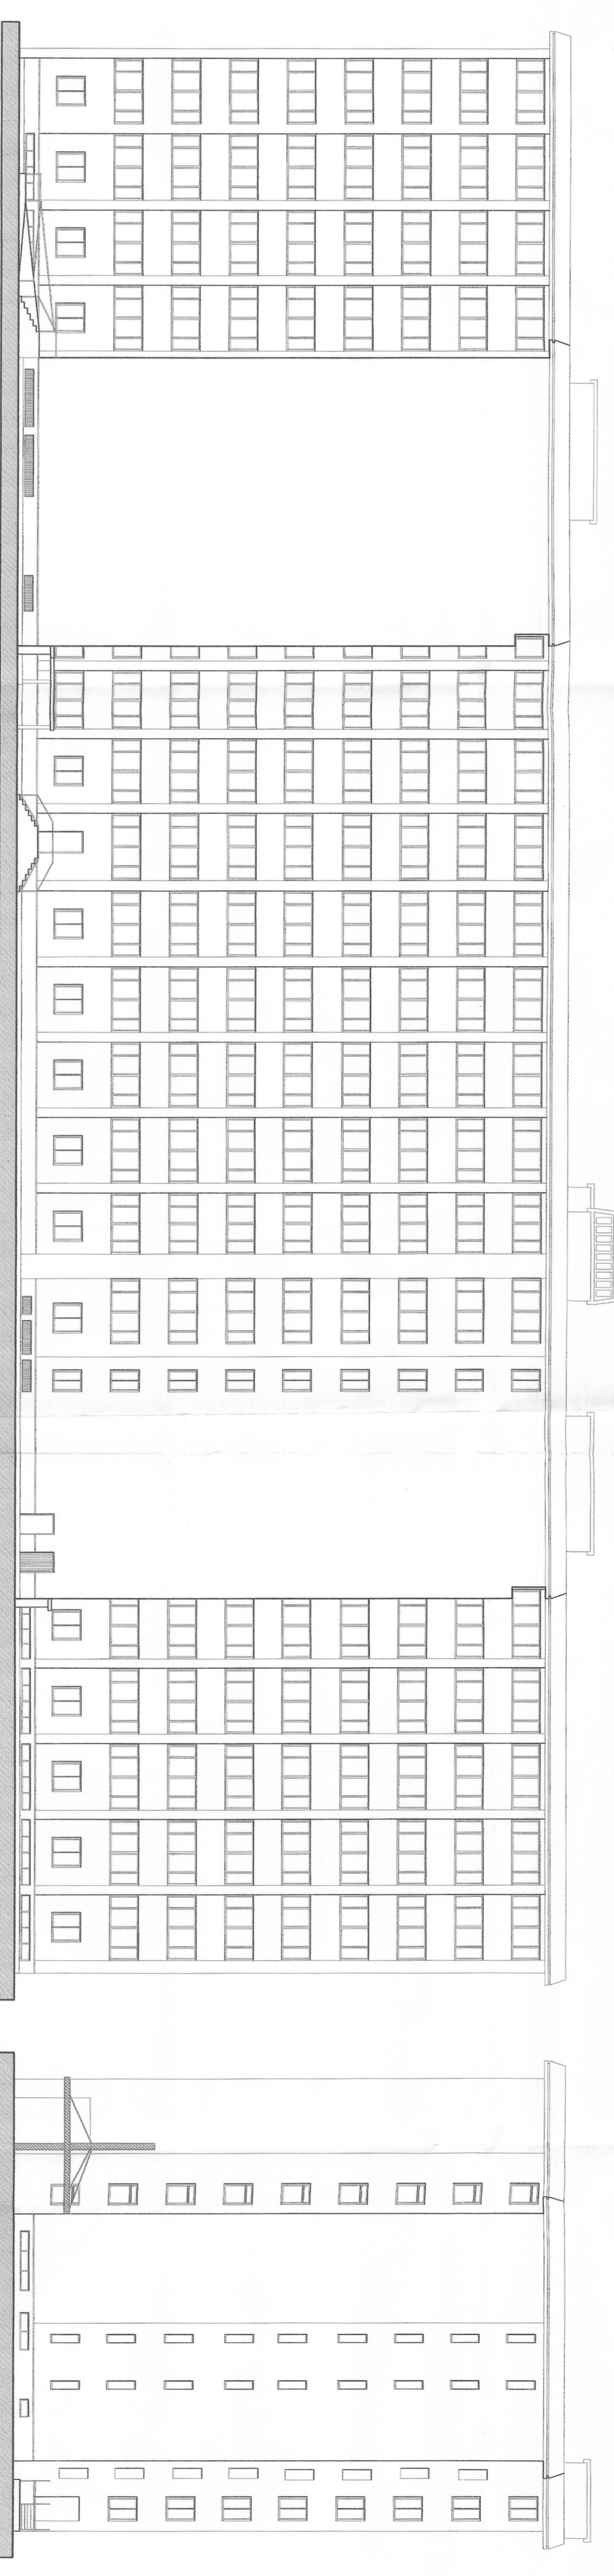


PROSPETTO SUD

PROSPETTO OVEST


- COSTRUITO
- DEMOLITO

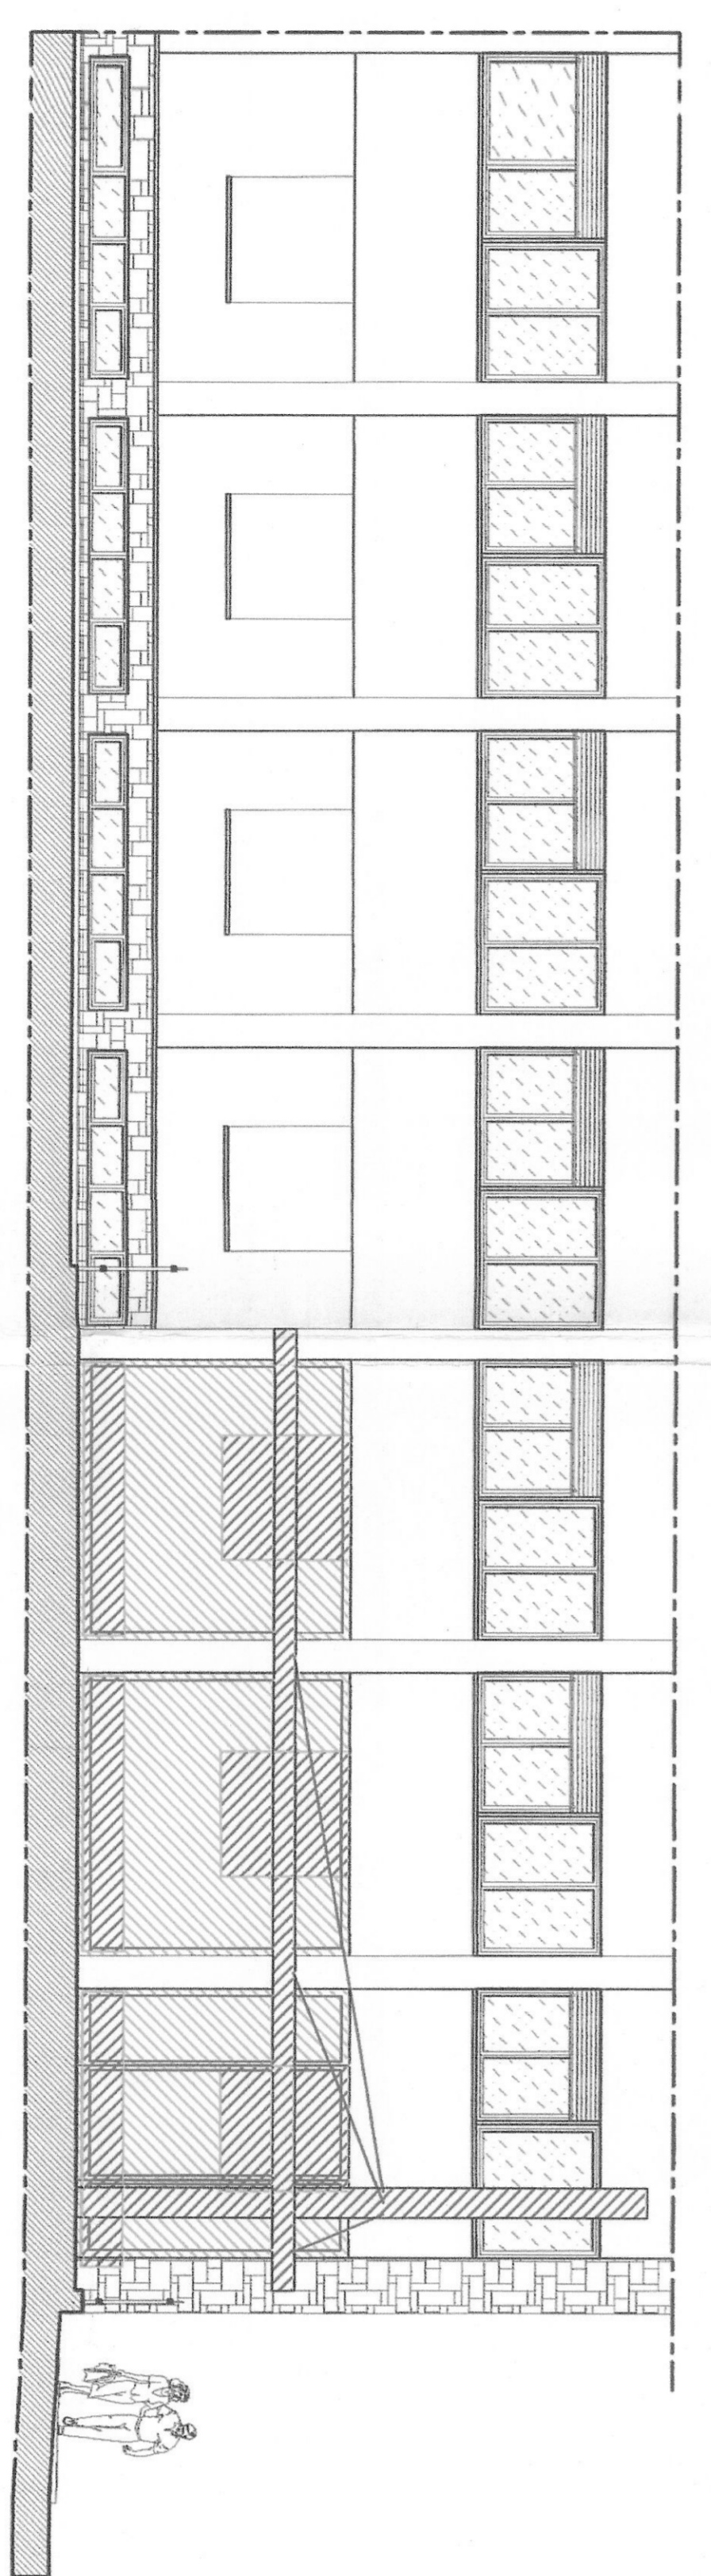


STRALCIO PROSPETTO NORD

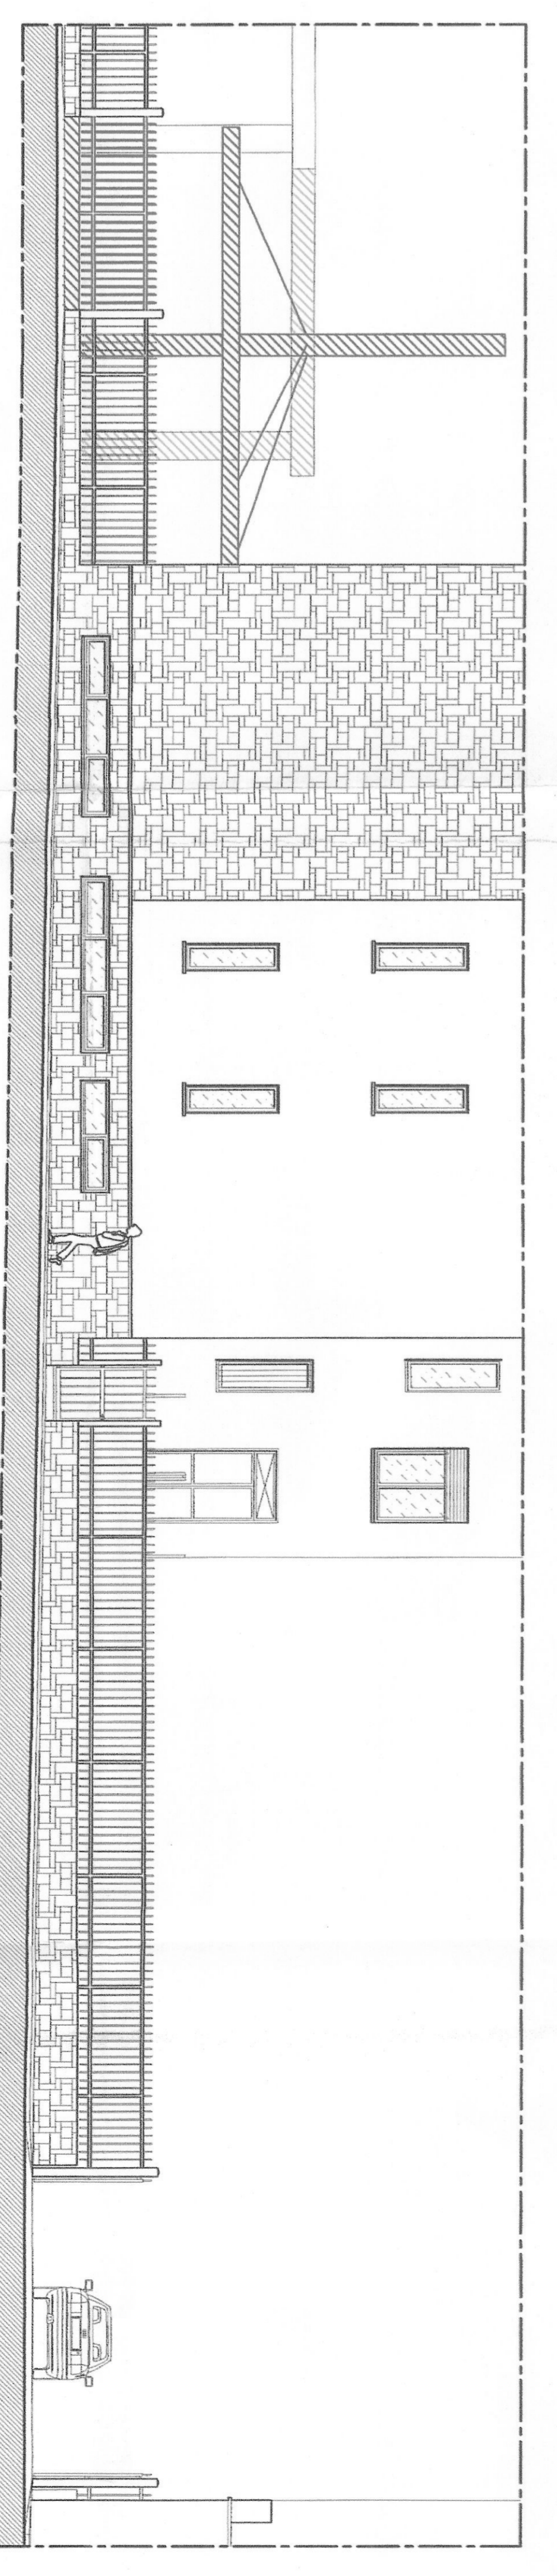

STRALCIO PROSPETTO OVEST

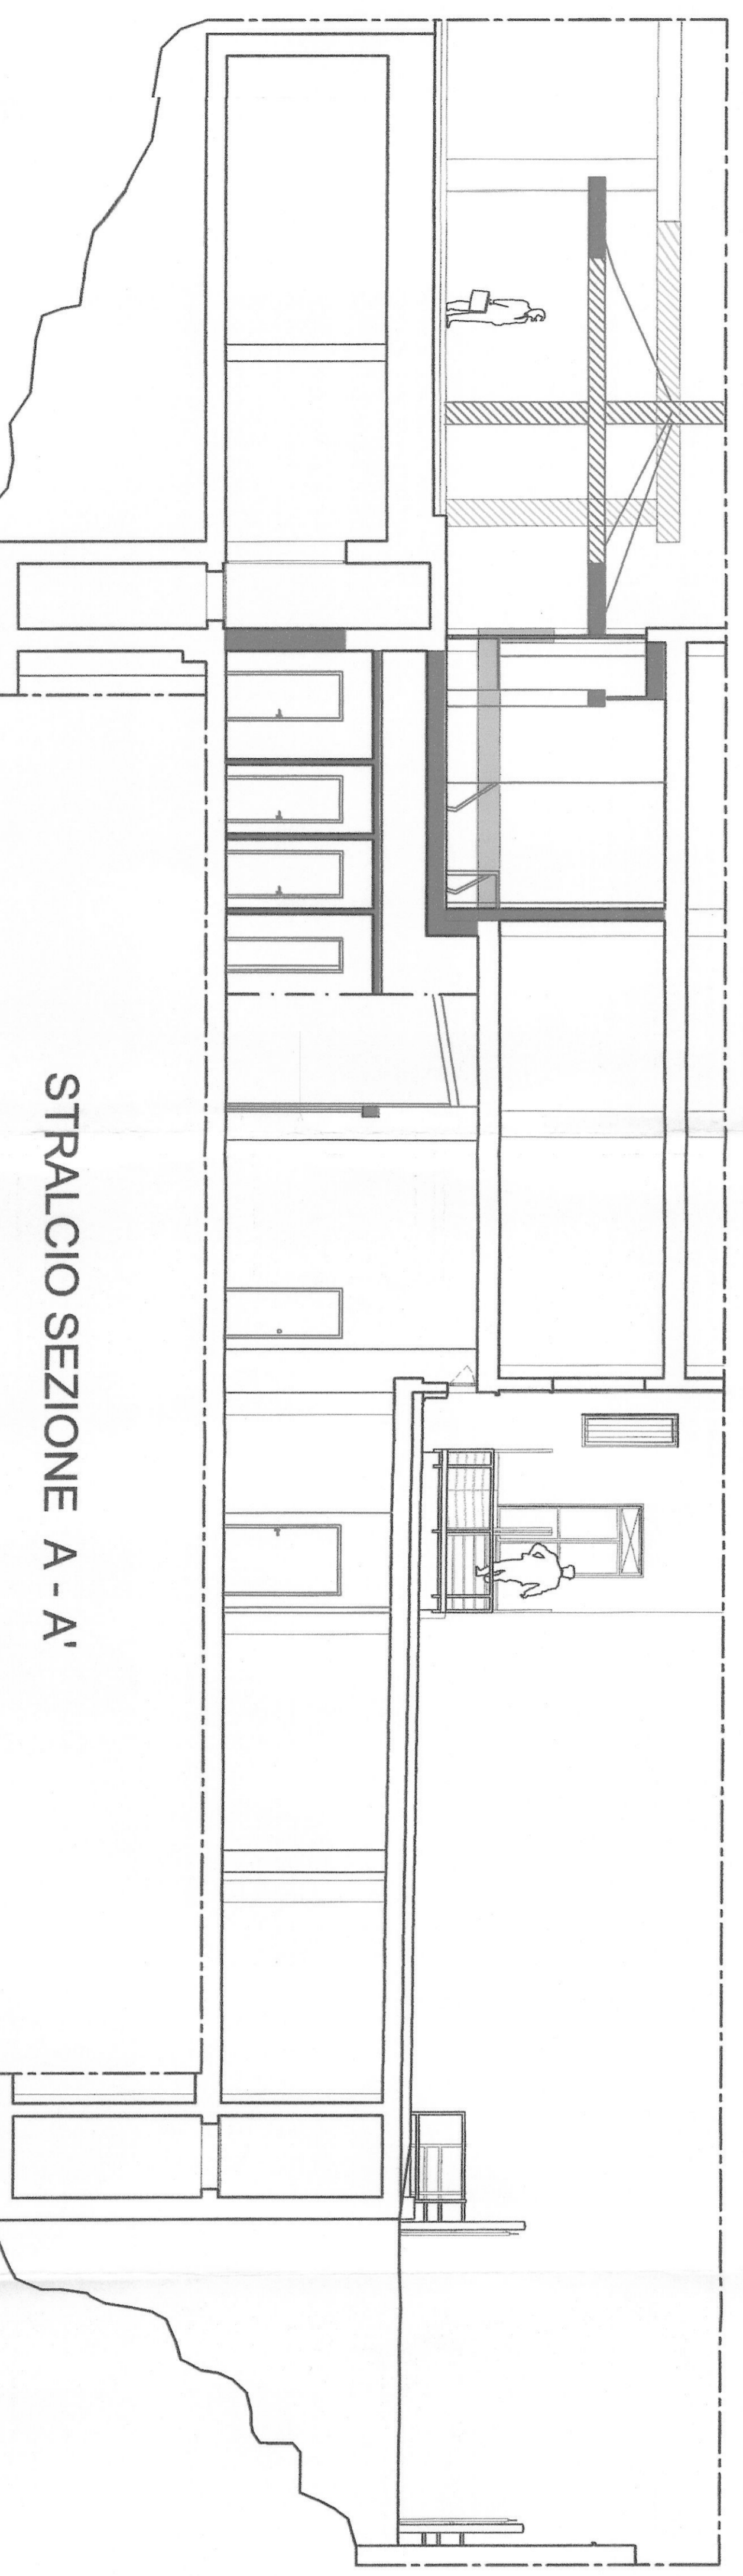

STRALCIO SEZIONE A - A'

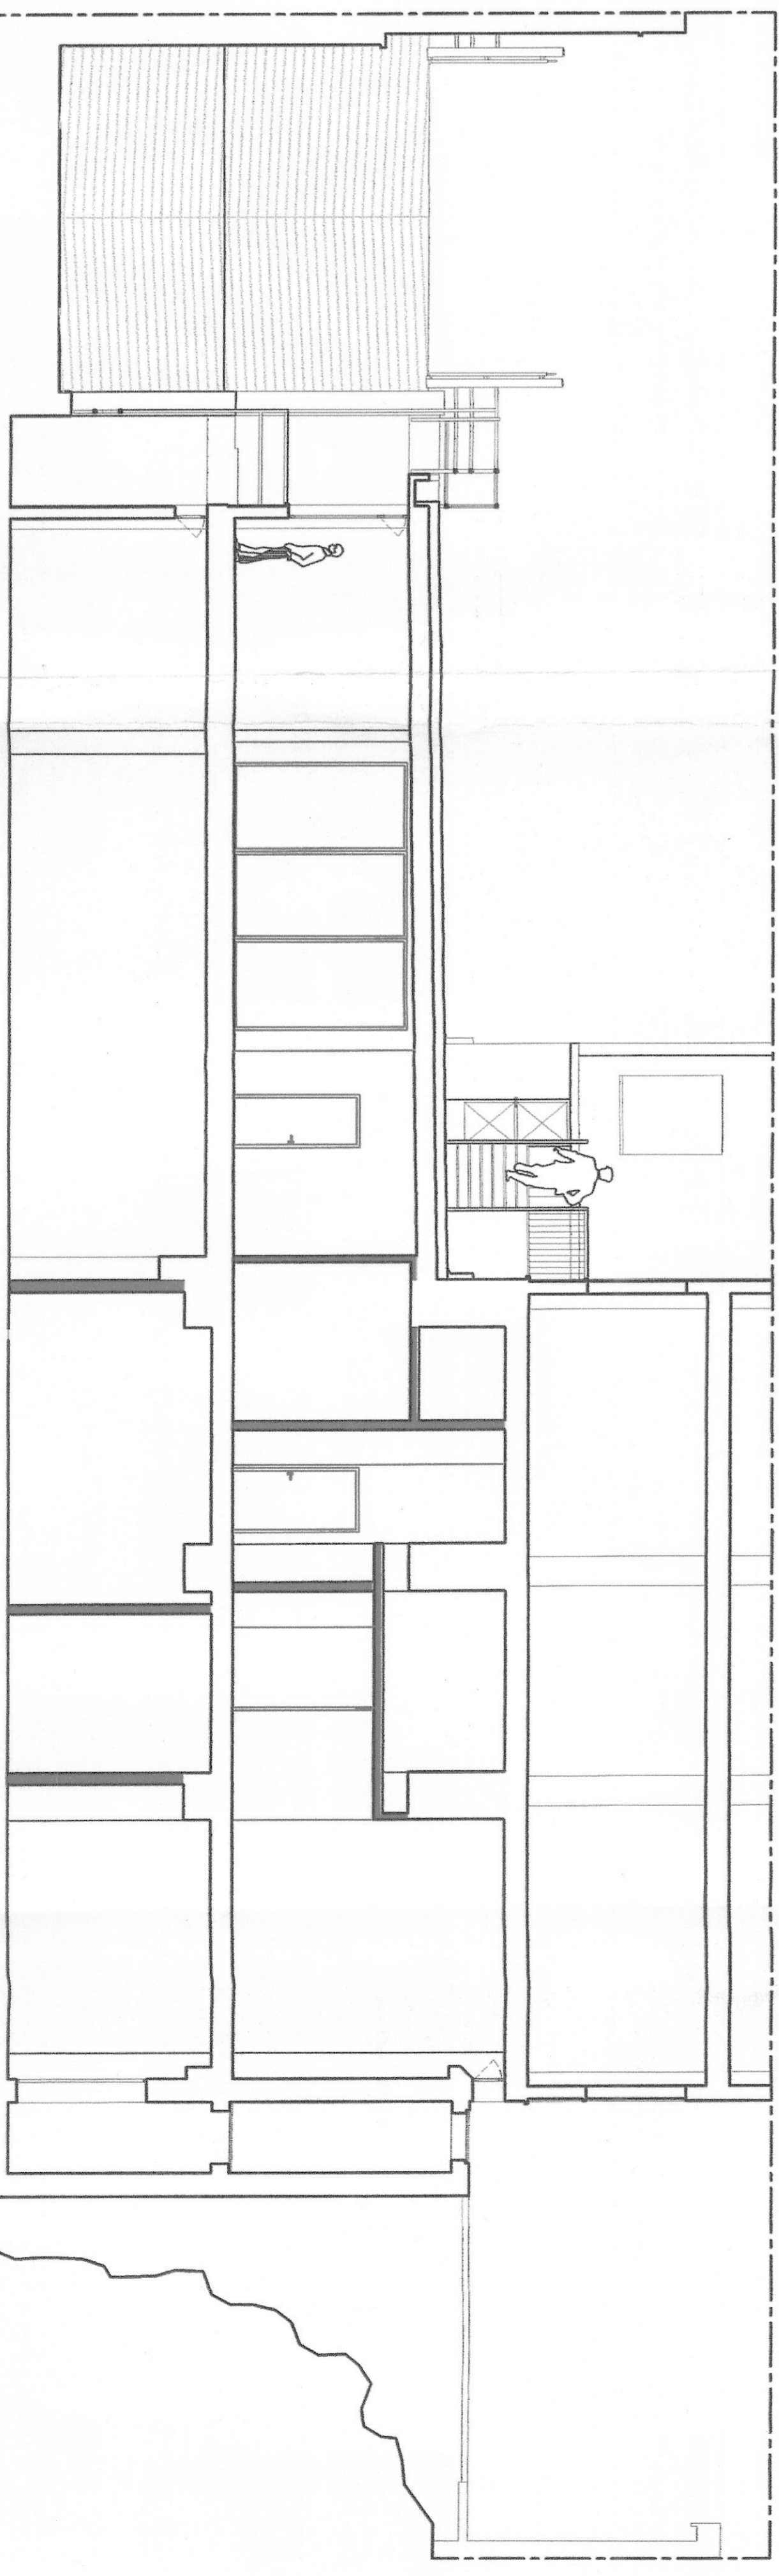

STRALCIO SEZIONE B - B'