



PIANTA PIANO INTERRATO


VIA GARIBOLDI

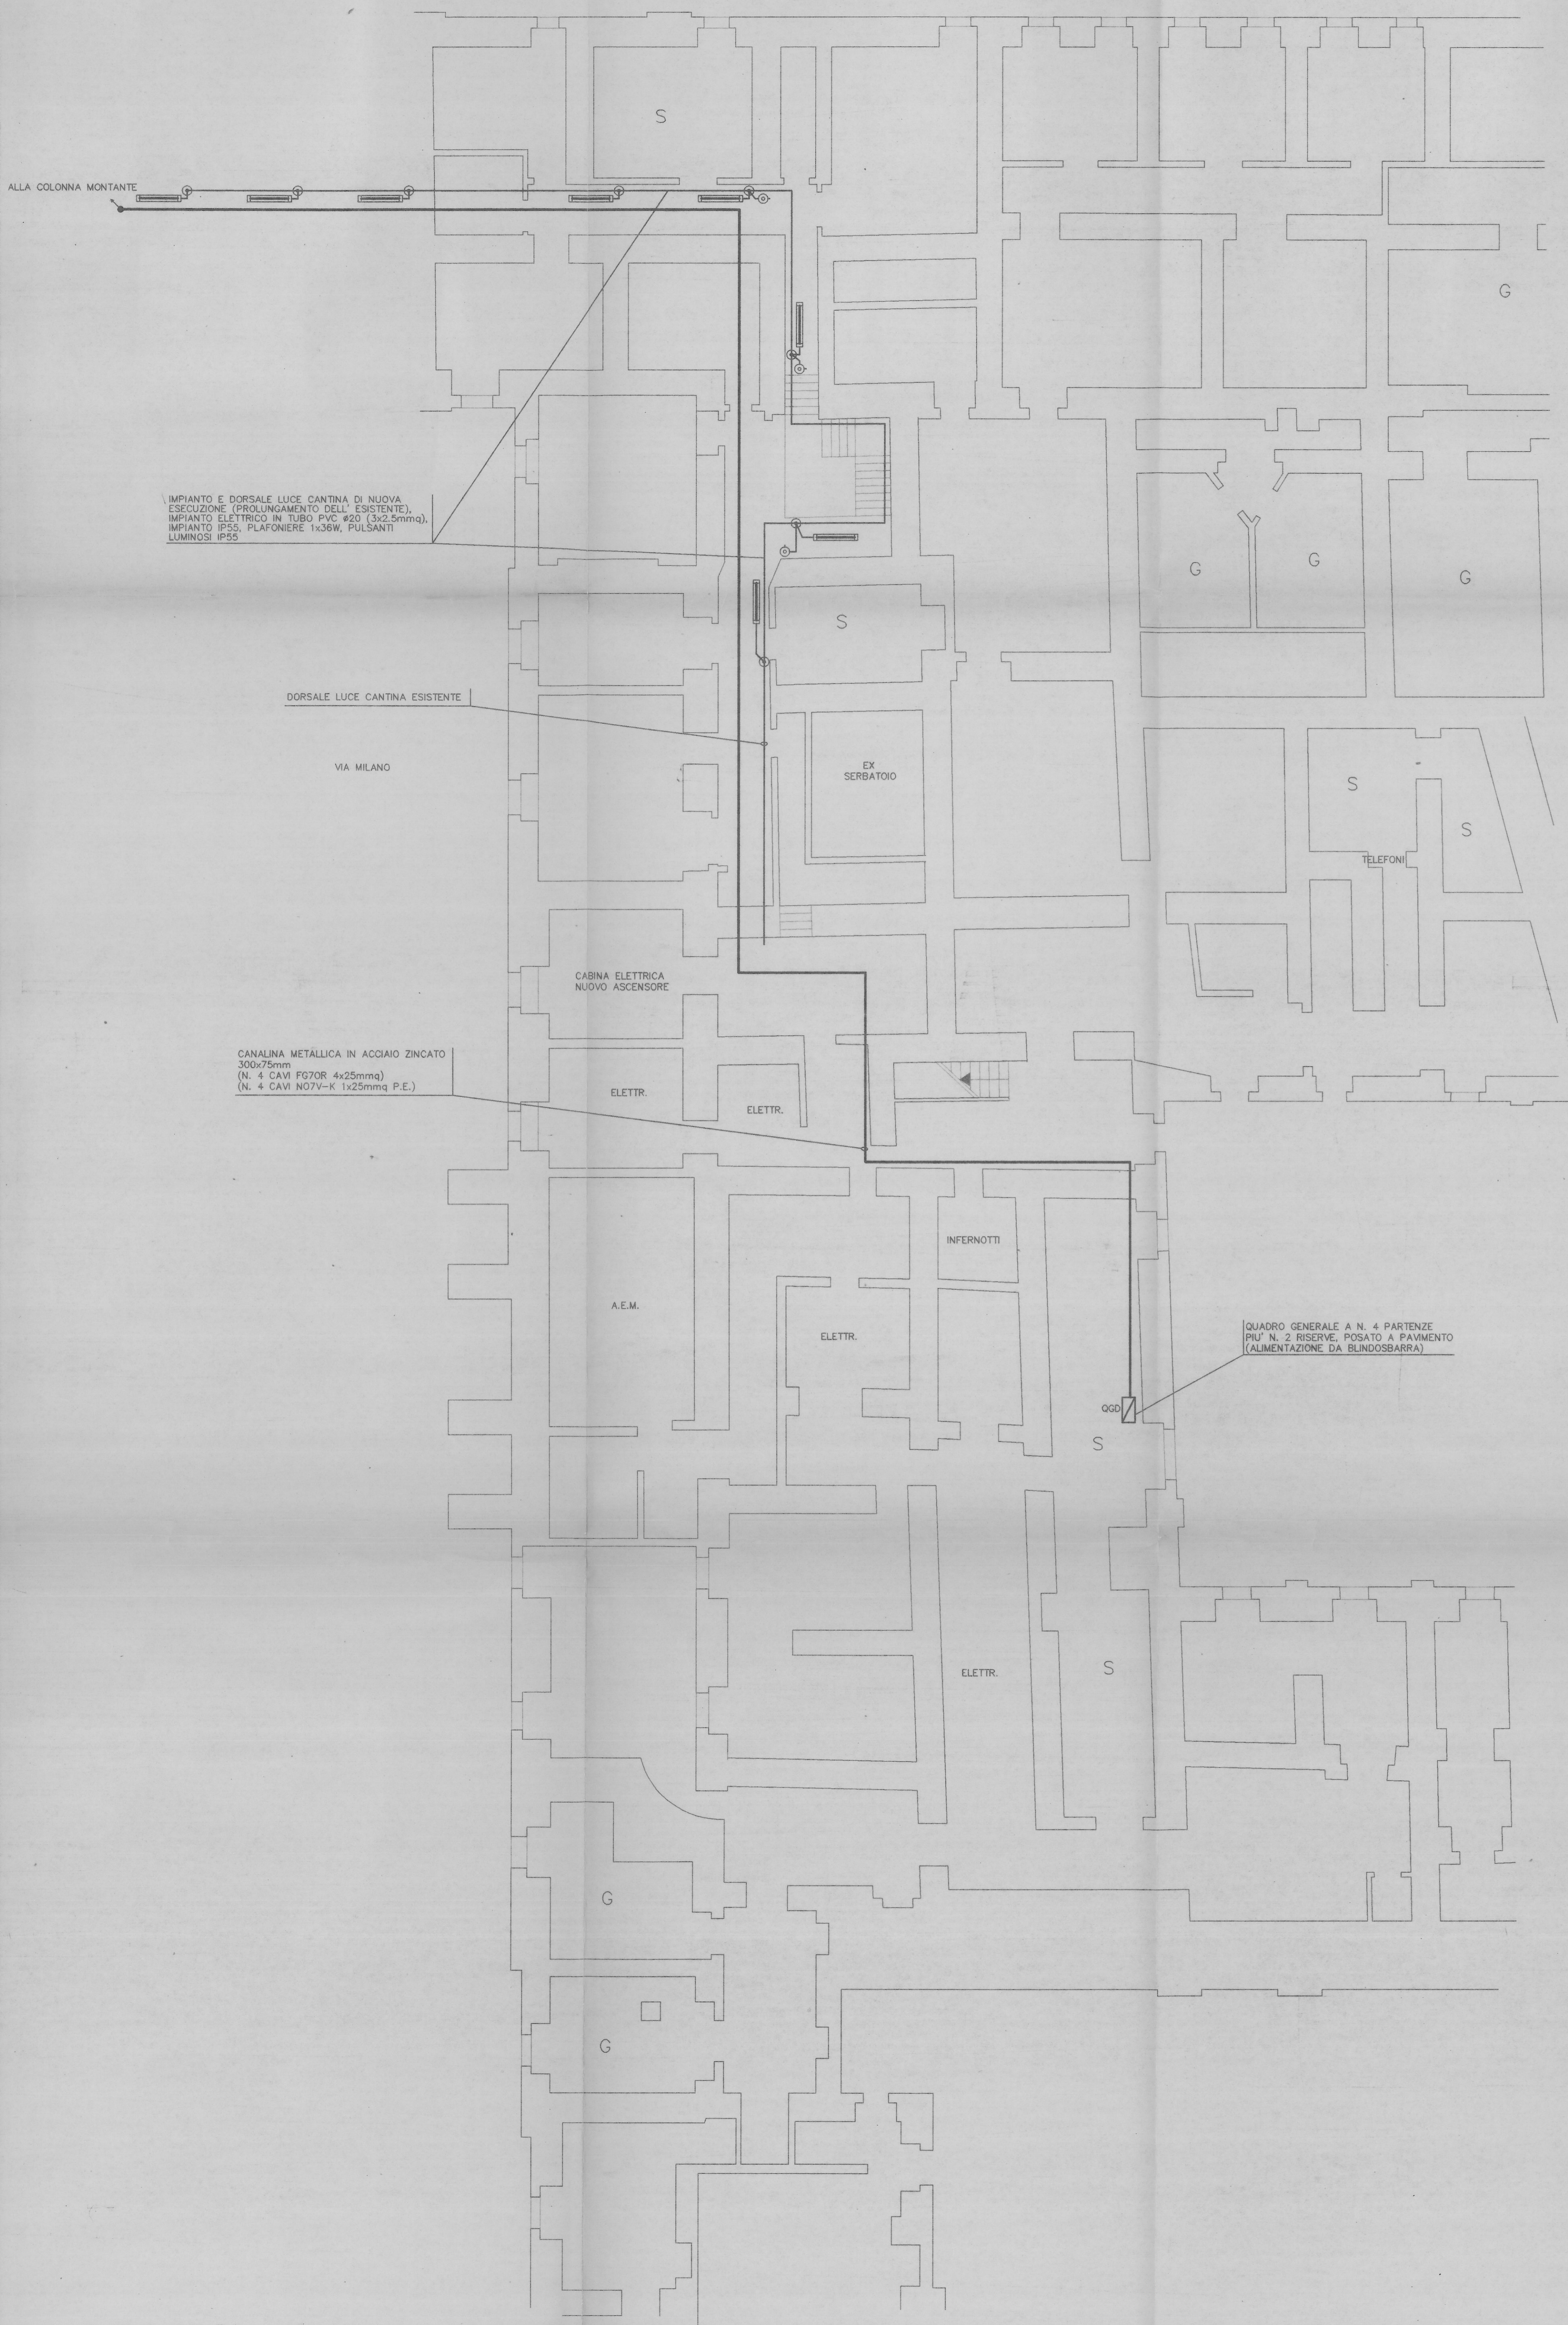

PIANTA PIANO TERRENO

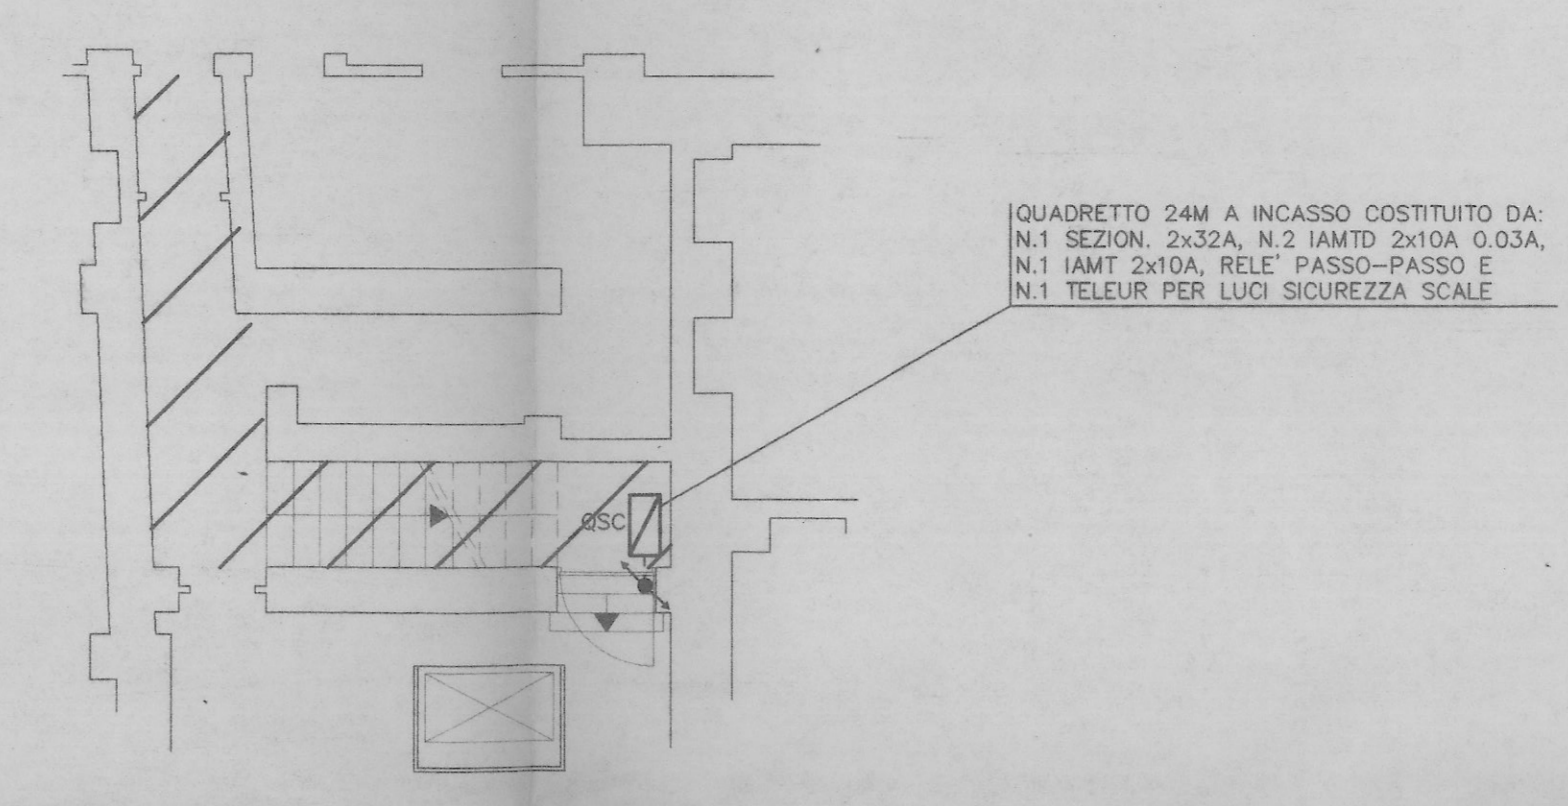

PIANTA PIANO AMMEZZATO

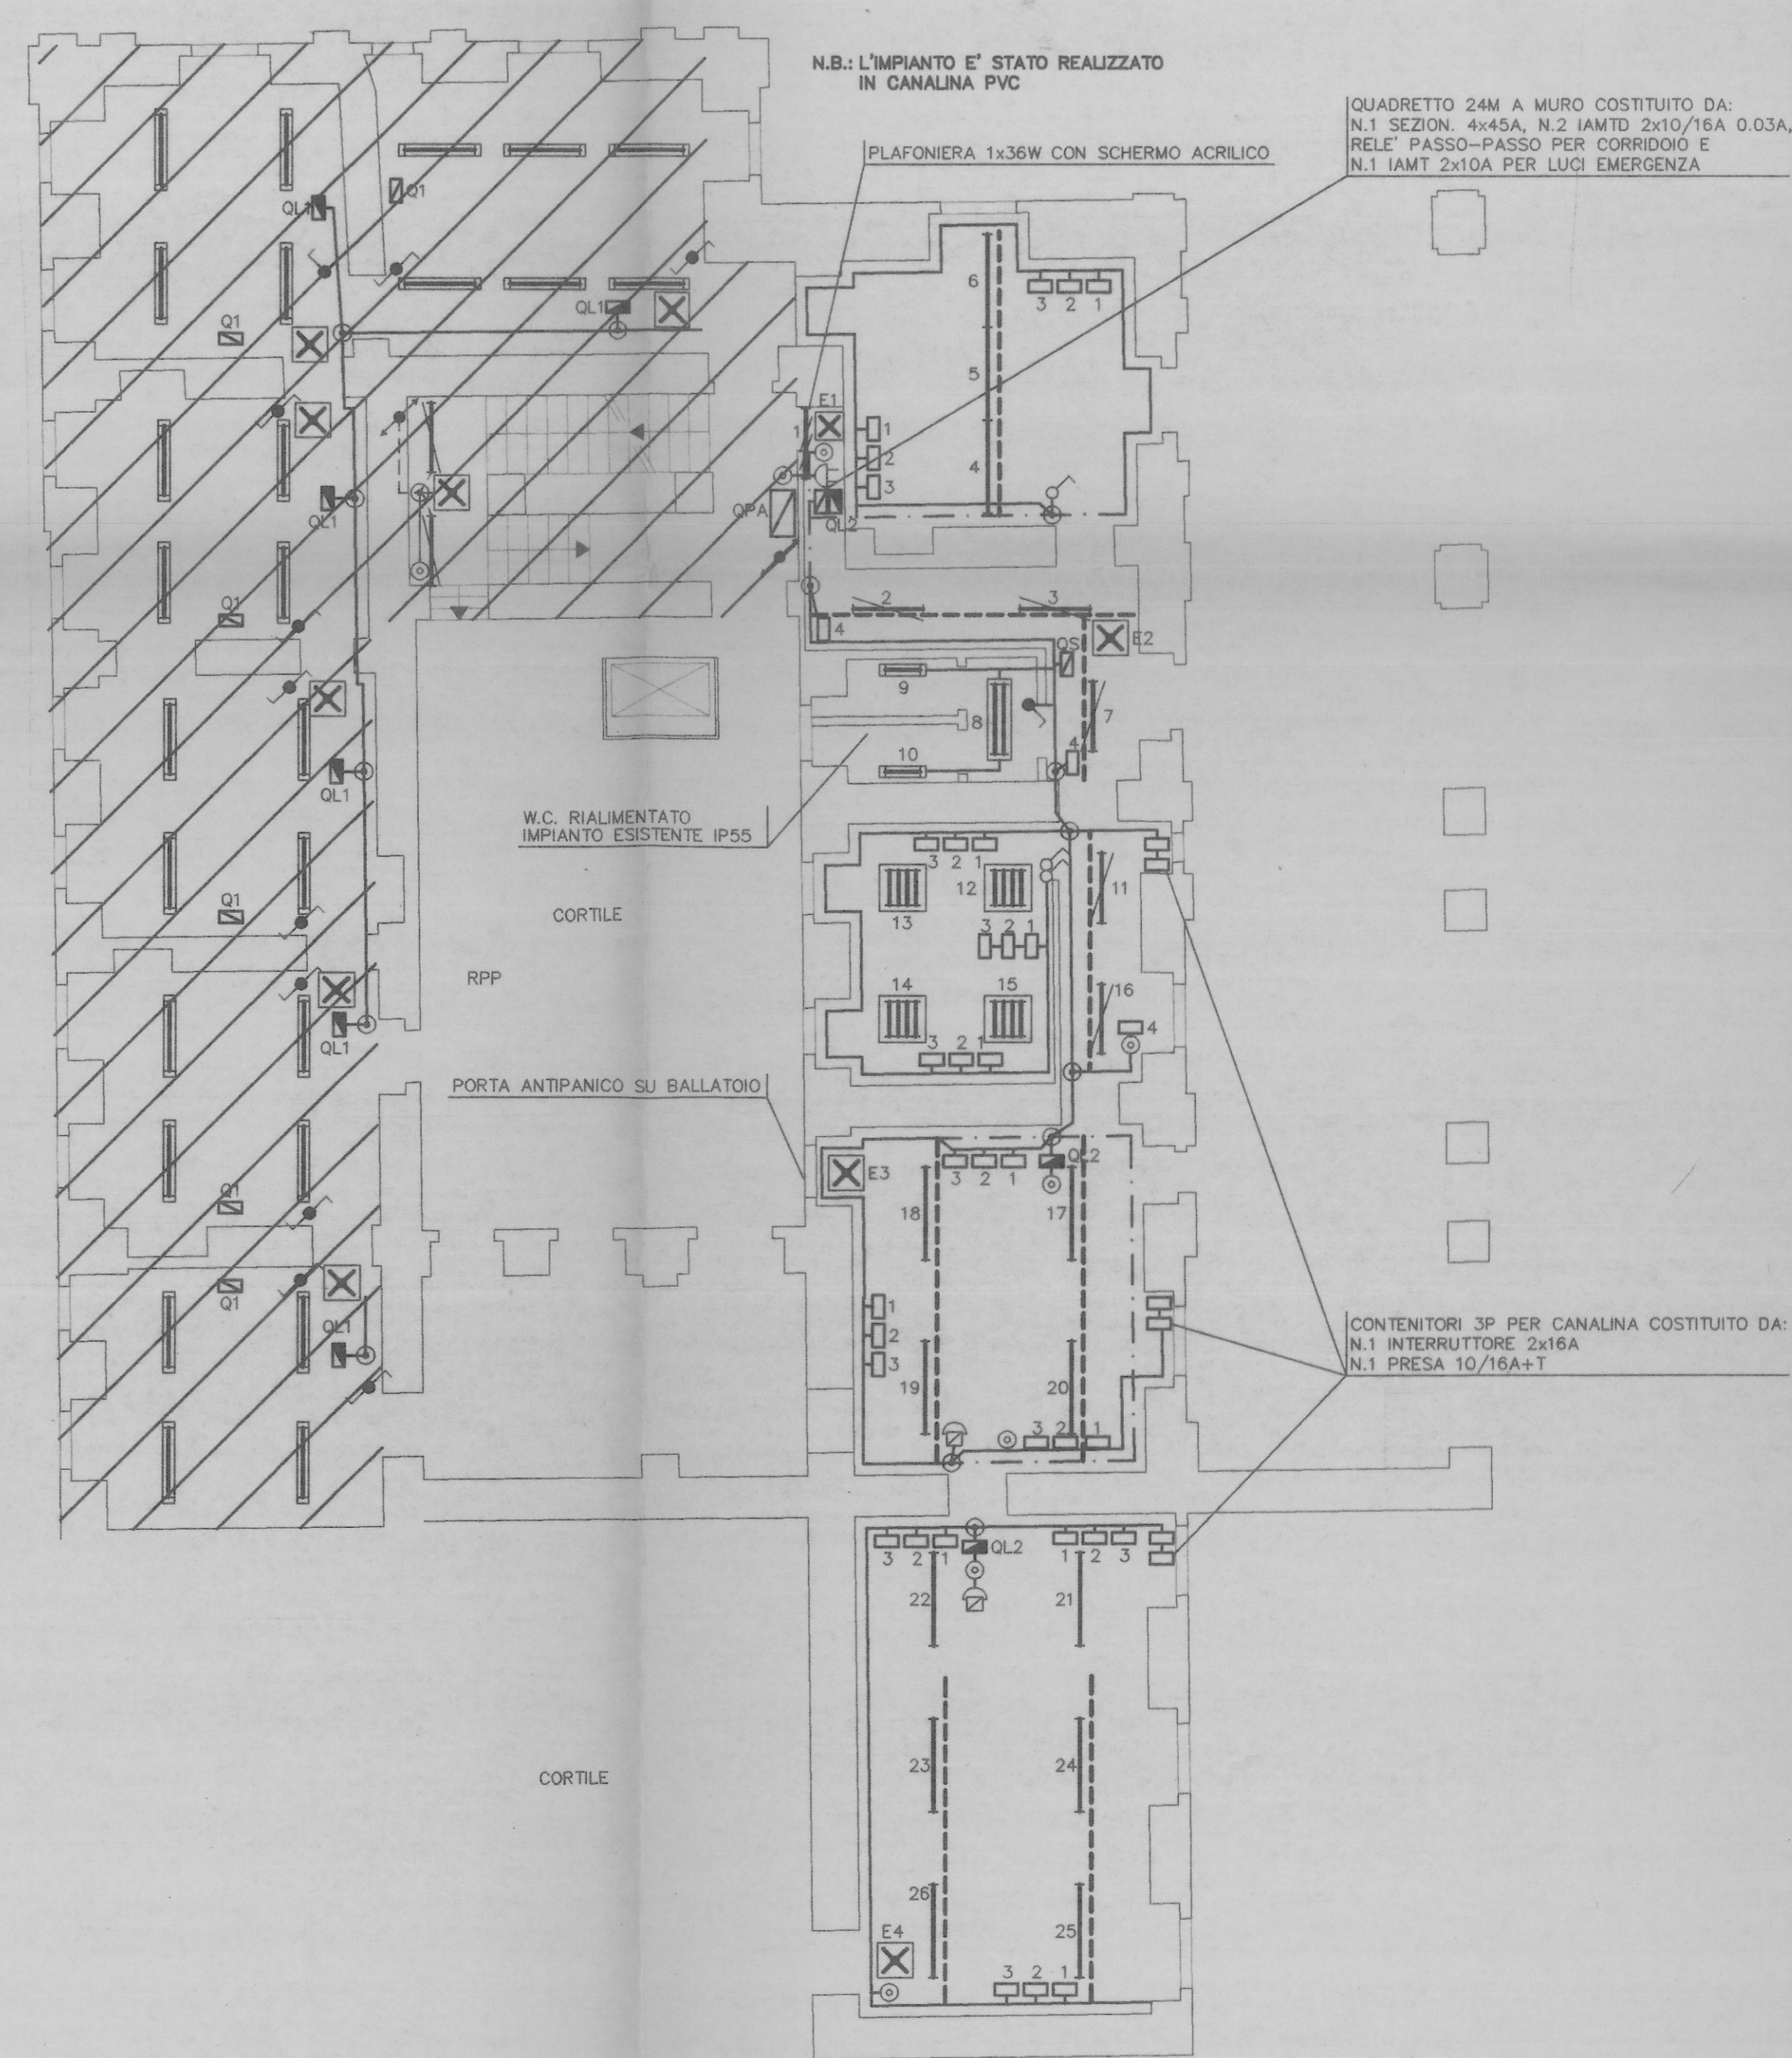

9615	0201	2	Marzo 2000	AGGIORNAMENTO FINALE	C.C.
PRESTAZIONE	LAYERS	DISSEGNO N.	Luglio 1997	PRIMA EMISSIONE	T.A.
COMMITTENTE:		OPERATORE			
<b>GT</b>		DESCRIZIONE			
GRUPPO TECNOIMPRESSE s.r.l.		GT s.r.l.			
		VIA GUICCIARDINI, 3			
		10121 - TORINO			
					SCALA
CITTA' DI TORINO: OPERE DI ADEGUAMENTO DEGLI IMPIANTI ELETTRICI DEL PALAZZO CIVICO DI PIAZZA PALAZZO DI CITTA', 1 - TORINO					1
PIANTE PIANI INTERRATO, TERRENO E AMMEZZATO					100
IMPIANTI DI ILLUMINAZIONE-F.M.-CANALIZZAZIONI-IMPIANTI SPECIALI					



