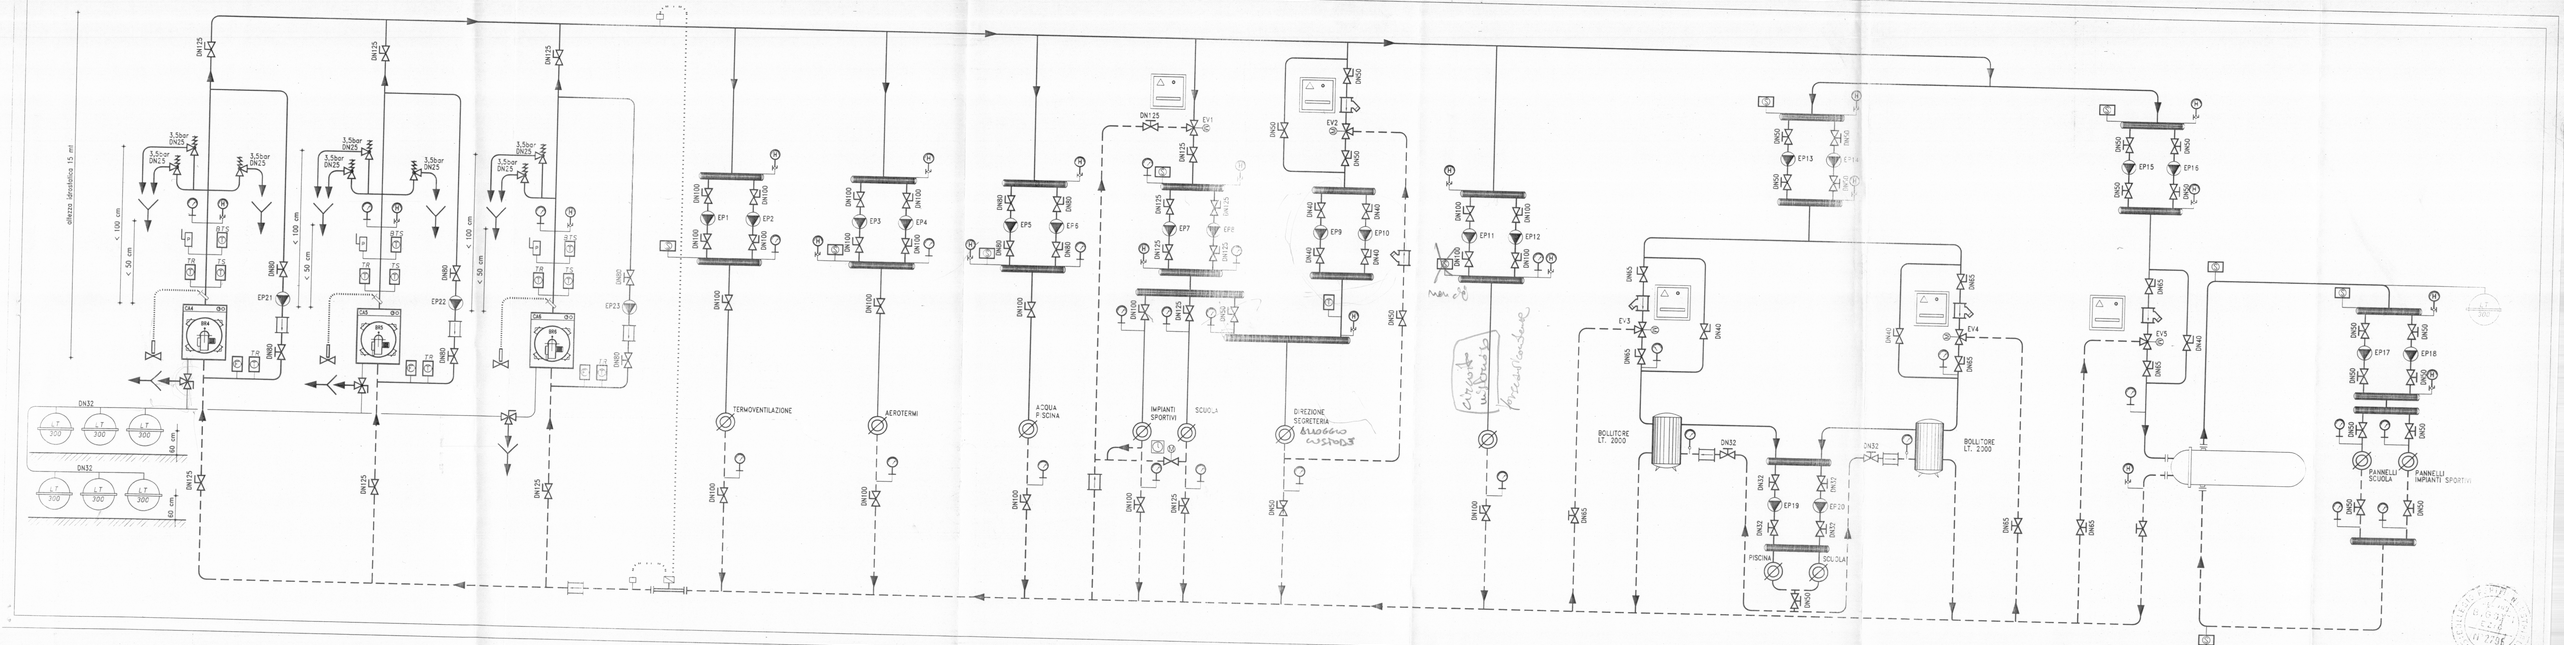SCHEMA FUNZIONALE