



SCHEMA FUNZIONALE IMPIANTO TERMICO  
STATO DI FATTO

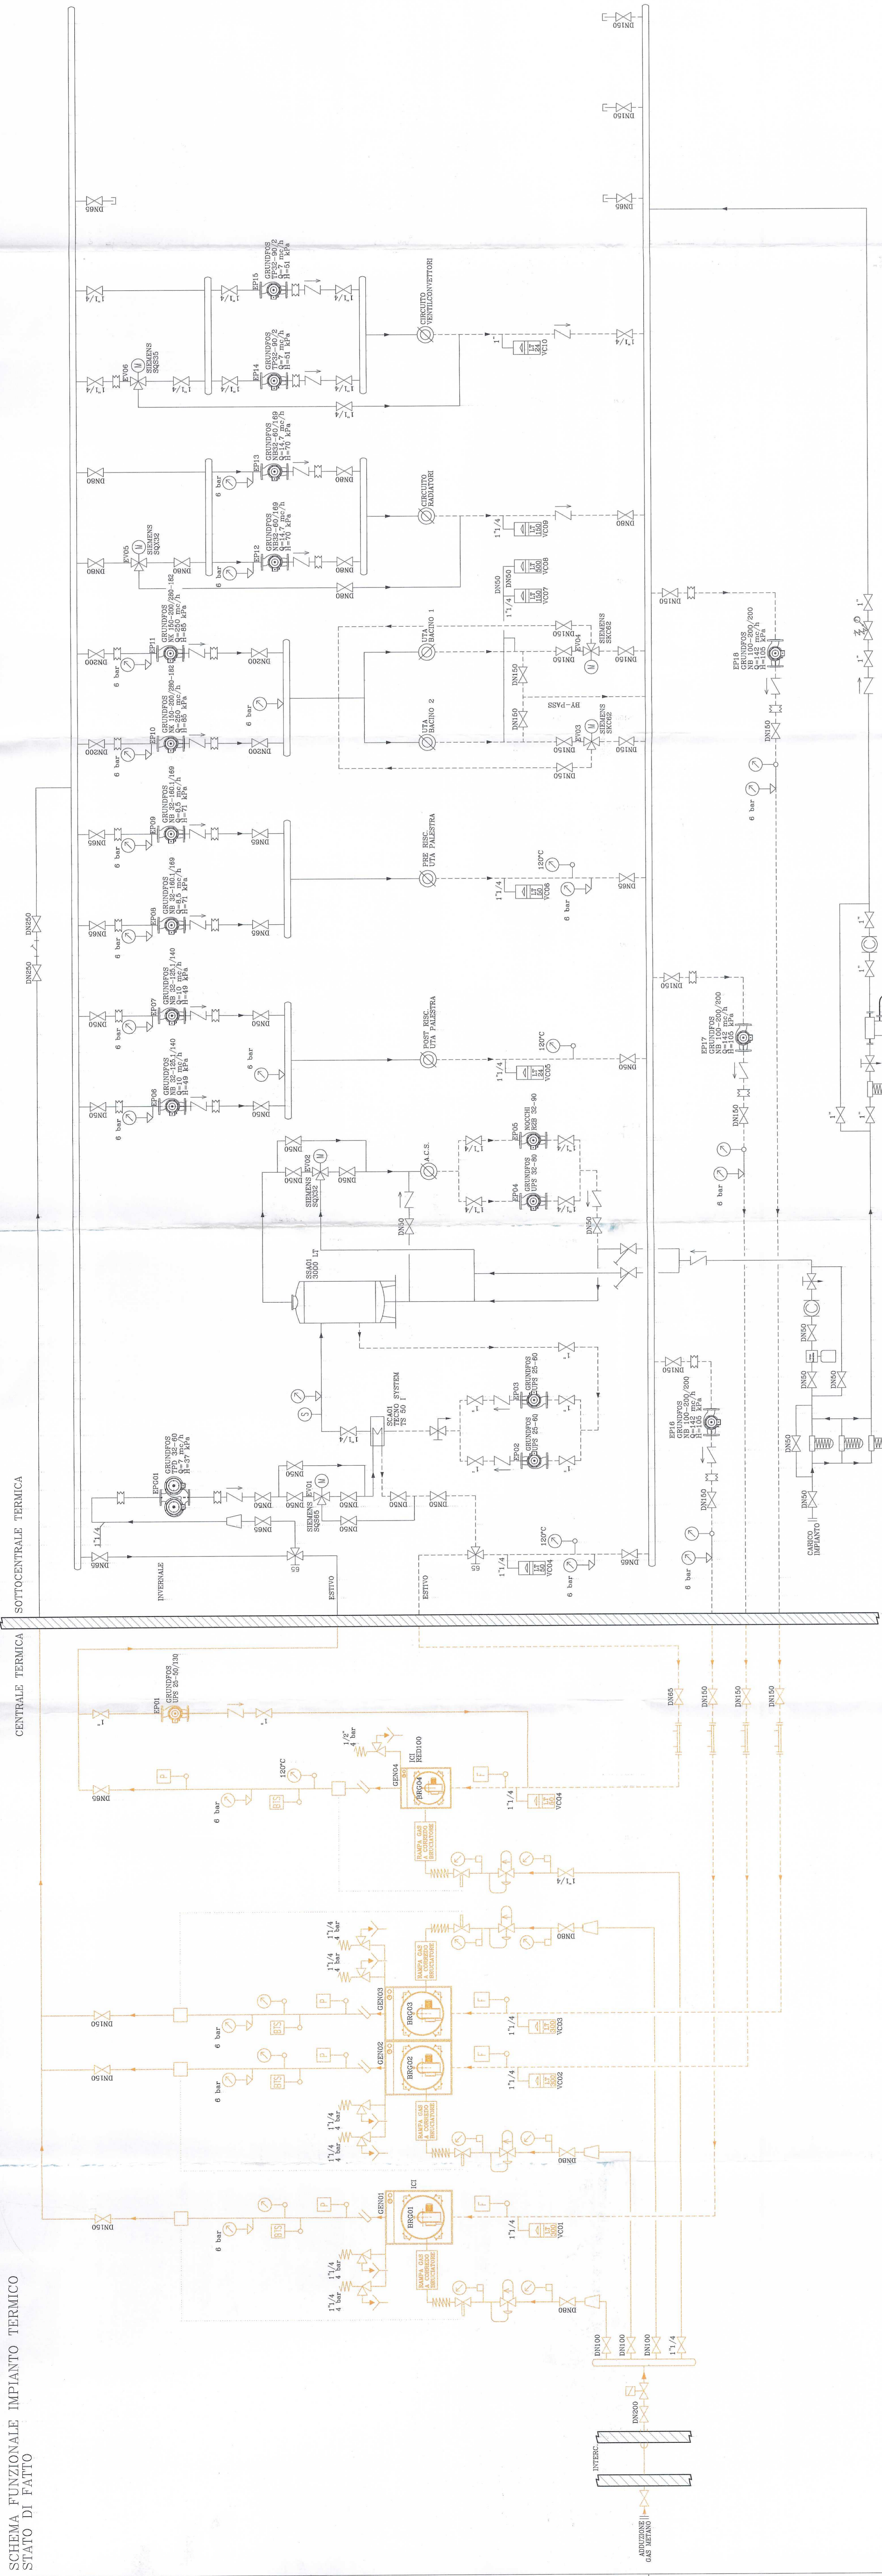


PARTICOLARI COSTRUTTIVI


PARTICOLARE 1

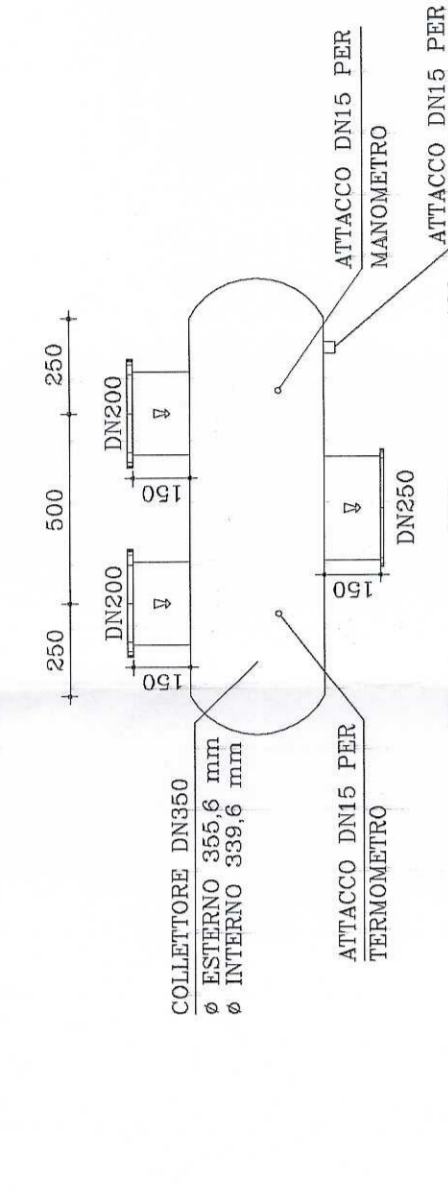


PARTICOLARE 4

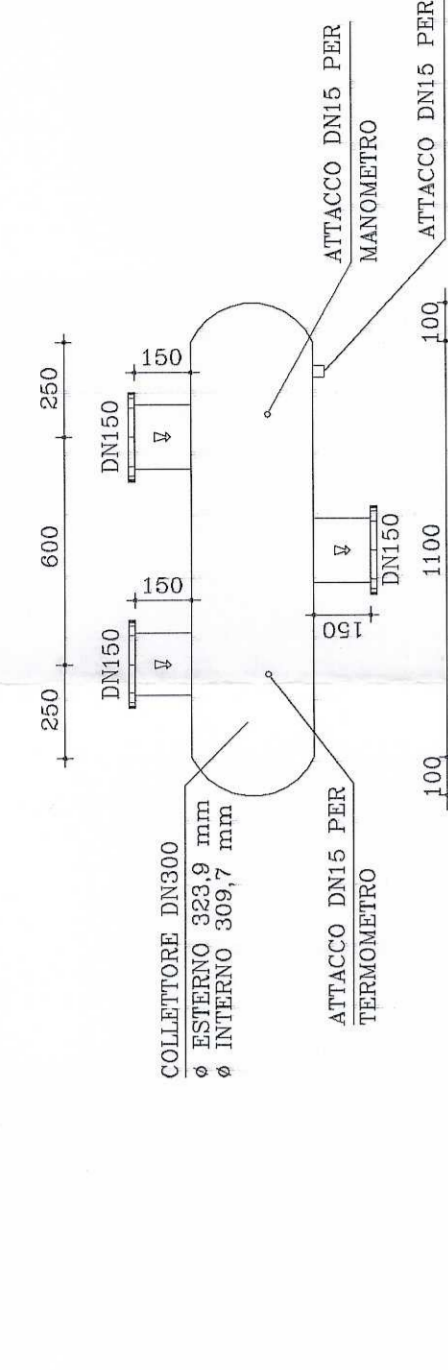


PARTICOLARE 2

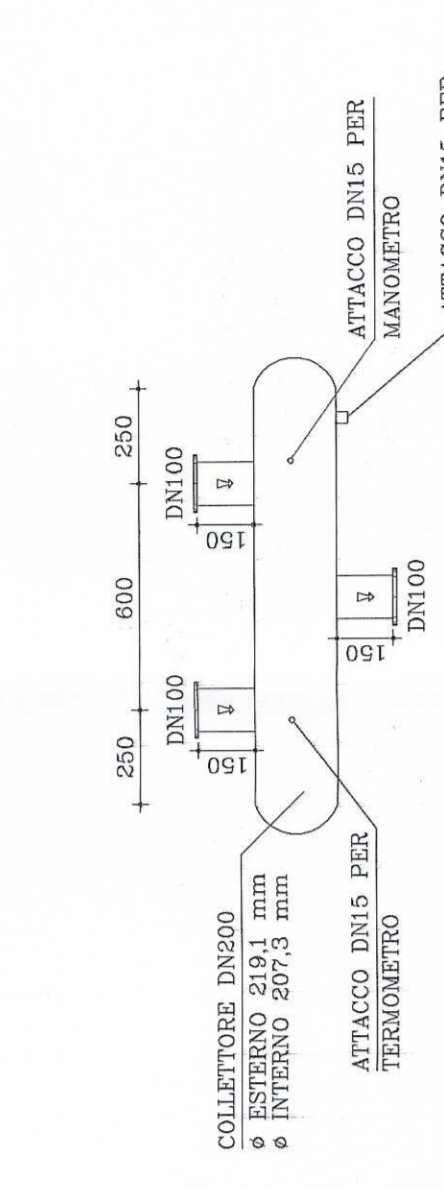


PARTICOLARE 5

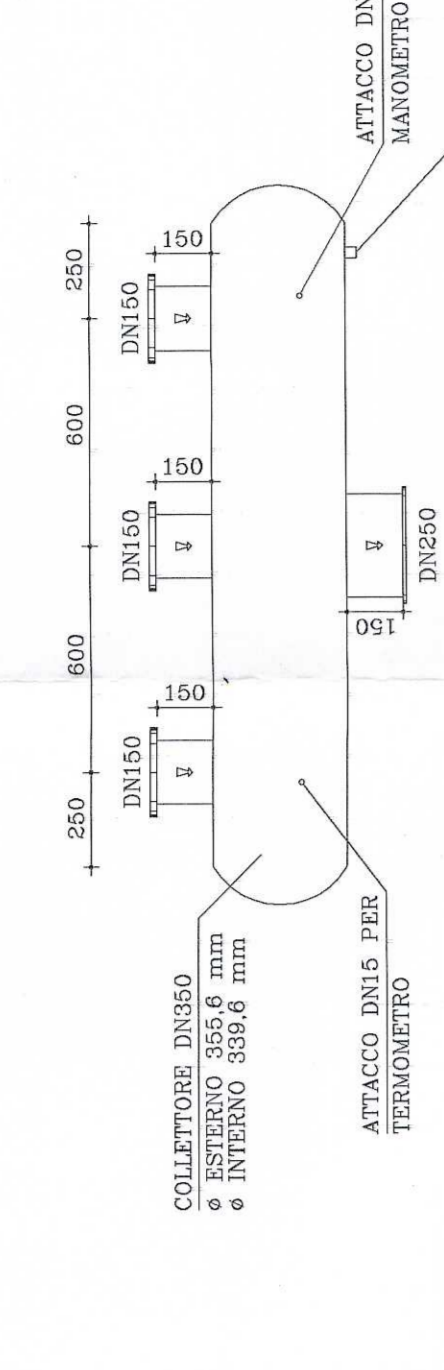

PARTICOLARE 3

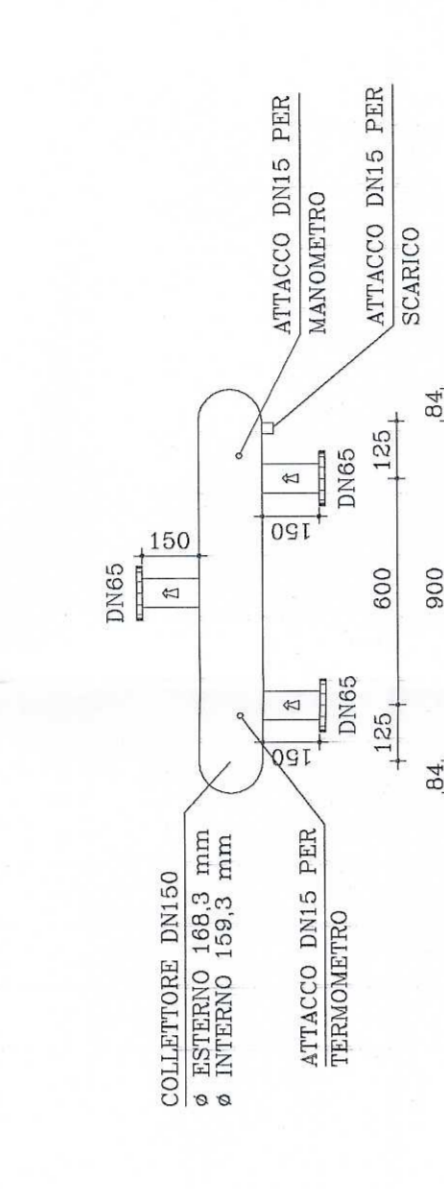

PARTICOLARE 6

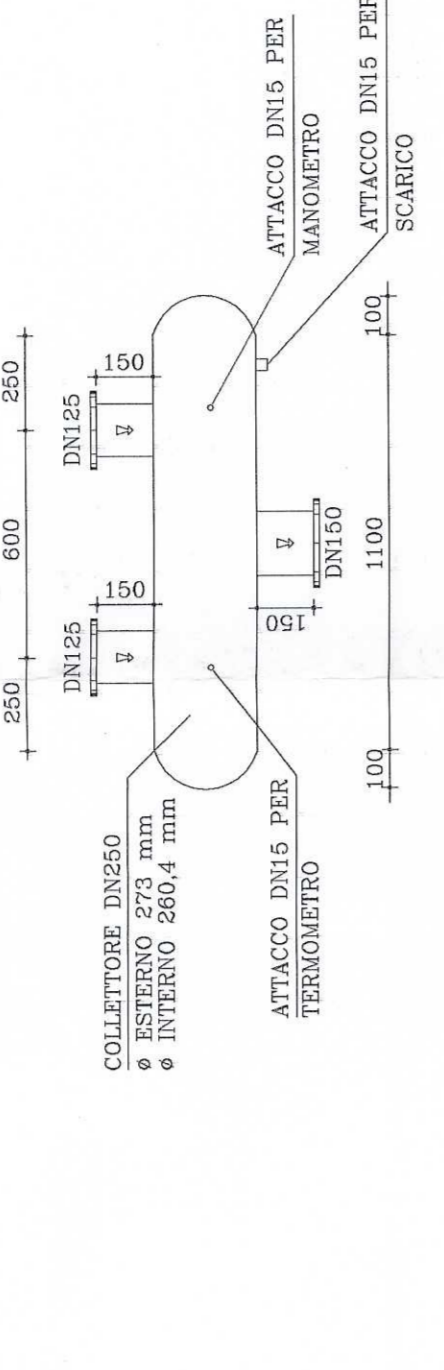

Rifer  
N. 1

LEGENDA IMPIANTO TERMICO


COMUNE DI TORINO  
IMPIANTI TERMICI E DI CONDIZIONAMENTO DEL COMUNE DI TORINO E DELLA AZIENDA ENERGETICA METROPOLITANA  
PALAZZETTO DELLO SPORT RUFFINI  
Viale Burdin, 10 - TORINO

**IRIDE SERVIZI**

Commissario: **IRIS\_02\_2008**  
 Oggetto: **RIQUALIFICAZIONE TECNOLOGICA IMPIANTO DI TELERAFRESCAMENTO**  
 Codice A.R.E.M.: **03.13.081.XI**  
 Progetto Definitivo

Documentazione: **PROGETTO DEFINITIVO**  
 Data: **10/01/2008**  
 Stato: **STATO DI FATTO**

Autore: **AS - BUILT**  
 Data: **Gennaio 2008**


Progetto: **IRIDE SERVIZI**  
 Via: **AS - BUILT**  
 Data: **Aprile 09**




SCHEMA FUNZIONALE IMPIANTO TERMICO  
STATO IN PROGETTO

 

OPERE RESISTIVE ALLA CENTRALE  
OPERE RESISTIVE ALLA SOTTOCENTRALE  
OPERE A CARICO DI ASB  
OPERE IN PROGETTO