

LEGENDA SIMBOLI

	Quadro elettrico (simbolo generale)	Deviatore per posa in vista
	Quadro elettrico (simbolo locale)	Deviatore in esecuzione IP55 per posa in vista
	Plafoniera con corpo in lamiera di acciaio verniciato con polveri epossidiche, schermo con ottica lamellare bianco ad alto rendimento, cablato, rifasata per lampada fluorescente 2x36W per installazione a parete	Interruttore unipolare per posa in vista





# CITTA' DI TORINO

SCUOLA MATERNA "BORGARELLO" N°5  
Corso Sicilia, 24 - TORINO

OPERE DI ADEGUAMENTO NORMATIVO  
FUNZIONALE E TECNICO  
DEGLI IMPIANTI ELETTRICI

Titolare dell'Attività:



AZIENDA ENERGETICA METROPOLITANA TORINO S.p.A.  
DIREZIONE SERVIZI - SETTORE IMPIANTI ELETTRICI


Il progettista:



tekssystem  
SEDE OPERATIVA: 10139 TORINO - CORSO GARIBOLDI CANALE, 18 - TEL. (011) 533333-349181

PROGETTO ESECUTIVO	
NOME FILE	SCALA PLOT
SC02M4E-002	1=1
RIFERIMENTO	
SCALA	1:100
ELABORATO	
REV	MODIFICHE
0	EMISSIONE
DATA	DISEGNATORE
MAR. 2002	
<b>E02</b>	

PREVEDERE LA SOSTITUZIONE DI TUTTE LE LINEE DI DISTRIBUZIONE INTERNE ALL'APPARTAMENTO, DI TUTTI GLI ORGANI DI COMANDO E PRESE DI FORZA MOTRICE, RECUPERANDO LE VIE CAVI ESISTENTI.

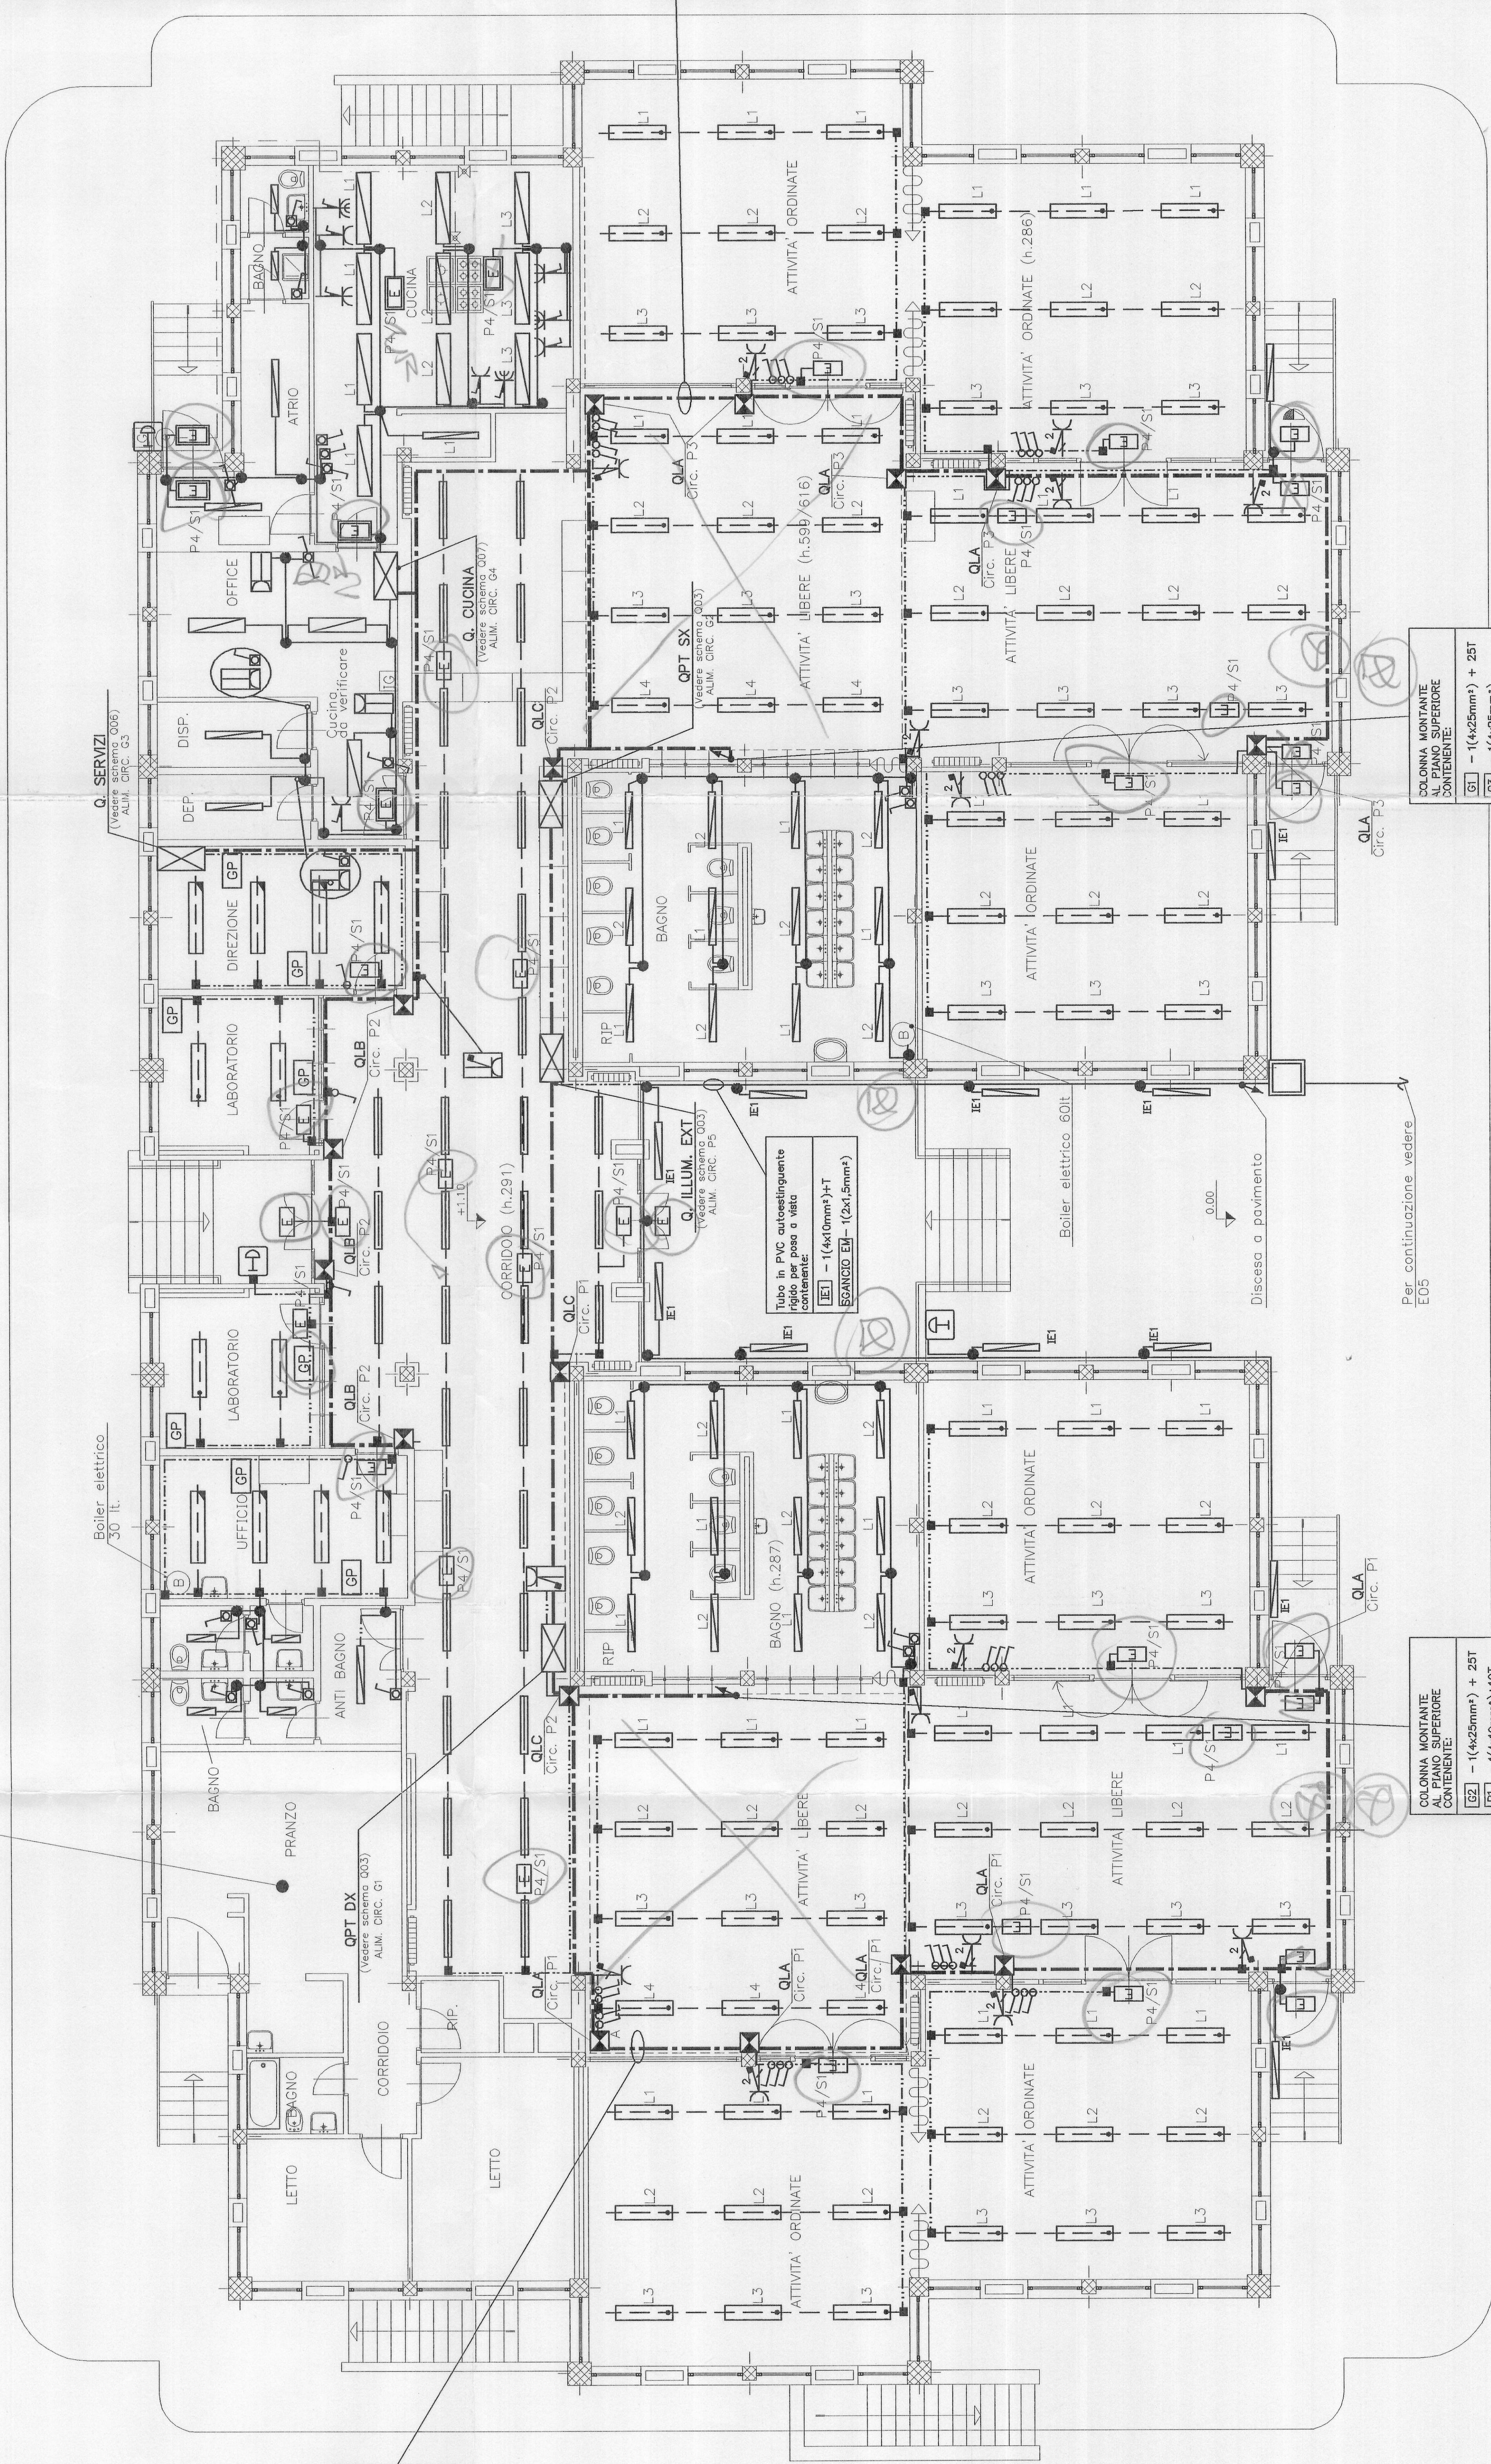



A. TERNANI DI LEGGE DISEGNO E. DI N. PROPRIETA' E. NON POTRA' ESSERE COMUNICATO A TERZI O RIPRODOTTO SENZA NE. ESPlicita AUTORIZZAZIONE