


Misure di illuminamento normale eseguite in data 05.05.2011
 ore 21,00 + 23,00 con strumento HYOKI Asia Italia
 Misure di illuminamento sicurezza - emergenza eseguite in data
 26.05.2011 ore 21,30 + 23,00 con strumento HYOKI Asia Italia

PLANIMETRIA GENERALE

- PUNTO DI MISURAZIONE VALORE DI ILLUMINAMENTO
- VALORE ILLUMINAMENTO A REGIME
- VALORE ILLUMINAMENTO A SICUREZZA
- APPARECCHI SOTTESI AD UPS - AUTOGENERANTI

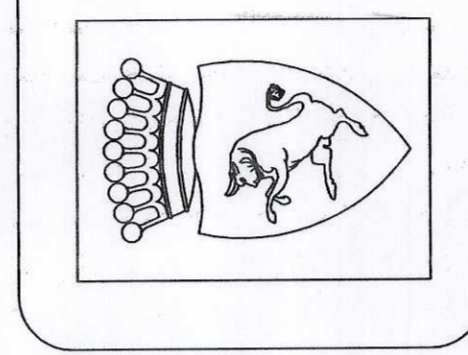

IRIDE
 Aggiornamento
 documentale
 N. 3255

CITTA' DI TORINO
 DIVISIONE GRANDI OPERE ED EDILIZIA PER SERVIZI
 SETTORE EDILIZIA SPORTIVA ED OLIMPICA

PERIZIA TECNICO NORMATIVA
 IMPIANTI ELETTRICI E SPECIALI
 RIQUALIFICAZIONE DELL'AREA SPORTIVA
 MARCHI - COMBI - PALAZZO DEL NUOTO



Il Tecnico:
 P. L. C. Malcon
 P. L. C. Malcon
 P. L. C. Malcon
 10138 - Torino
 Tel. 011-55.17.28
 e mail: p.malcon@malcon.it
 collaboratori:
 P. L. Simone Raballo
 P. L. Mirko Raballo

| OGGETTO | | SCALA | |
|---|-----------|-------|-----------|
| PLANIMETRIA LIVELLO 0 (0,00) - VASCA - SPOGLIATOI | | 1:200 | |
| VERIFICHE E MISURE STRUMENTALI DI ILLUMINAMENTO | | | |
| DATA | REDAZIONE | DATA | REDAZIONE |

PERIZIA E VERIFICHE TECNICHE
 PLANIMETRIA LIVELLO 0 (0,00) - VASCA - SPOGLIATOI
 VERIFICHE E MISURE STRUMENTALI DI ILLUMINAMENTO

E-V.I.-02