


NOTA:

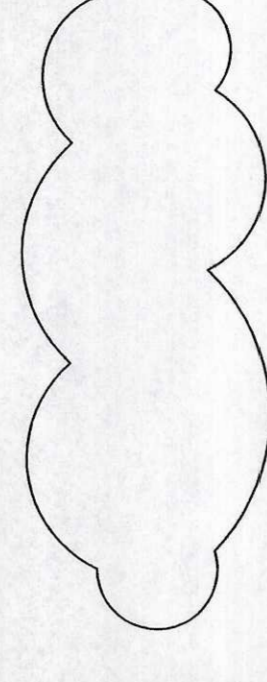

RACCHIUSE NELLE INVOLUTE SONO INDICATE LE PARTI DI IMPIANTO REALIZZATE DA COLL.

CLIENTE: IRIDE SERVIZI OPERAZIONE: PALAZZO DEL NUOTO - TORINO IMPIANTO: DIFFUSIONE ARIA SOGGETTO: DISTRIBUZIONE CANALI LIVELLO: +0									
PROGETTAZIONE E COSTRUZIONE IMPIANTI TECNOLOGICI - CONDIZIONAMENTO - RISCALDAMENTO S.p.A. - Via Po 1 - 10121 TORINO (TO) - Tel. 011/51.15.61.1 - Fax 011/51.15.61.2									