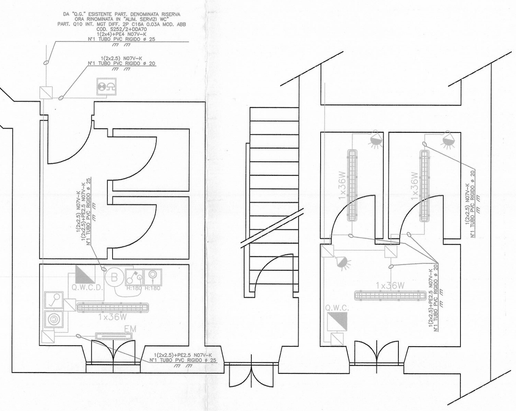

LEGENDA DEI PRINCIPALI SIMBOLI ELETTRICI ADOPERATI	
	CUSTODIA PORTA APPARECCHI DA PARETE 2 MODULI IP 40 MODELLO BTICINO IDROBOX COD. 25402 EQUIPAGGIATA CON N°1 SUONERIA IN BRONZO 230V a.c. — 5VA 80dB MOD. BTICINO SERIE MATIX COD. AM5041 PIU' N°1 SPECULE DI SEGNALAZIONE 230V a.c. CON DIFFUSORI ROSSI MOD. BTICINO SERIE MATIX COD. AM5386/230R DOTATA DI LAMPADA A LED DA 0.6W. UTILIZZATA PER LA SEGNALAZIONE OTTICO ACUSTICA DELL'ALLARME WC DISABILI
	CUSTODIA PORTA APPARECCHI DA PARETE 2 MODULI IP 40 MODELLO BTICINO IDROBOX COD. 25402 EQUIPAGGIATA CON N°1 INTERRUTTORE MAGNETOTERMICO 2P C10A MOD. BTICINO SERIE MATIX COD. AM5210S, PIU' N°1 FALSO POLO CON PASSACAVO MOD. BTICINO SERIE MATIX COD. AM5009
	CUSTODIA PORTA APPARECCHI DA PARETE 2 MODULI IP 40 MODELLO BTICINO IDROBOX COD. 25402 EQUIPAGGIATA CON N°1 PULSANTE A TIRANTE 1P 10A MOD. BTICINO SERIE MATIX COD. AM5006, PIU' N°1 FALSO POLO MOD. BTICINO SERIE MATIX COD. AM5000
	CUSTODIA PORTA APPARECCHI DA PARETE 1 MODULO IP 40 MODELLO BTICINO IDROBOX COD. 25401 EQUIPAGGIATA CON N°1 INTERRUTTORE 1P 10A MOD. BTICINO SERIE MATIX COD. AM5001
	CUSTODIA PORTA APPARECCHI DA PARETE 1 MODULO IP 40 MODELLO BTICINO IDROBOX COD. 25401 EQUIPAGGIATA CON N°1 PULSANTE 1P 10A NC MOD. BTICINO SERIE MATIX COD. AM5005/1 DEDICATO ALLA TACITAZIONE DELL'ALLARME WC DISABILI
	SCATOLA DI DERIVAZIONE LISCIA IP56 100x100x50 MODELLO BOCCHIOTTI IP56 01 VM COD. 04841
Q.W.C.	CENTRALINO DA PARETE IP65 232x180x115 8 MODULI MODELLO BTICINO IDROBOARD COD. F107/8D EQUIPAGGIATO CON N°1 INTERRUTTORE MAGNETOTERM. DIFF. 2P 10A 6KA 0.03A MODELLO ABB COD. S465908+B427911
Q.W.C.D.	CENTRALINO DA PARETE IP65 232x180x115 8 MODULI MODELLO BTICINO IDROBOARD COD. F107/8D EQUIPAGGIATO CON N°1 INTERRUTTORE MAGNETOTERM. DIFF. 2P 10A 6KA 0.03A MODELLO ABB COD. S465908+B427911 PIU' CONTATTORE 2P 2NO 230V MODELLO ABB COD. EL 883 5
1x36W	PLAFONIERA IN POLICARBONATO AUTOESTINGUENTE IP65 1264x128x82 230V 50Hz DOTATA DI LAMPADA FLUORESCENTE T8 1X36W CABLATA CON REATTORE ELETTRONICO MODELLO BEGHELLI TIPO ILLUMINA 626 BS 100 COD. 3618RE
EM	PLAFONIERA PER ILLUMINAZIONE DI SICUREZZA IP65 680x128x89 230V 50Hz DI TIPO NON PERMANENTE (SE) AUTOALIMENT. AUTONOMIA 1h CON BATTERIE AL NiCd 6V 1,8Ah MODELLO BEGHELLI EURONORMA STAGNA 919-18ATSE1N/RM COD. 2264
	INTERRUTTORE A RAGGI INFRAROSSI CON CONTATTO A RELE' 8A 250Va.c. IP54 ANGOLO ANGOLO DI COPERTURA 180° TIPO MOD. BTICINO SERIE MATIX COD. 25550/180
B	BOILER ESISTENTE

Lavoro:

COMUNE DI TORINO

BANDO N°S_3/2008

MANUTENZIONE STRAORDINARIA NON SPECIFICA DEGLI IMPIANTI ELETTRICI E SPECIALI DEGLI EDIFICI COMUNALI

Centro Incontro - C.so Orbassano, 202

10100 TORINO

Il Committente: IRIDE SERVIZI

IRIDE SERVIZI S.p.A.
C.so Svizzera, 95
10143 – Torino (TO)

Responsabile del procedimento: ALTARE Per. Ind. Giuseppe

Direttore lavori: CIMINO Ing. Massimo

Progettazione costruttiva e realizzazione impianti elettrici e speciali:

P.S.P. S.p.A.

P.S.P. S.p.A. – C.so Unione Sovietica, 612 INT. 15/B – 10135 TORINO – tel. 011/3470111 fax. 011/3283543

N° Commessa:	N° documento:	Titolo:
P8006	E01	IMPIANTO DI ILLUMINAZIONE E IMPIANTO DI CHIAMATA DISABILI -PIANTA PIANO TERRENO- LOCALI WC E WC DISABILI
Revisione: AS-BUILT		
Data: 08/02/2010	Scala: 1:50	

Aggiornamenti:

Rev:	Data:	Descrizione:

Disegnato:	Validato:	Respons. di commessa:	Respons. tecnico
CARDASCIO Per. Ind. Michele	Dott. SCIASCIA Ing. Domenico	GRANATA Vincenzo	LATELLA Per. Ind. Paolo