


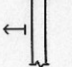
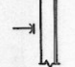

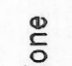
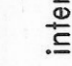
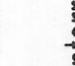
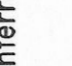
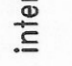
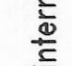
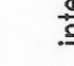
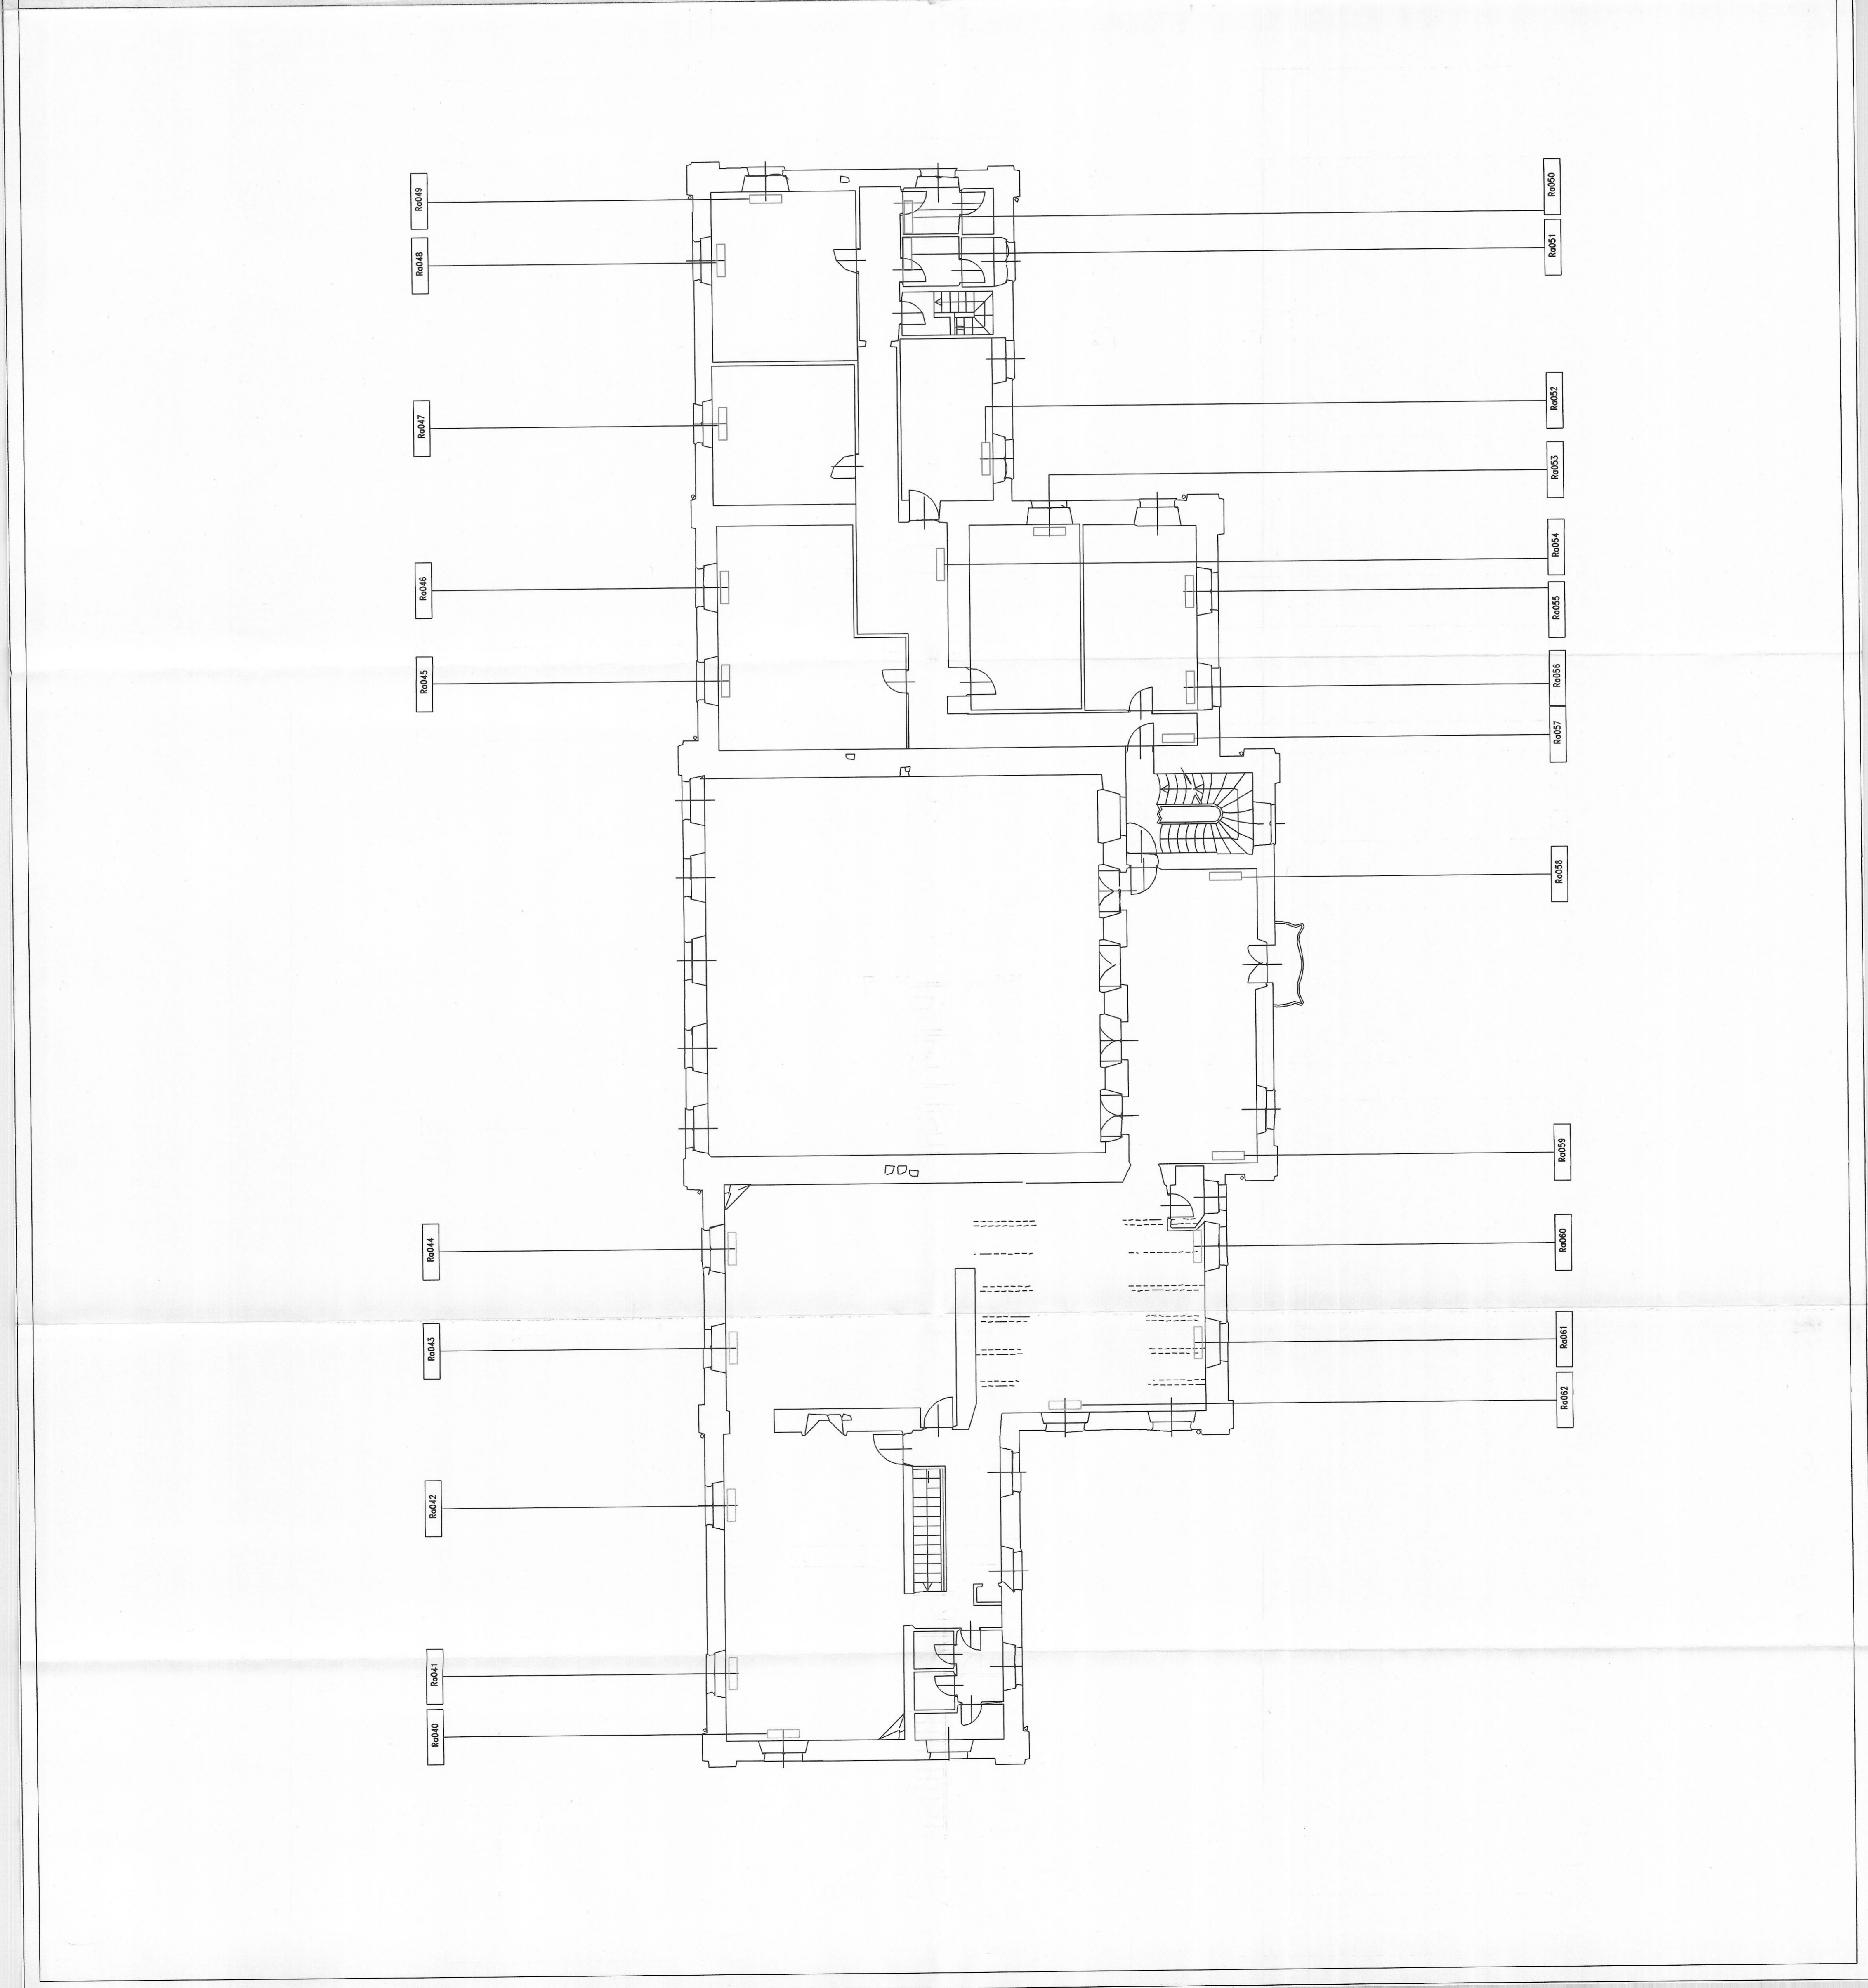


LEGENDA


	Radiatore
	Collettore
	Colonna montante
	Bocchello di mandata
	Bocchello e griglia di ripresa
	Mandata termoventilazione
	Ritorno termoventilazione
	Mandata radiatori p. interrato, p. terreno, p. primo
	Ritorno radiatori p. interrato, p. terreno, p. primo
	Mandata radiatori p. interrato, p. terreno, p. primo - sud
	Ritorno radiatori p. interrato, p. terreno, p. primo - sud
	Mandata radiatori p. interrato - sud ovest-, p. terreno
	Mandata radiatori p. interrato - sud ovest-, p. terreno




CITTA' DI TORINO
**IMPIANTI TERMICI E DI CONDIZIONAMENTO
 DEL COMUNE DI TORINO E DELLA
 AZIENDA ENERGETICA METROPOLITANA**

"VILLA AMORETTI"
CORSO ORBASSANO 200

**RACCOLTA E INFORMATIZZAZIONE DATI
 NELL'AMBITO DELL'APPALTO DEI SERVIZI
 GESTIONALI E MANUTENTIVI E DEGLI INTERVENTI
 PER LA RIDUZIONE DEI CONSUMI ENERGETICI**

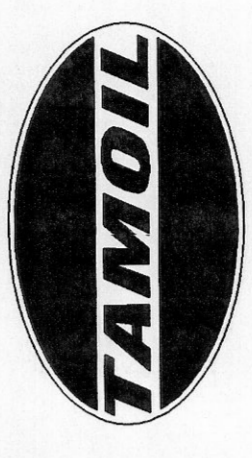

TAMOIL PETROLI S.p.A.

Commissio: IT026	Oggetto ELABORATI GRAFICI	Verificato: <i>[Signature]</i>
Code Imp. A.E.M.: 02.11.011.XVI	PIANTA PIANO PRIMO	Data: 26.01.99
Code Imp. S.T.I.: COM2-138	Tavola: 5/5	Validato: <i>[Signature]</i>
Doc.: EG2-138	Scala: 1:100	Data: 26.01.99
PROGETTO 		Titolare dell'Attività AEM AZIENDA ENERGETICA METROPOLITANA DIREZIONE GENERALE CORNIGLIANO 111100 - 10144A