

# CITTA' DI TORINO


## DIVISIONE SERVIZI

### SETTORE EDILIZIA

PALAZZO CIVICO  
Via Milano 1  
Torino

Aggiornamento  
documentale  
N. 3566

Titolare dell' attivita'  
**IRIDE**  
SERVIZI

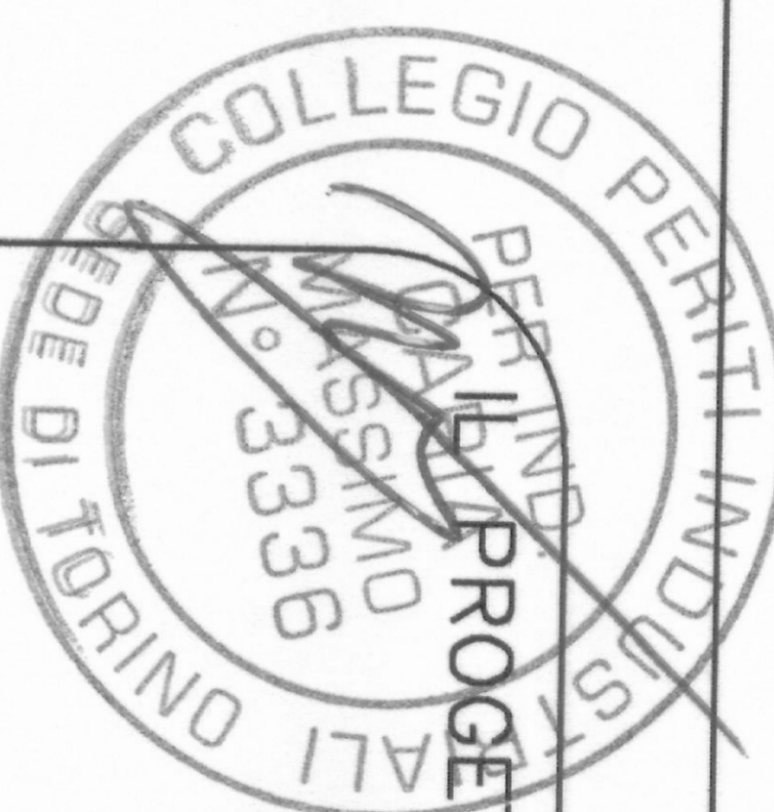

PROGETTISTA  
**ASGI**  
ENGINEERING AND  
ARCHITECTURAL  
IMPRESA INSTALLATRICE

GRUPPO TECNOIMPRESE s.r.l.  
Via ...  
Tel. ...

DISEGNO AS-BUILT

OGGETTO  
Pianta piano quarto  
IMPIANTI ELETTRICI E SPECIALI

NOME-FILE Scala Plot  
IE-EG03-R01 1=1

RIFERIMENTO  
14004s-01

SCALE  
1:100

DISEGNATORE  
CM

DATA  
02/2014

MODIFICHE  
emissione AS-BUILT

ELABORATO  
IE-EG-03

REV

MODIFICHE

DATA

DISEGNATORE

ELABORATO

0

emissione AS-BUILT

02/2014

CM


1

2

3

4

5

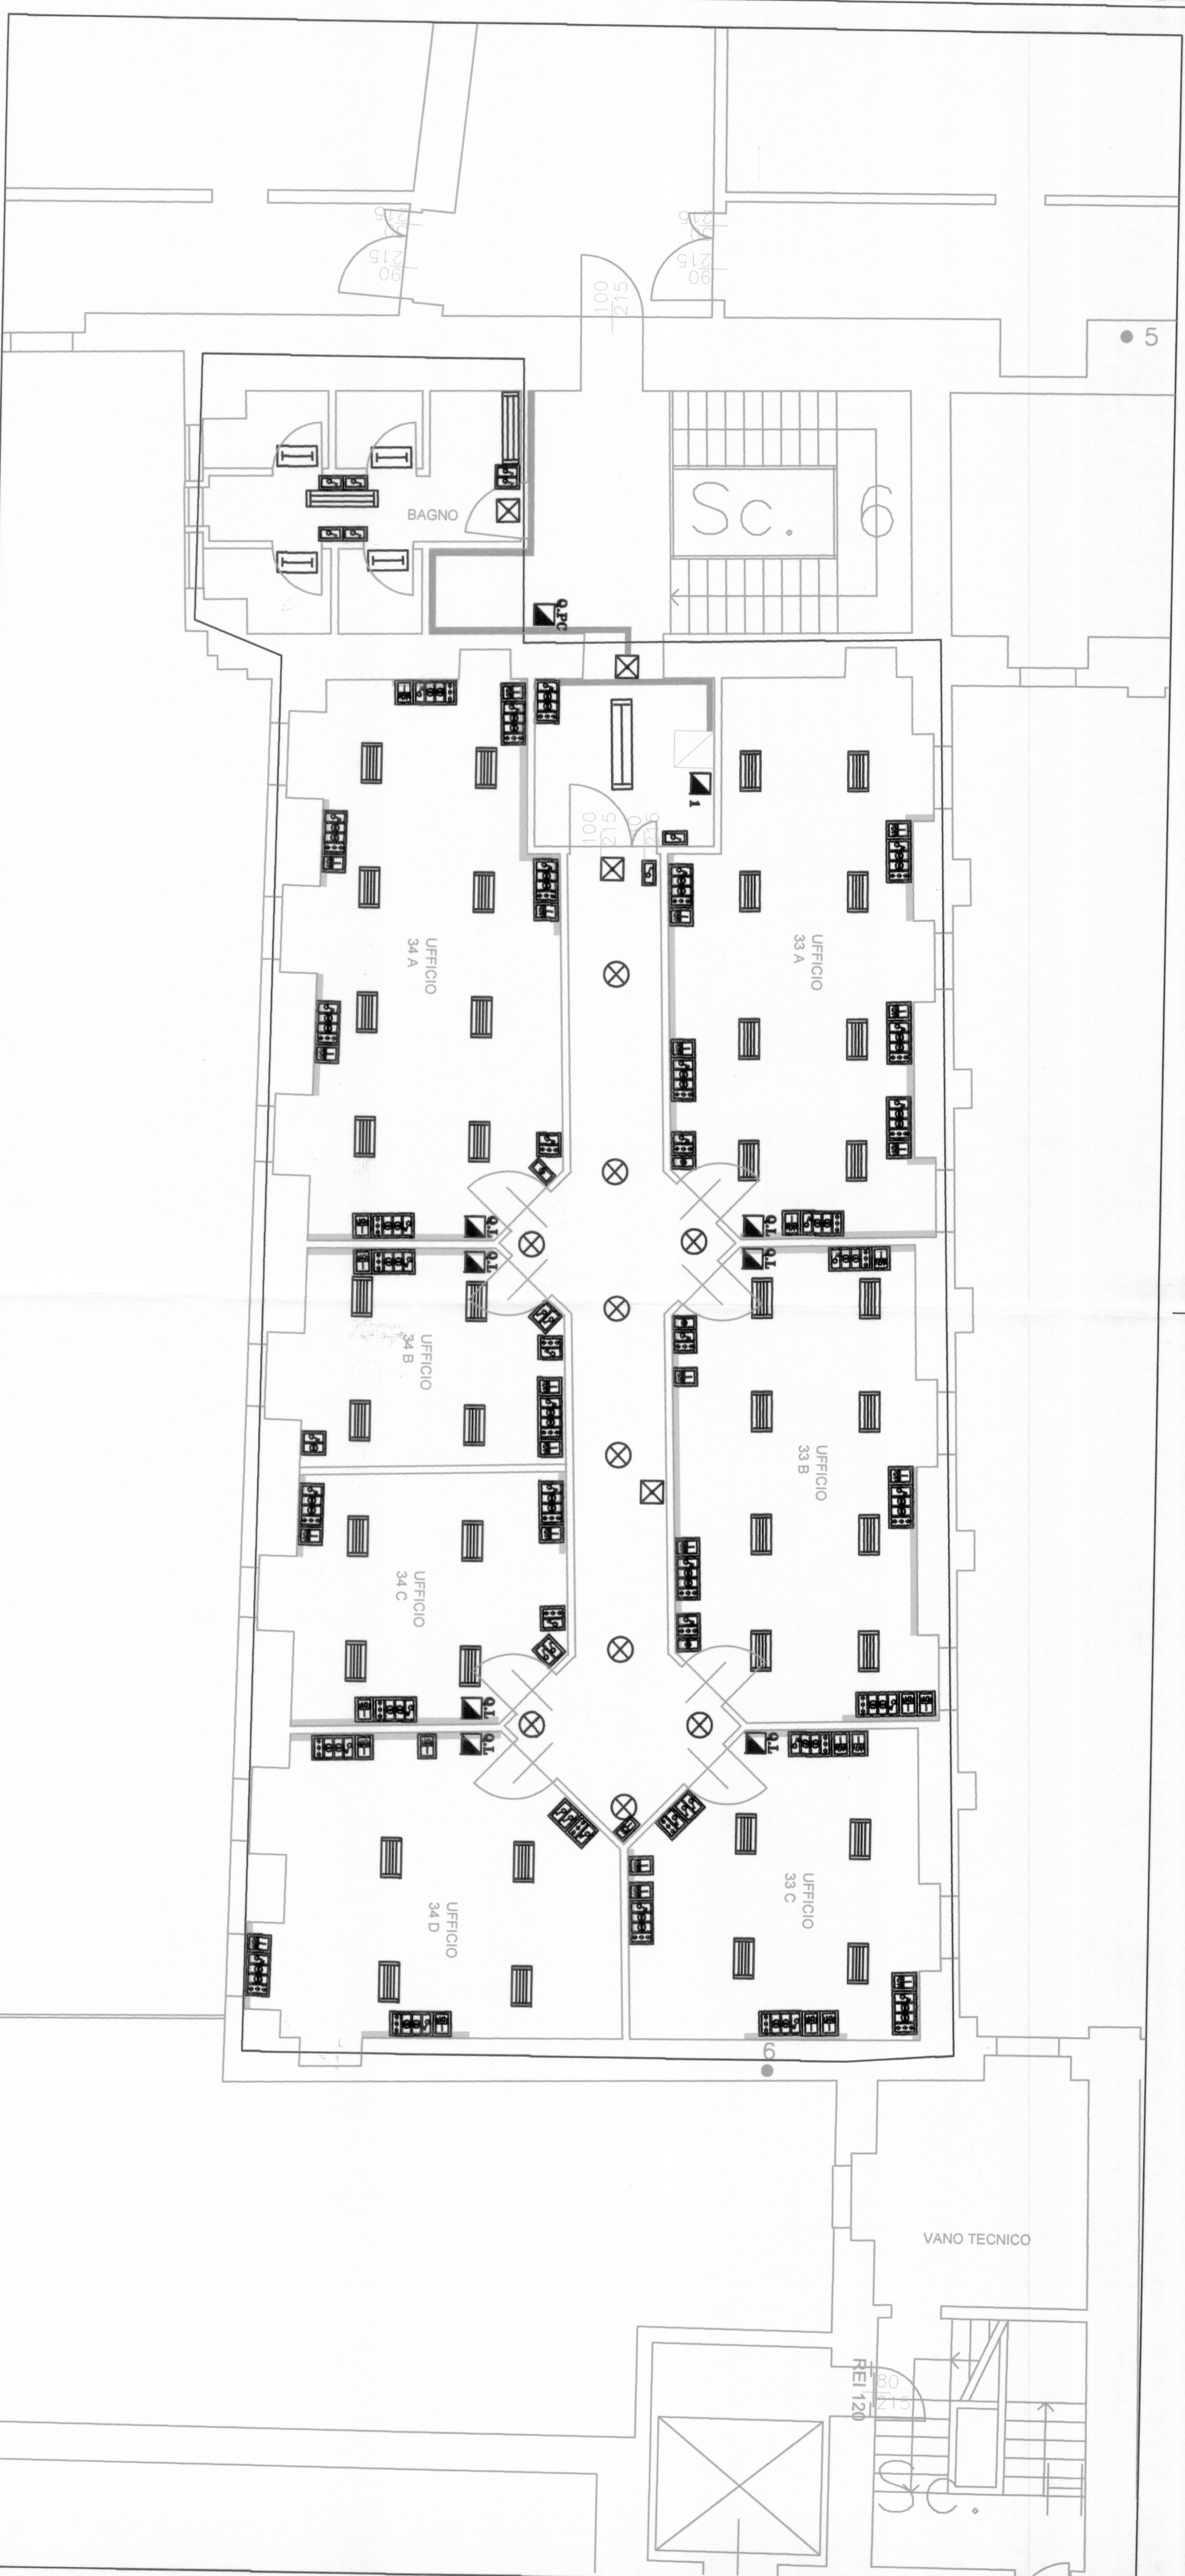

### LEGENDA

	Quadro di piano : sez. gen. 4x100A, dorsale DX : 4x20A 0,3A, dorsale SX : 4x20A 0,3A; condiz. servizi : 4x16A 0,03A; luce e corridoi : 2x10A 0,03A; relè bipasso : 2x16A ; MGt 2x10A 1 modulo - emergenza luce bagni : 2x10A 0,03A; riserva : 2x10A 0,03A		Lampade 1x18W stagna
	Quadro locale = generale 2x25A; forza privata 2x20A 0,03A; luce 2x10A 0,03A; forza 2x20A 0,03A - Relè bipasso		Lampade 1x36W lamellare
	Quadro da UPS = 1 sez.; 1 fusibile; 1 scricchiolatore; 1 differenziale 2x16A 0,03A; 3 prese shuko		Lampade 2x36W TRILUX
	Interruttore		Lampade 4x18W incassati in controsoffitto
	Doppio Interruttore su SO3 incassato		Gruppo prese esterne in canalina ( 1 interruttore bipolare - 2 shuko - 1 bipasso ) x2
	Interruttore 16A bipolare + presa bipasso - su SO3 incassato		SO3 da canalina x DATI
	Interruttore MGt + presa Shuko - su SO3 incassato		Lampada emergenza
	Pulsante su SO3 incasso		faretto tondo incassato in controsoffitto 1x24
	Presa CEE 16A monofase		Canalina da 150 ø
			Canalina tre scomparti