PROGETTISTA E DD.LL.
ROBERTO DAL DEGAN ARCHITETTO
Via Santa Teresa 15 - 10121 Torino
tel. 011.538.500/fax 011.537.150
E.mail: studio@archidaldegan.it

COMMITTENTE:
Organizing Commettee for the XX Olympic Winter Games
Torino 2006
C.so Novara 96 - 10152 Torino

TIPO di LAVORO:
Ristrutturazione per allestimento uffici del fabbricato in Torino, Via Bologna n.74

TAVOLA:
Pianta piano terzo
Impianto F.M. e trasmissione dati

TAV. 292-58

SCALA : 1:100

DATA: 12.02.2004

AGGIORNAMENTI :
AS-BUILT
LATO "A" 16.05.2005
LATO "B" 02.07.2004

PROGETTISTA E DD.LL. IMPIANTI TERMO-MECCANICI
simtec Progettazione, Consulenza, Direzione Lavori
Impianti Tecnologici Civili ed Industriali
C.so ROSSELLI n°66 - 10129 TORINO -TEL.011/58.059.77
Fax 011/56.90.730 info@simtec.it

PROGETTISTA E DD.LL. IMPIANTI ELETTRICI
S.T.P. STUDIO TECNICO PROFESSIONALE DI C. CAPPELLANO
VIA MAPPANO, 31 - 10070 MANDRIA (TO)
TEL. 011/9699051 - P. IVA 08280010018
e-mail: stp.52@fastweb.it

ESECUZIONE IMPIANTI ELETTRICI
TEKIND
Tekind s.r.l. Tecnologie Industriali
10044 Pianezza - (TO) - Via Collegno, 45 bis
Tel. ++39 011 9661027 (r.a.) - Fax ++39 011 9664021
E-mail: info@tekindsrl.it

QUESTA TAVOLA E' VALIDA SOLO PER L'IMPIANTO ELETTRICO

LEGENDA SIMBOLI

SIMBOLO	DESCRIZIONE
	QUADRO ELETTRICO (SIMBOLO GENERALE)
	CANALINA IN PVC A PAVIMENTO - DISTRIBUZIONE F.M.
	CANALINA IN PVC A PAVIMENTO - DISTRIBUZIONE DATI
M	CANALINA METALLICA ZINCATA
	SCATOLA DI DERIVAZIONE
	CANALIZZAZIONE VERSO L'ALTO/VERSO IL BASSO
	PRESA BIPASSO 2P+T 10/16A DA INCASSO E/O DA ESTERNO
	PRESA CEE INTERBLOCCATA CON FUSIBILI 2P+T-16A
	PRESA CEE INTERBLOCCATA CON FUSIBILI 3P+T-16A - 380V
	TORRETTA TRIFACCIALE TIPO CANAPLAST MONOIN EQUIPAGGIATA CON: n°2 INTERRUTTORI MAGNETOTERMICI 2x16A, n°2 BIPRESE 2P+T-10/16A. n°2 PRESE SCHUKO 2P+T-16A, PREDISPOSIZIONE PER LINEA DATI
	BOILER ELETTRICO
	INTERRUTTORE BIPOLARE DA INCASSO
	SEGNALATORE OTTICO ACUSTICO DI RICHIESTA SOCCORSO BAGNO DISABILI
	PULSANTE A TIRANTE DI RICHIESTA SOCCORSO BAGNO DISABILI
F.C.	FAN-COIL
	POZZETTO PASSAGGIO CAVI
DSB	VIDEOCITOFONO
	PUNTO DI ALIMENTAZIONE GENERICO

LEGENDA SIMBOLI
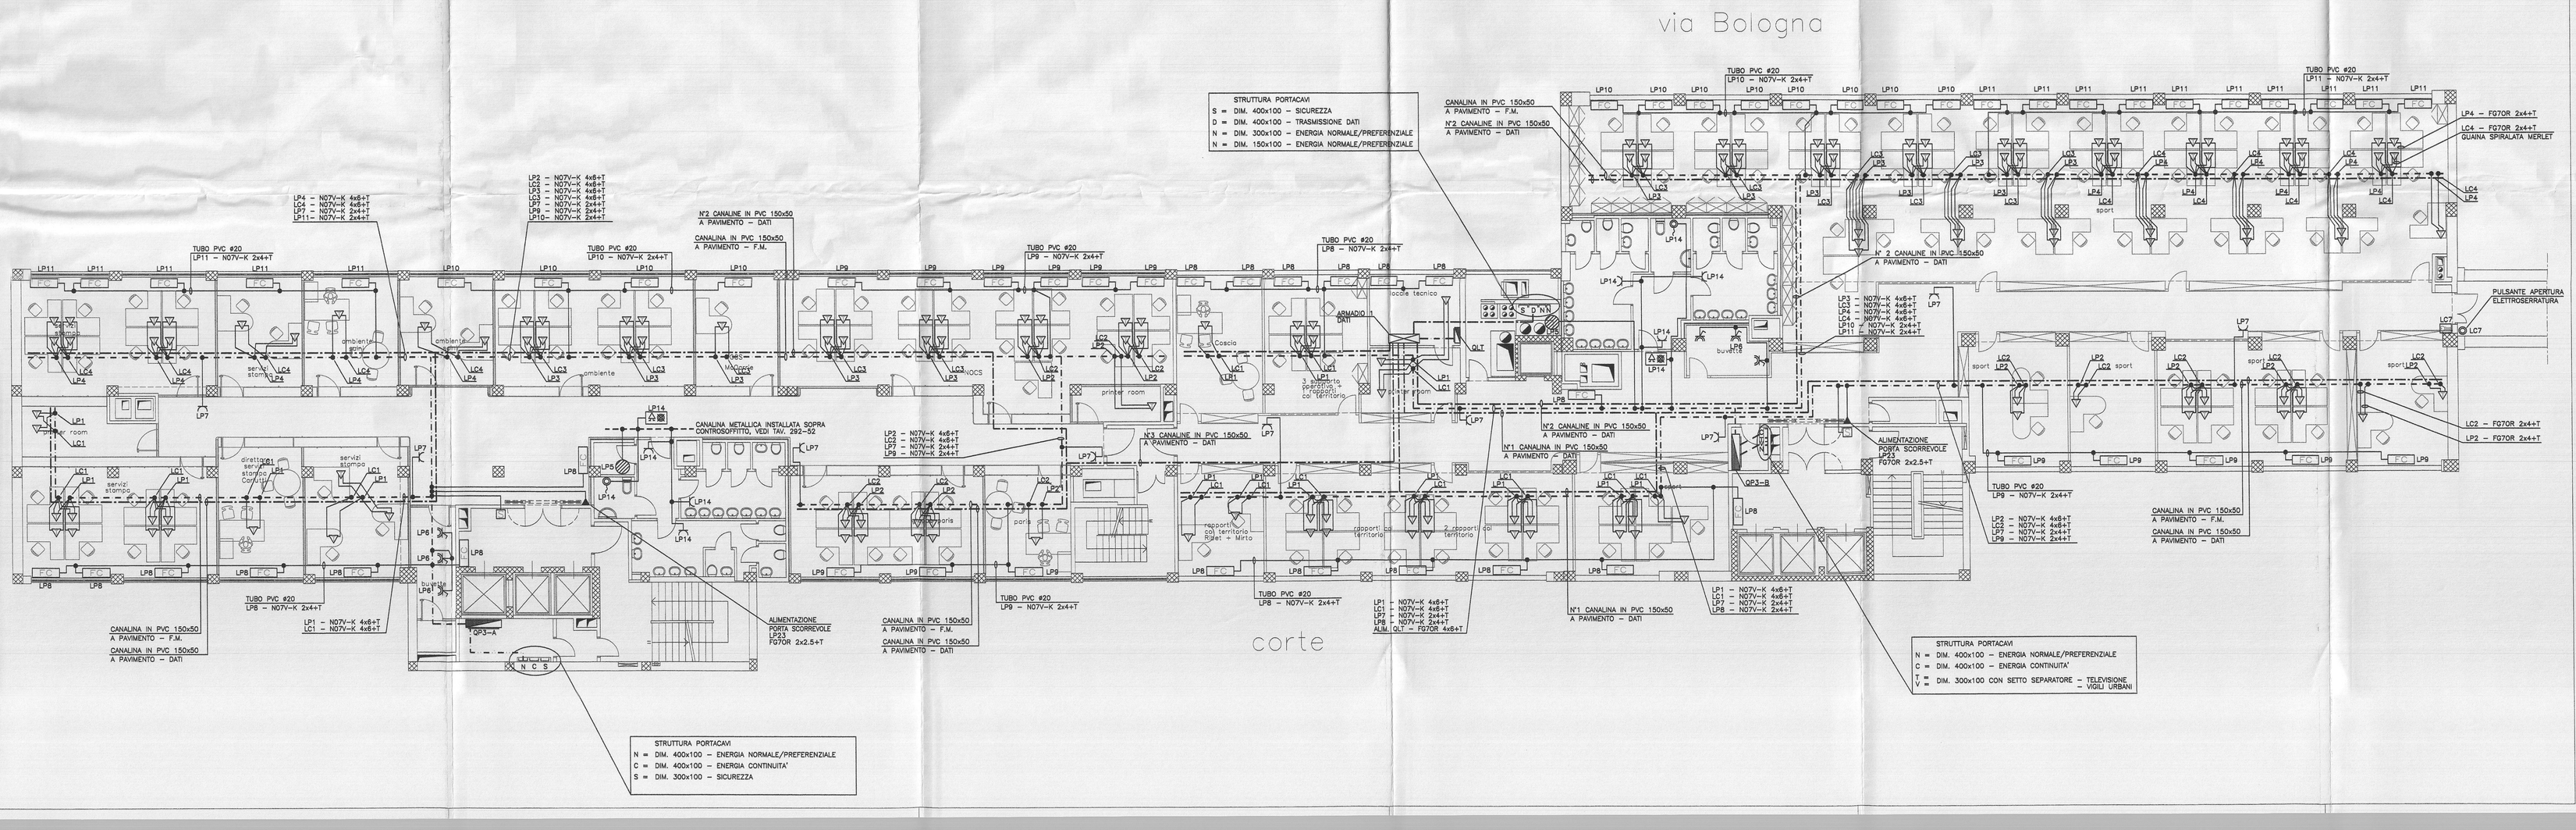
SIMBOLO	DESCRIZIONE
	BOX TRIFILARE
T	N°3 TORRETTE: N° 1 TORRETTA ELETTRICA BIFACCIALE ENERGIA PREFERENZIALE EQUIPAGGIATA CON: -N°1 INTERRUTTORE MAGNETOTERMICO 2X16A -N°1 PRESA SCHUKO 2P+T-16A -N°3 BIPRESE 2P+T-10/16A N° 1 TORRETTA ELETTRICA BIFACCIALE ENERGIA CONTINUITA' EQUIPAGGIATA CON: -N°1 INTERRUTTORE MAGNETOTERMICO 2X16A -N°1 PRESA SCHUKO 2P+T-16A -N°3 BIPRESE 2P+T-10/16A N° 1 TORRETTA ELETTRICA BIFACCIALE PREDISPOSTA PER LINEA DATI
	CANALINA TRIFILARE IN PVC 72X33 INCASSATA A PAVIMENTO: -ENERGIA CONTINUITA' -ENERGIA PREFERENZIALE -TRASMISSIONE DATI
	BOCCHETTONE DI DERIVAZIONE SU CANALINA TRIFILARE
	PULSANTE SBLOCCO PORTA
	BOLLATRICE
	SELETTORE A CHIAVE, ESCLUDE L'ELETTROSERRATURA DELLA PASSERELLA DI COLLEGAMENTO TRA L'EDIFICIO DI VIA BOLOGNA E QUELLO DI CORSO NOVARA