




PIANTA PIANO SECONDO

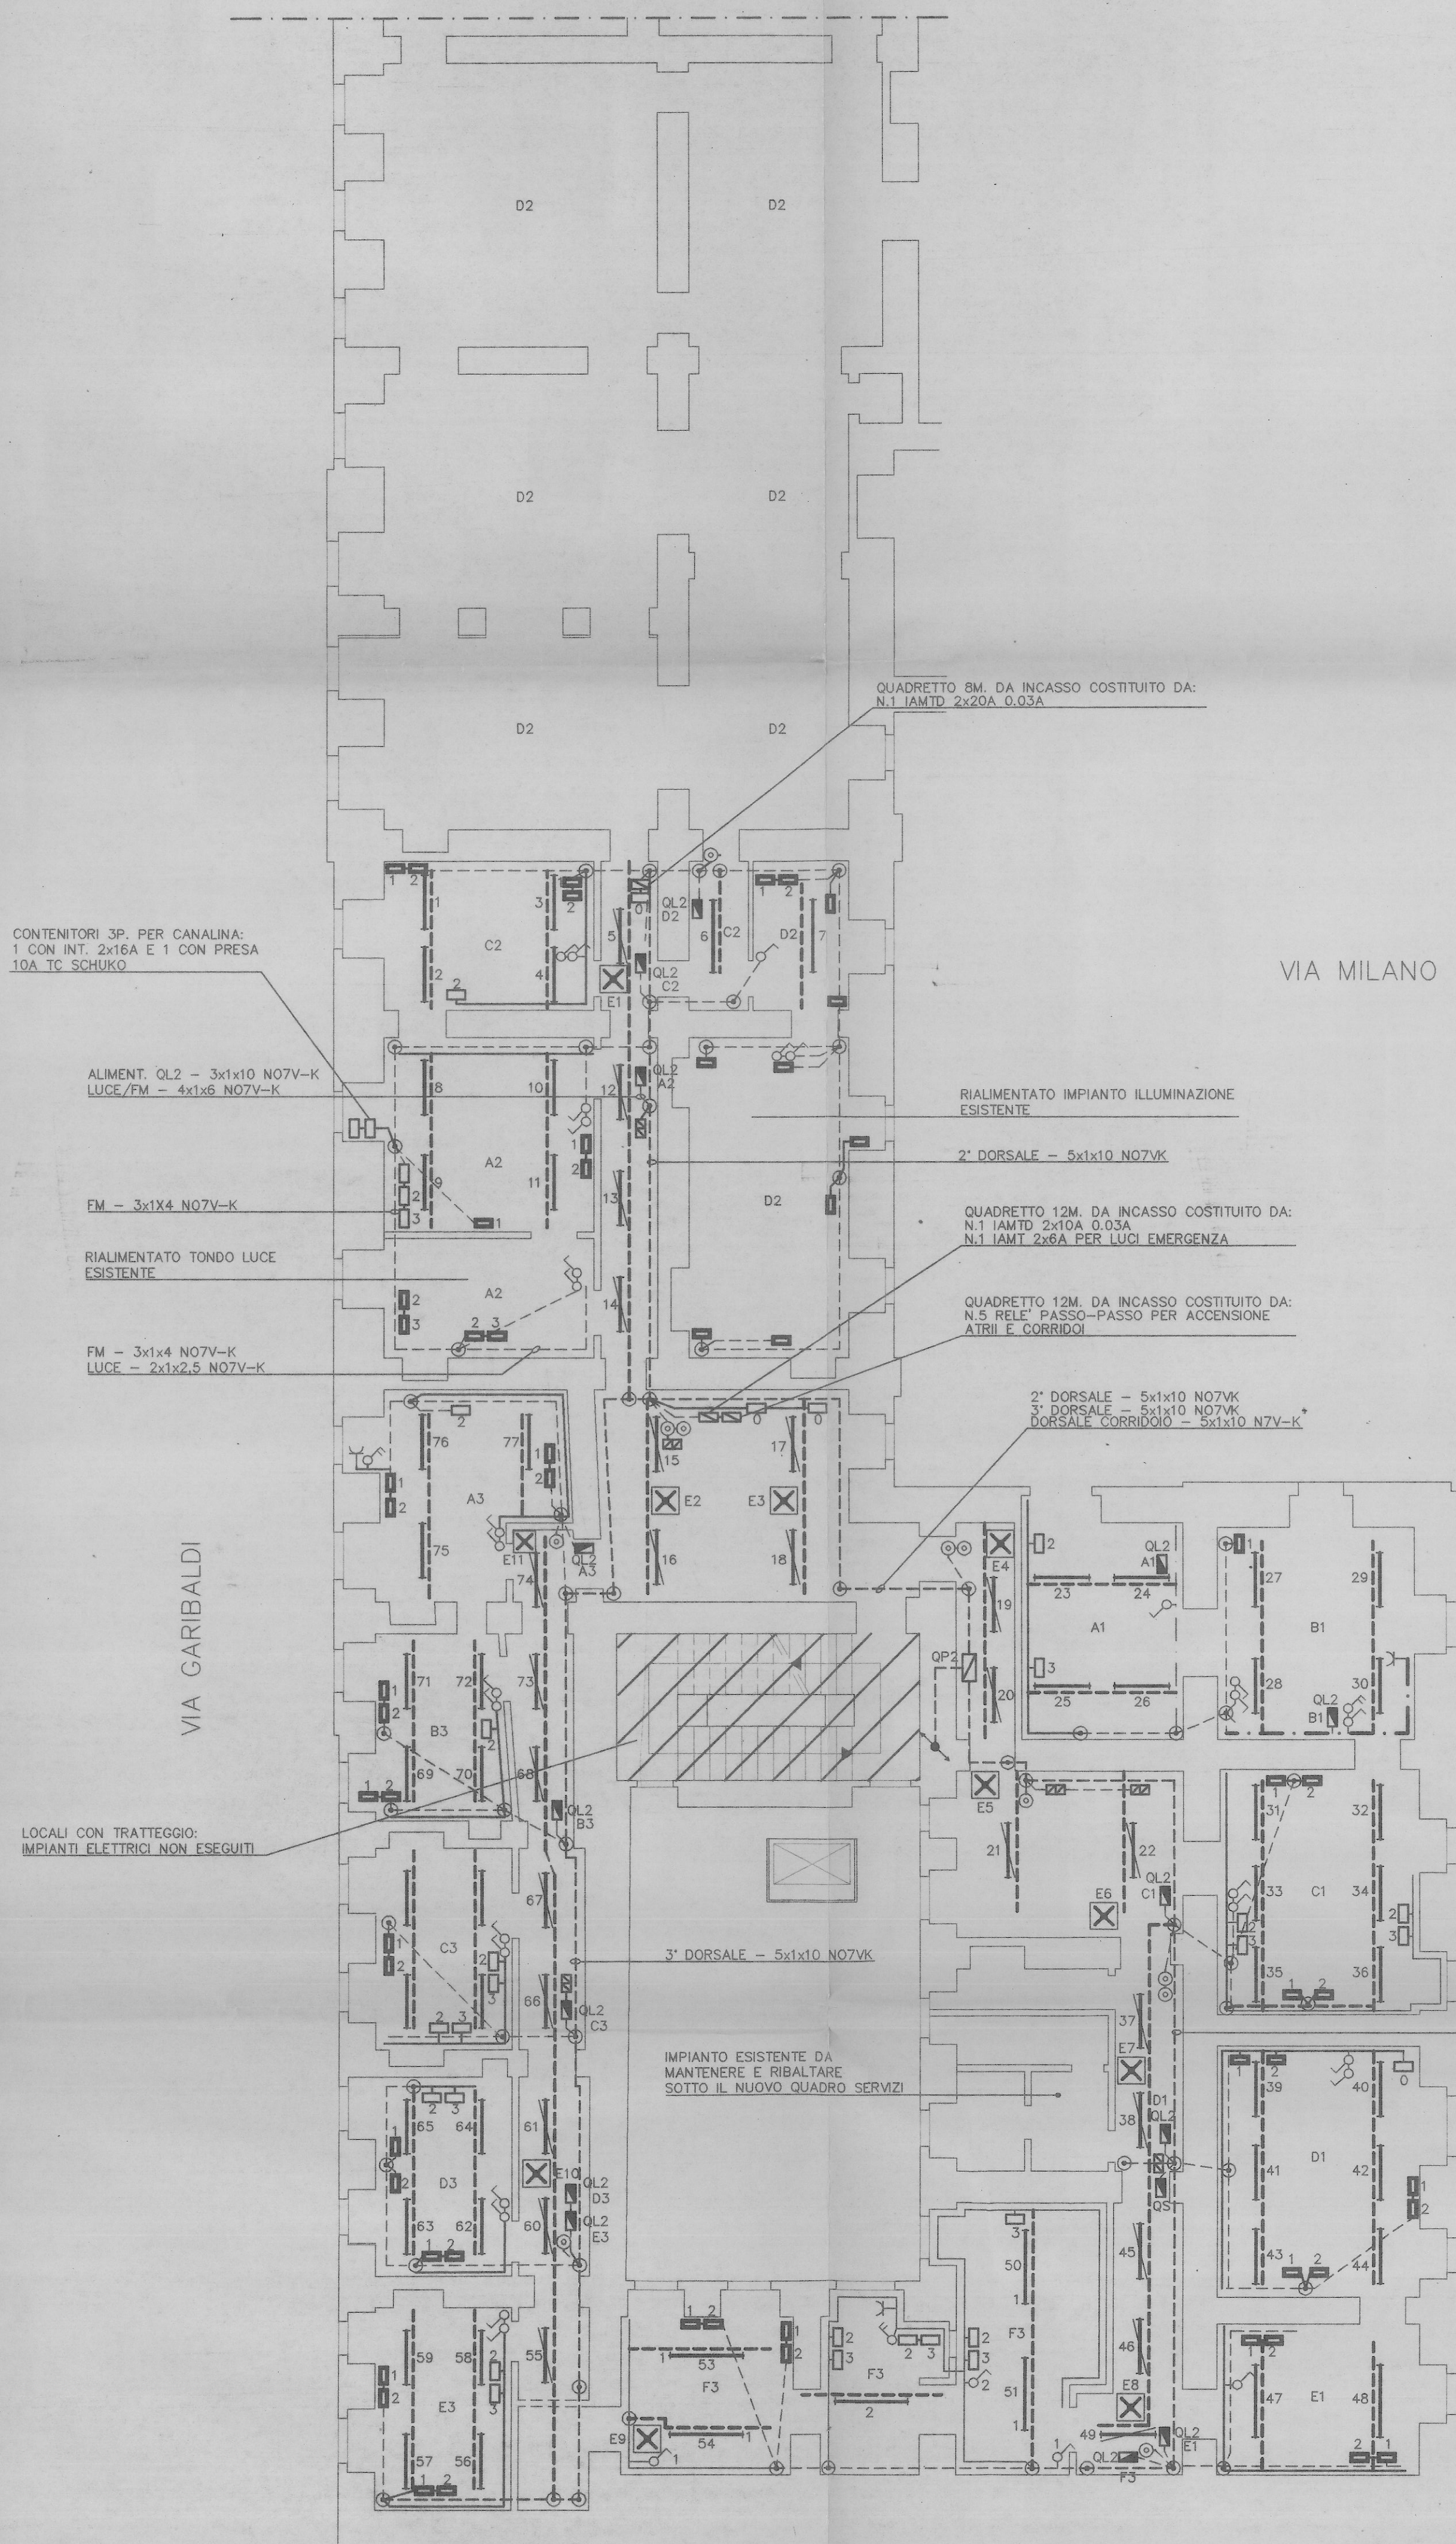

PIANTA PIANO TERZO

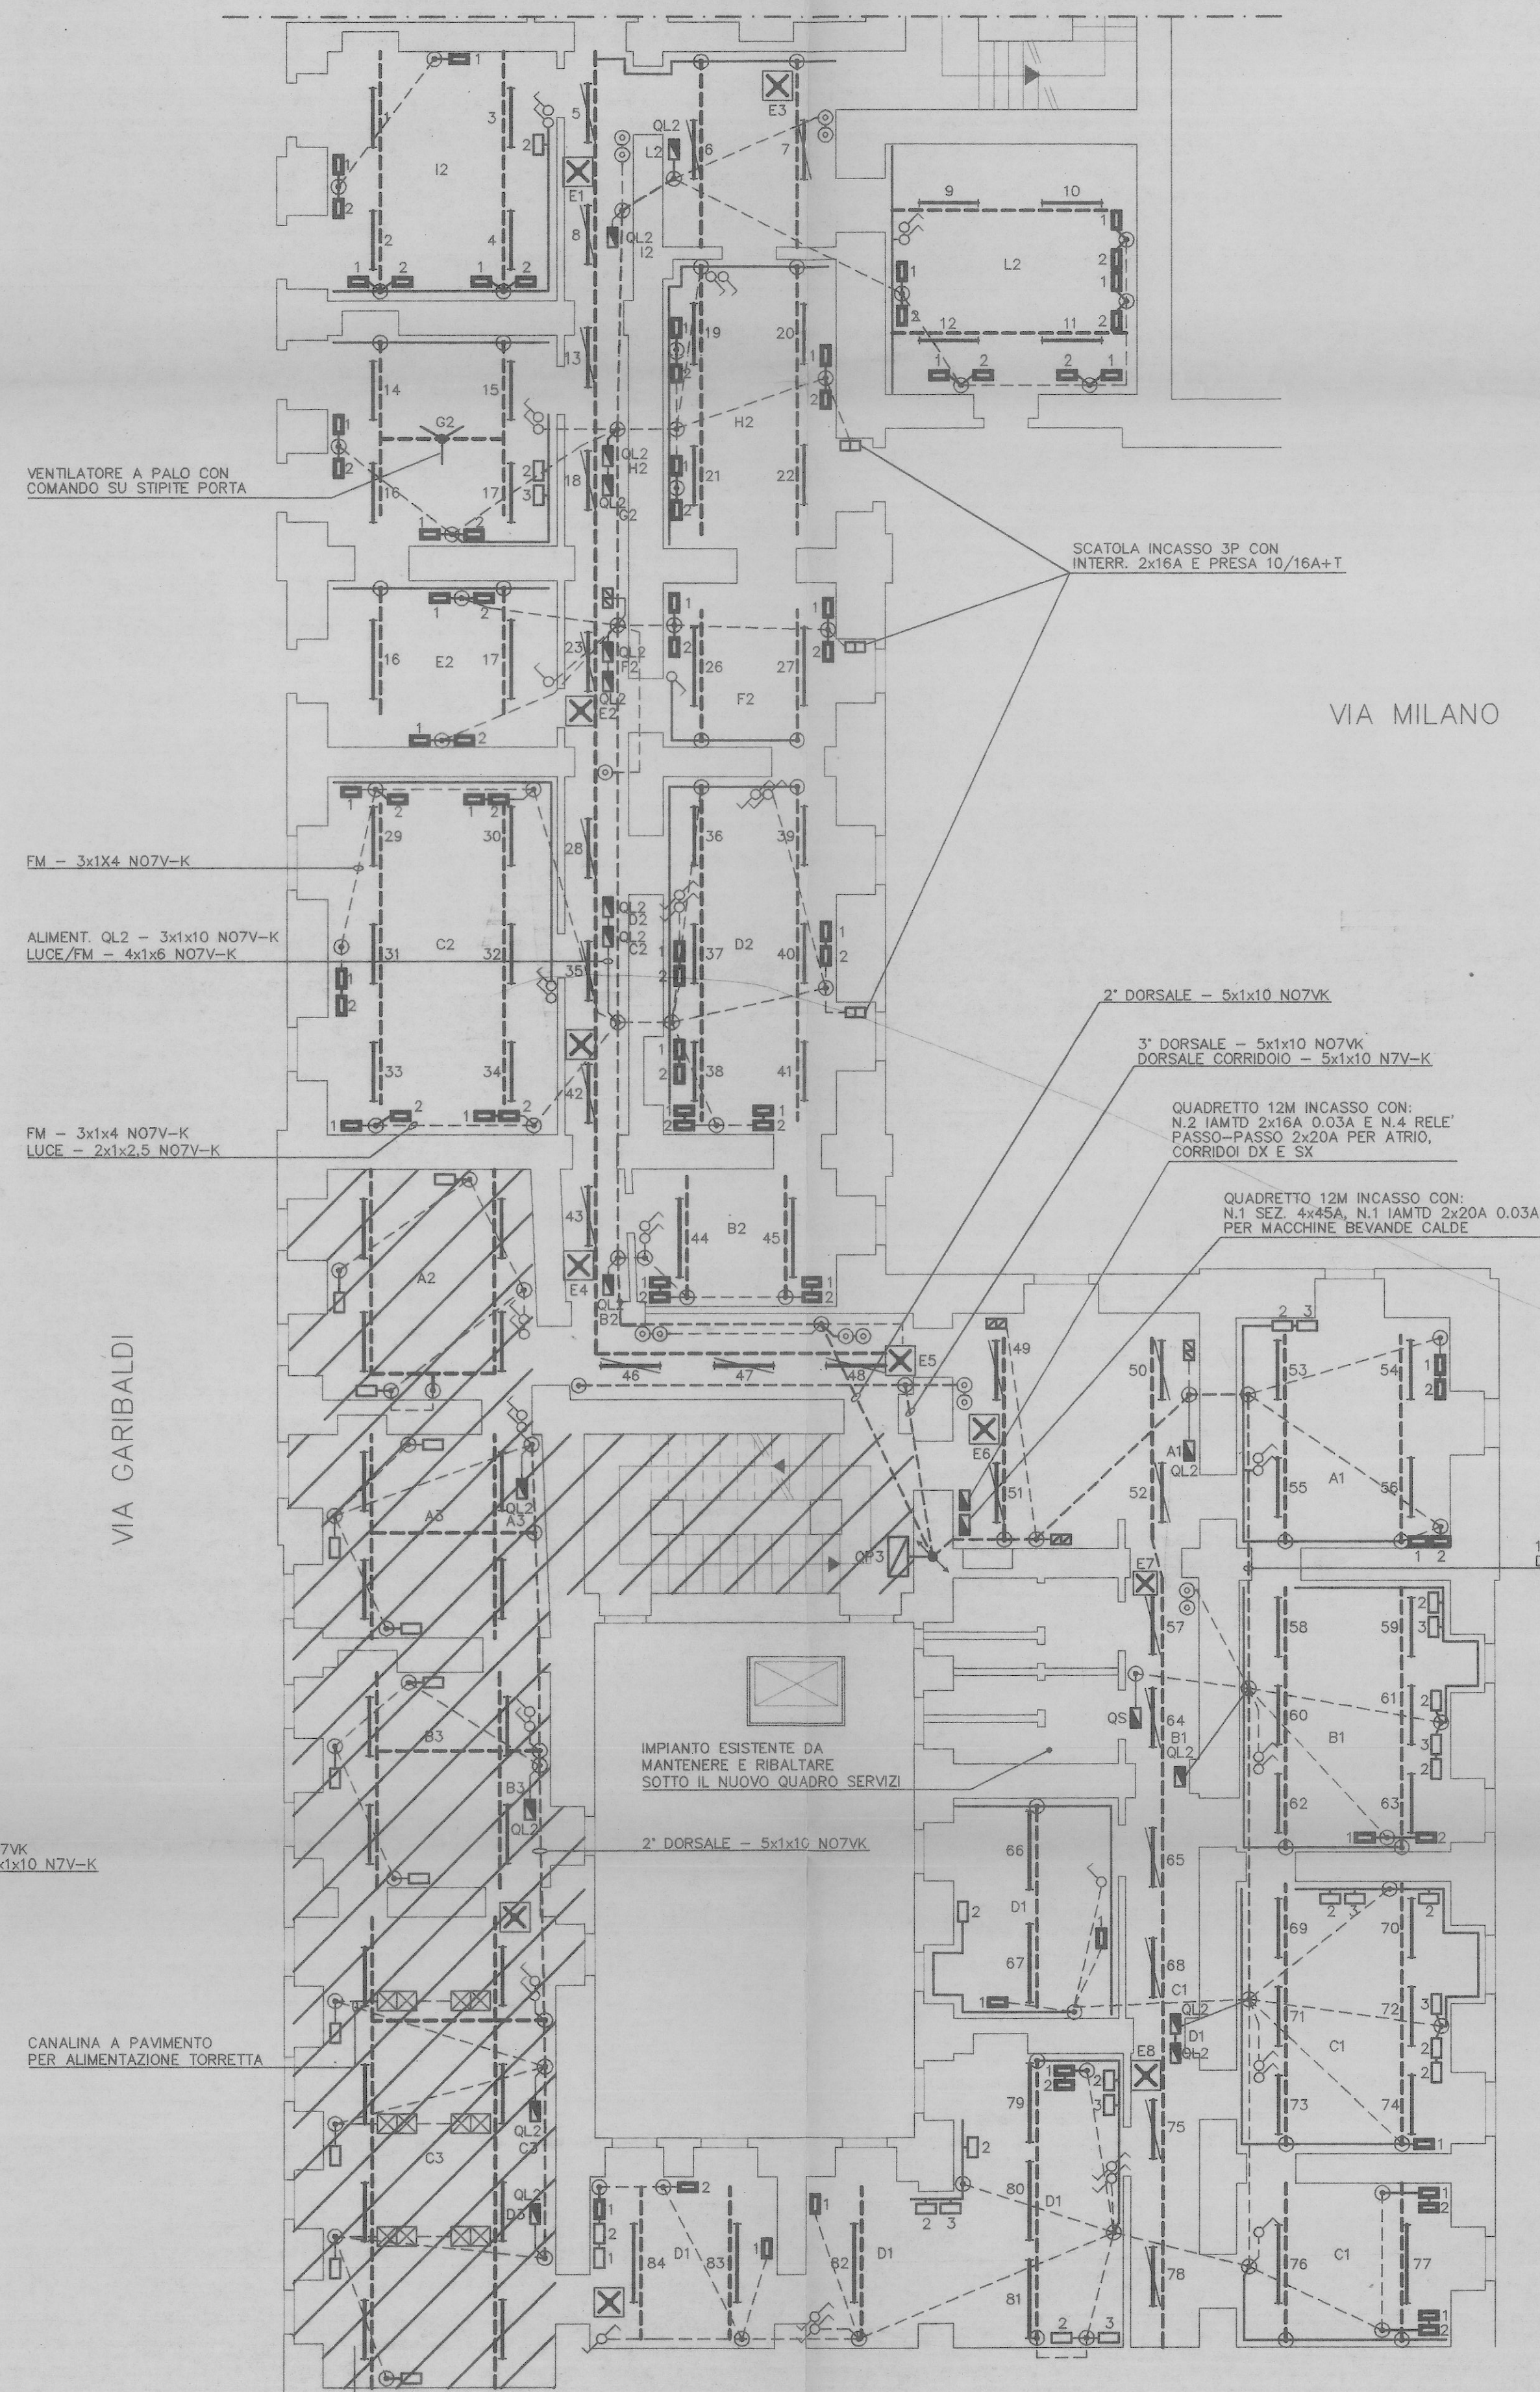

PIANTA PIANO QUARTO

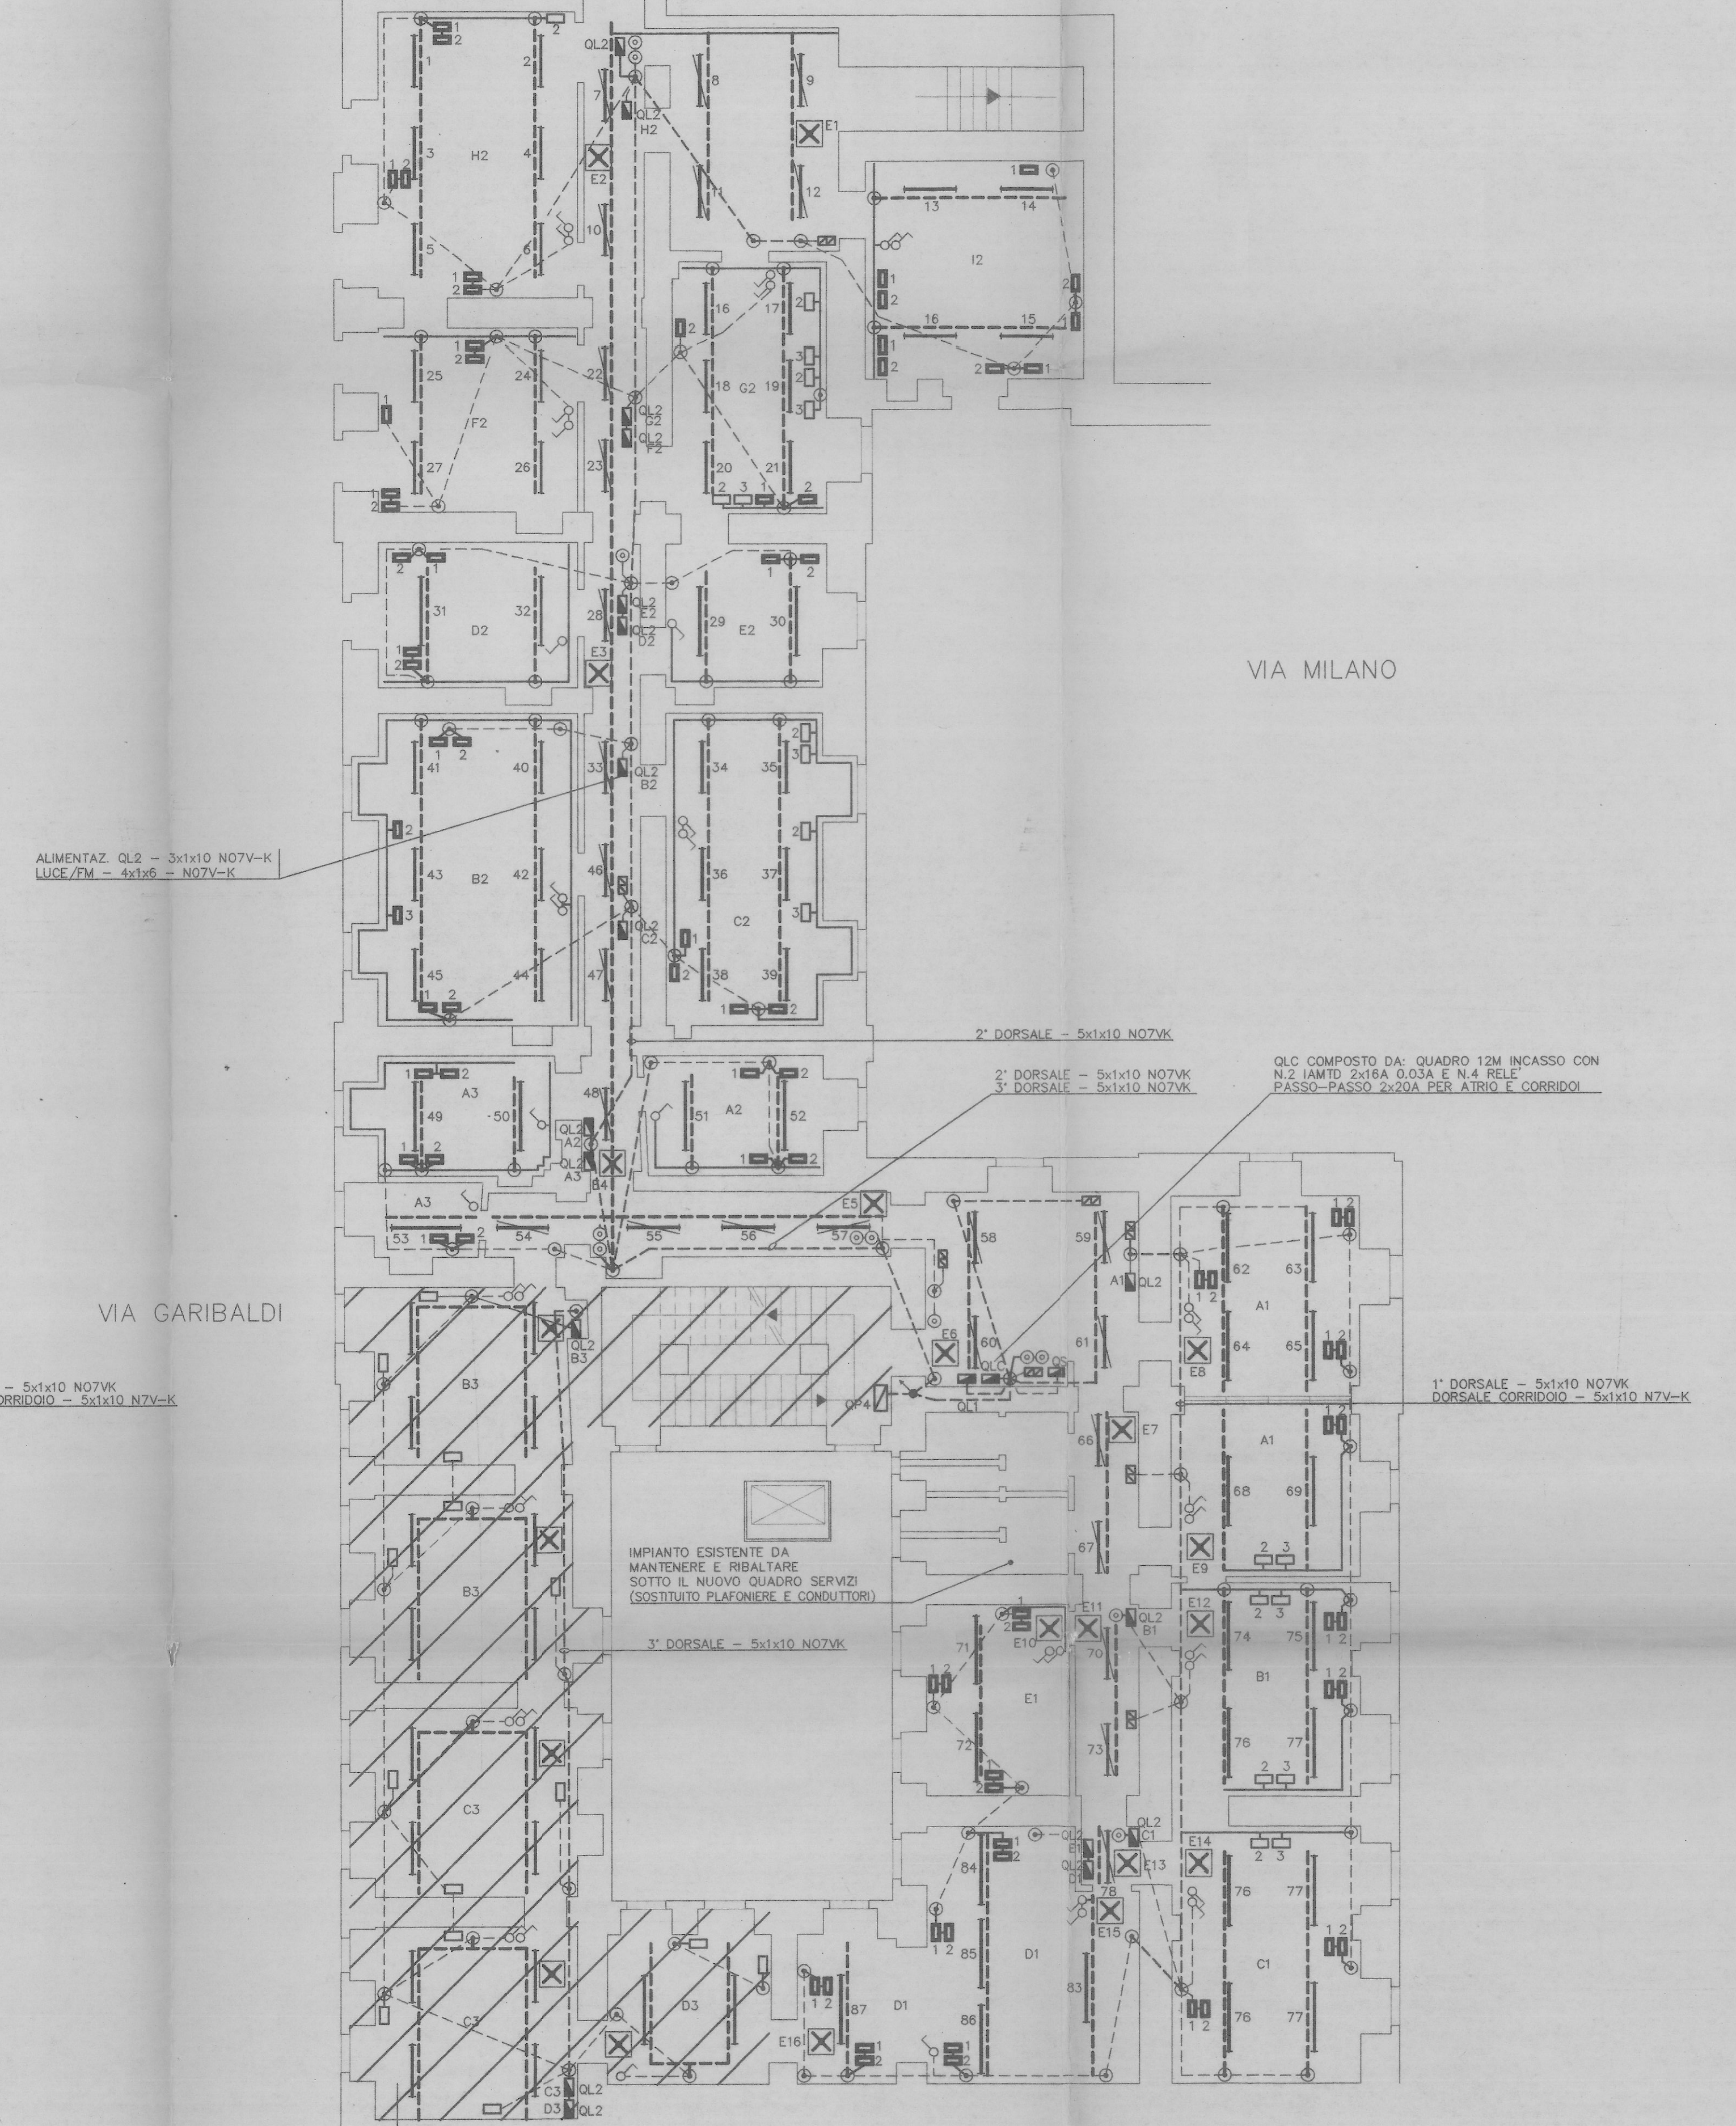

98150202		0202		2 Marzo 2000 AGGIORNAMENTO FINALE		C.C.	
9615	01-05*	0202	06-09	1 Luglio 1997	PRIMA EMISSIONE	T.A.	
PRESTAZIONE		LAVORI		PRODOTTA		DESCRIZIONE	
COMMITTENTE:		GT s.r.l.		OPERATORE:		SCALA	
GRUPPO TECNOIMPRESE s.r.l.		VIA GUICCIARDINI, 3		10121 - TORINO		1	
CITTA' DI TORINO: OPERE DI ADEGUAMENTO DEGLI IMPIANTI ELETTRICI DEL PALAZZO CIVICO DI PIAZZA PALAZZO DI GITTA', 1 - TORINO		PIANTE PIANI SECONDO, TERZO E QUARTO		IMPIANTI DI ILLUMINAZIONE-F.M.-CANALIZZAZIONI-IMPIANTI SPECIALI		100	



Il presente disegno e' di nostra esclusiva proprieta'. Ne e' vietata la riproduzione senza permesso scritto dalla GT s.r.l. senza autorizzazione. Non sono valide per qualsiasi motivo le riproduzioni e le copie a terzi senza permesso.