

LEGENDA SIMBOLI



- Quadro elettrico (simbolo generale)
- Centralina di rivelazione fughe gas
- Pulsante portanome
- Pulsante manuale allarme incendio
- Rivelatore ottico di fumo
- Orologio ricevitore a lancette
- Postazione videcitofonica interna
- Rivelatore di gas
- Postazione interfonica
- Pulsante a tirante per impianto chiamata servizi disabili
- Presa antenna TV per posa in vista
- Pannello di segnalazione ottico-acustico per impianto chiamata servizi disabili
- Canale in acciaio zincato a tre scomparti 300x100mm
- Canale in PVC autoestinguente 150x60mm a tre scomparti (energia, telefonia e trasmissione dati)
- Percorso cavi costituito da:
  - N°1 canalina in PVC autoestinguente 100x40mm a tre scomparti installata a filo soffitto
  - N°1 canalina in PVC autoestinguente 100x40mm a due scomparti installata ad H=1,10m p.p.f.
- Traslazione verticale delle condutture
- Percorso cavi costituito da:
  - N°1 canalina in PVC autoestinguente 100x40mm a tre scomparti installata a filo soffitto
- Canalina in acciaio verniciato bianco dim. 51x20 mm
- Tubazione in PVC autoestinguente rigido pesante per posa a vista
- Scatola in PVC autoestinguente IP44 per posa su canale in PVC
- Scatola in PVC autoestinguente IP44 per posa in vista
- Badenia 220V
- Punto di alimentazione generico
- Pulsante di emergenza generale con vetro a rompere
- Pannello di segnalazione ottico-acustico per impianto allarme incendio

CHIAVE DI LETTURA APPARECCHIATURE  
IMPIANTO DI RIVELAZIONE INCENDIO

X=Loop di appartenenza  
Y= N° progressivo apparecchiature

CHIAVE DI LETTURA APPARECCHIATURE  
IMPIANTO SEGNALE ALLARME INCENDIO

X=Loop di appartenenza  
Y= N° progressivo apparecchiature

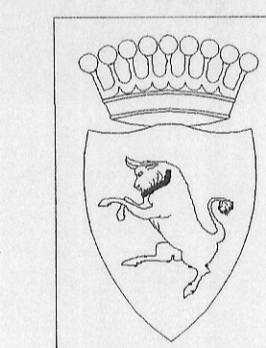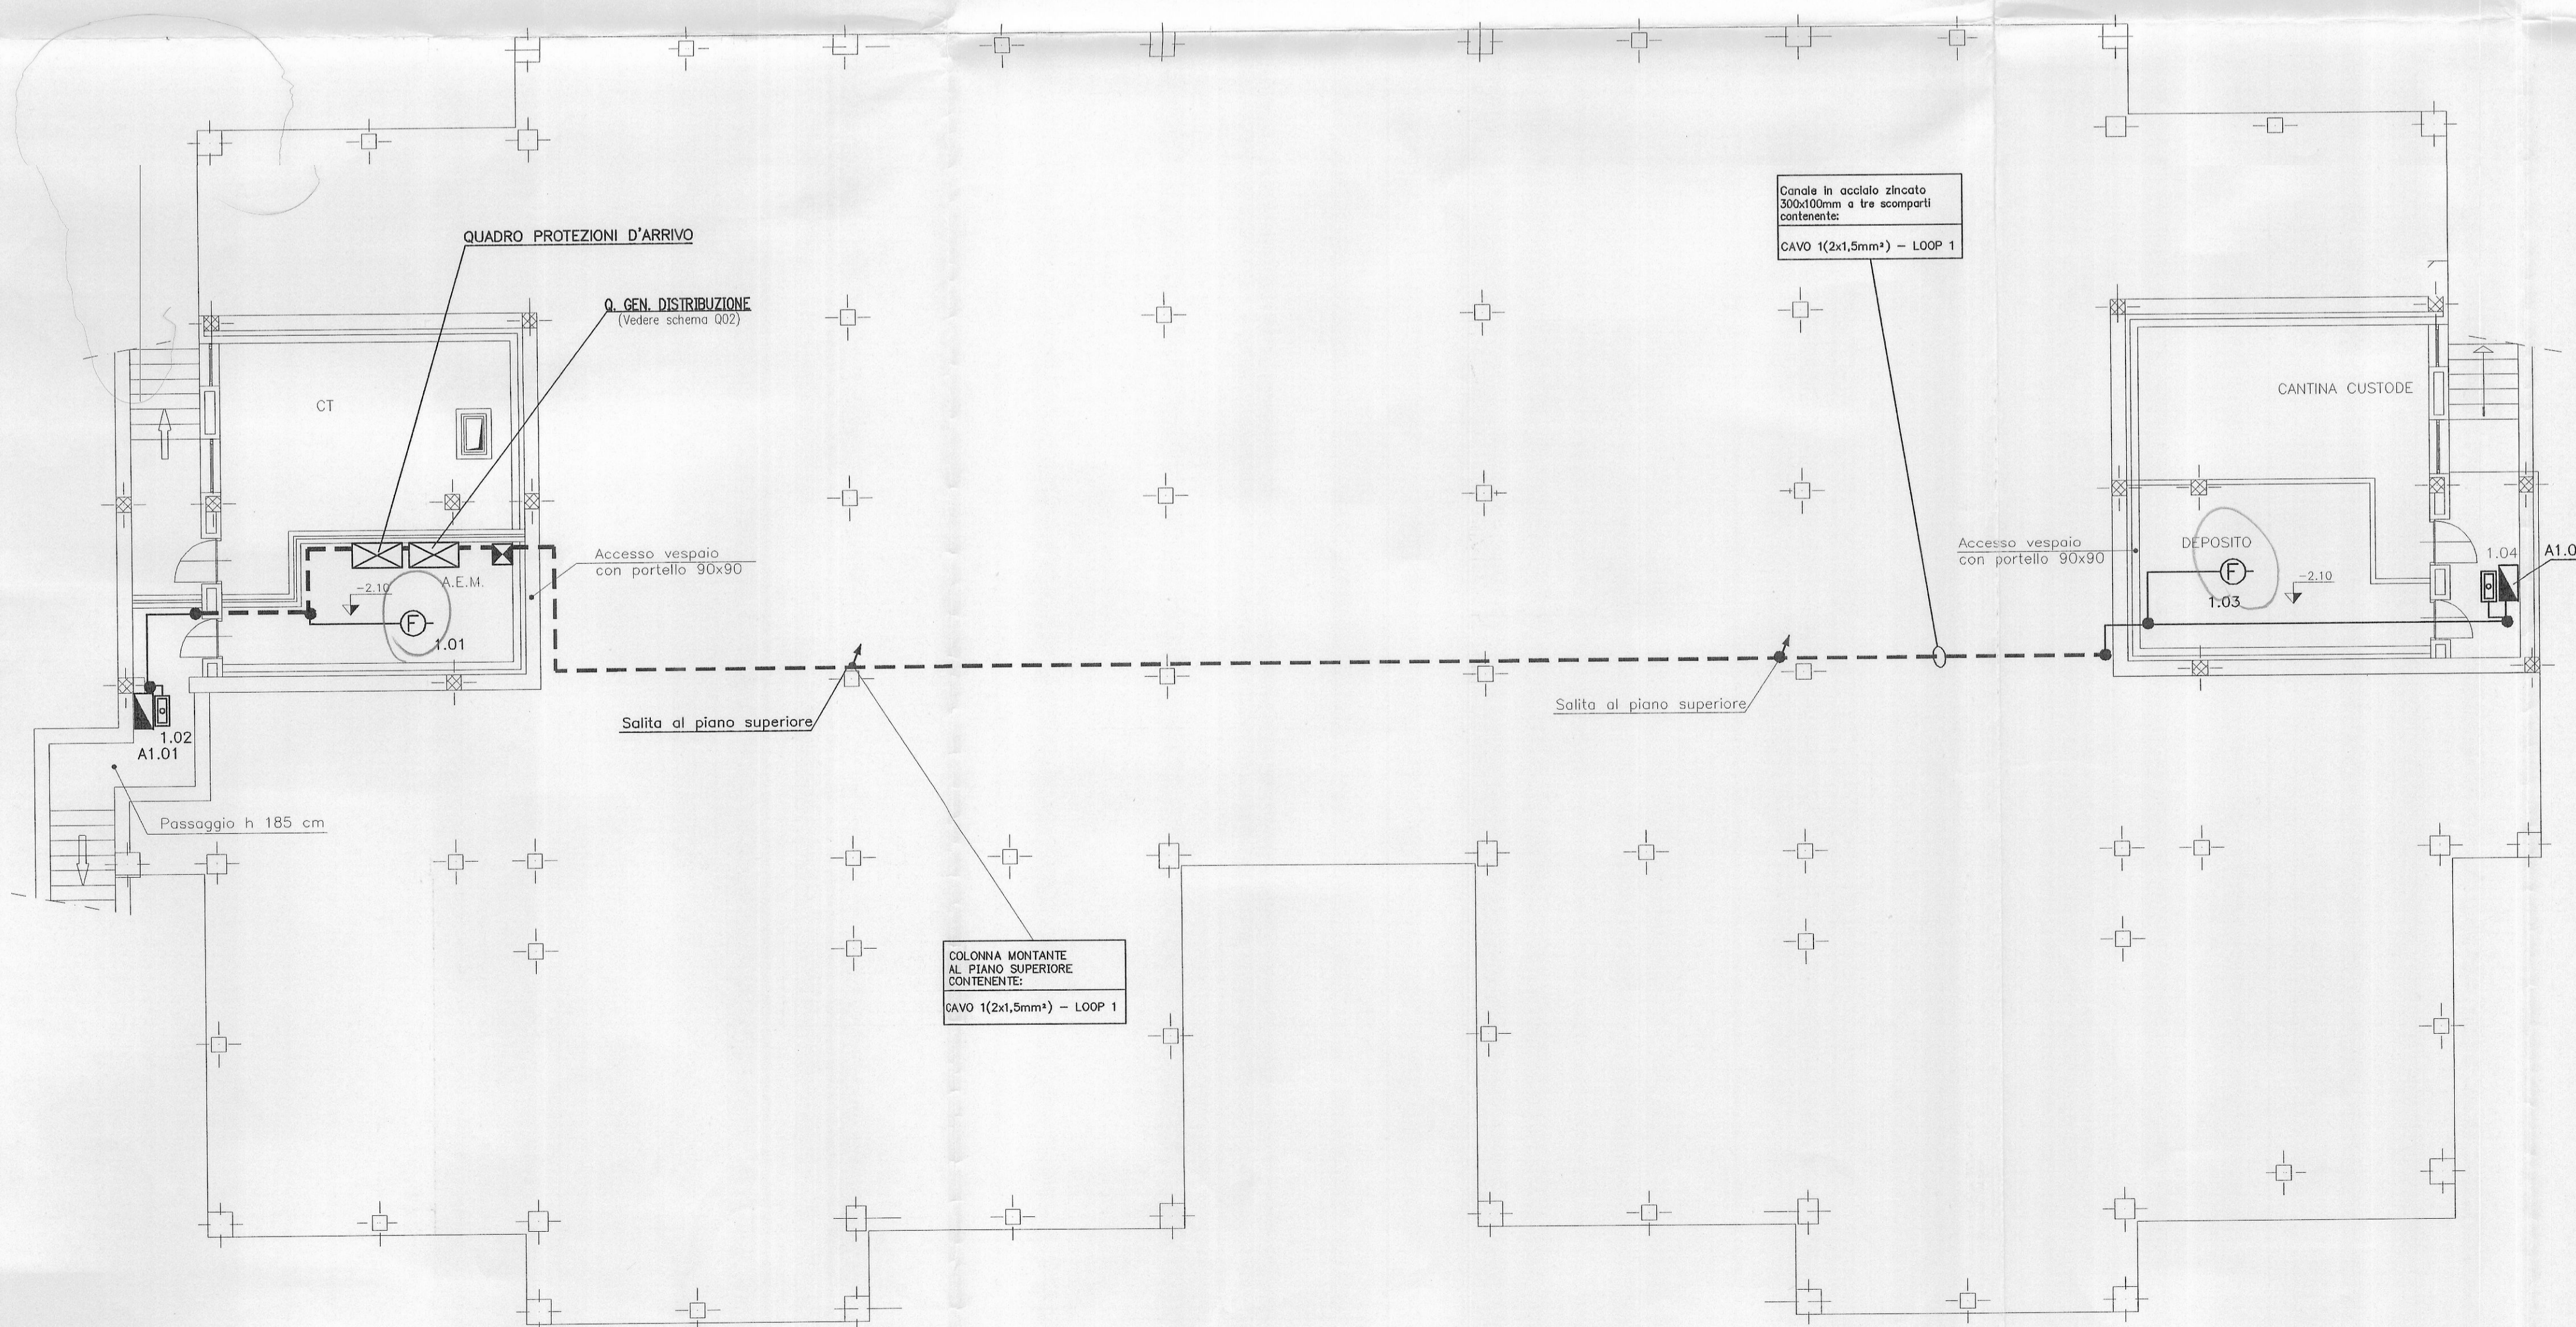

CITTA' DI TORINO


SCUOLA MATERNA  
"BORGARELLO" N°5  
Corso Sicilia, 24 - TORINO

OPERE DI ADEGUAMENTO NORMATIVO  
FUNZIONALE E TECNICO  
DEGLI IMPIANTI ELETTRICI

Titolare dell'Attività :



Il progettista :

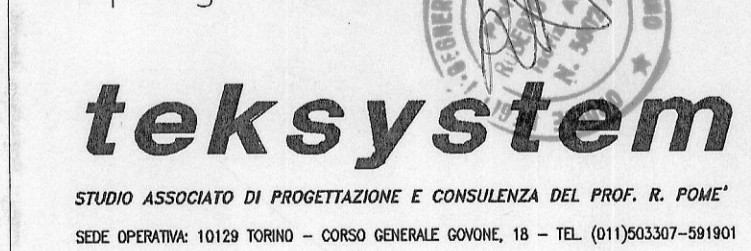

PROGETTO ESECUTIVO

OGGETTO		NOME FILE	SCALA PLOT
PIANTA PIANO SEMINTERRATO IMPIANTI DI SEGNALE		S02046-E03	1=1
		RIFERIMENTO	
		SCALA	1:100
REV	MODIFICHE	DATA	DISEGNATORE
0	EMISSIONE	MAR. 2002	
			ELABORATO
			<b>E03</b>